

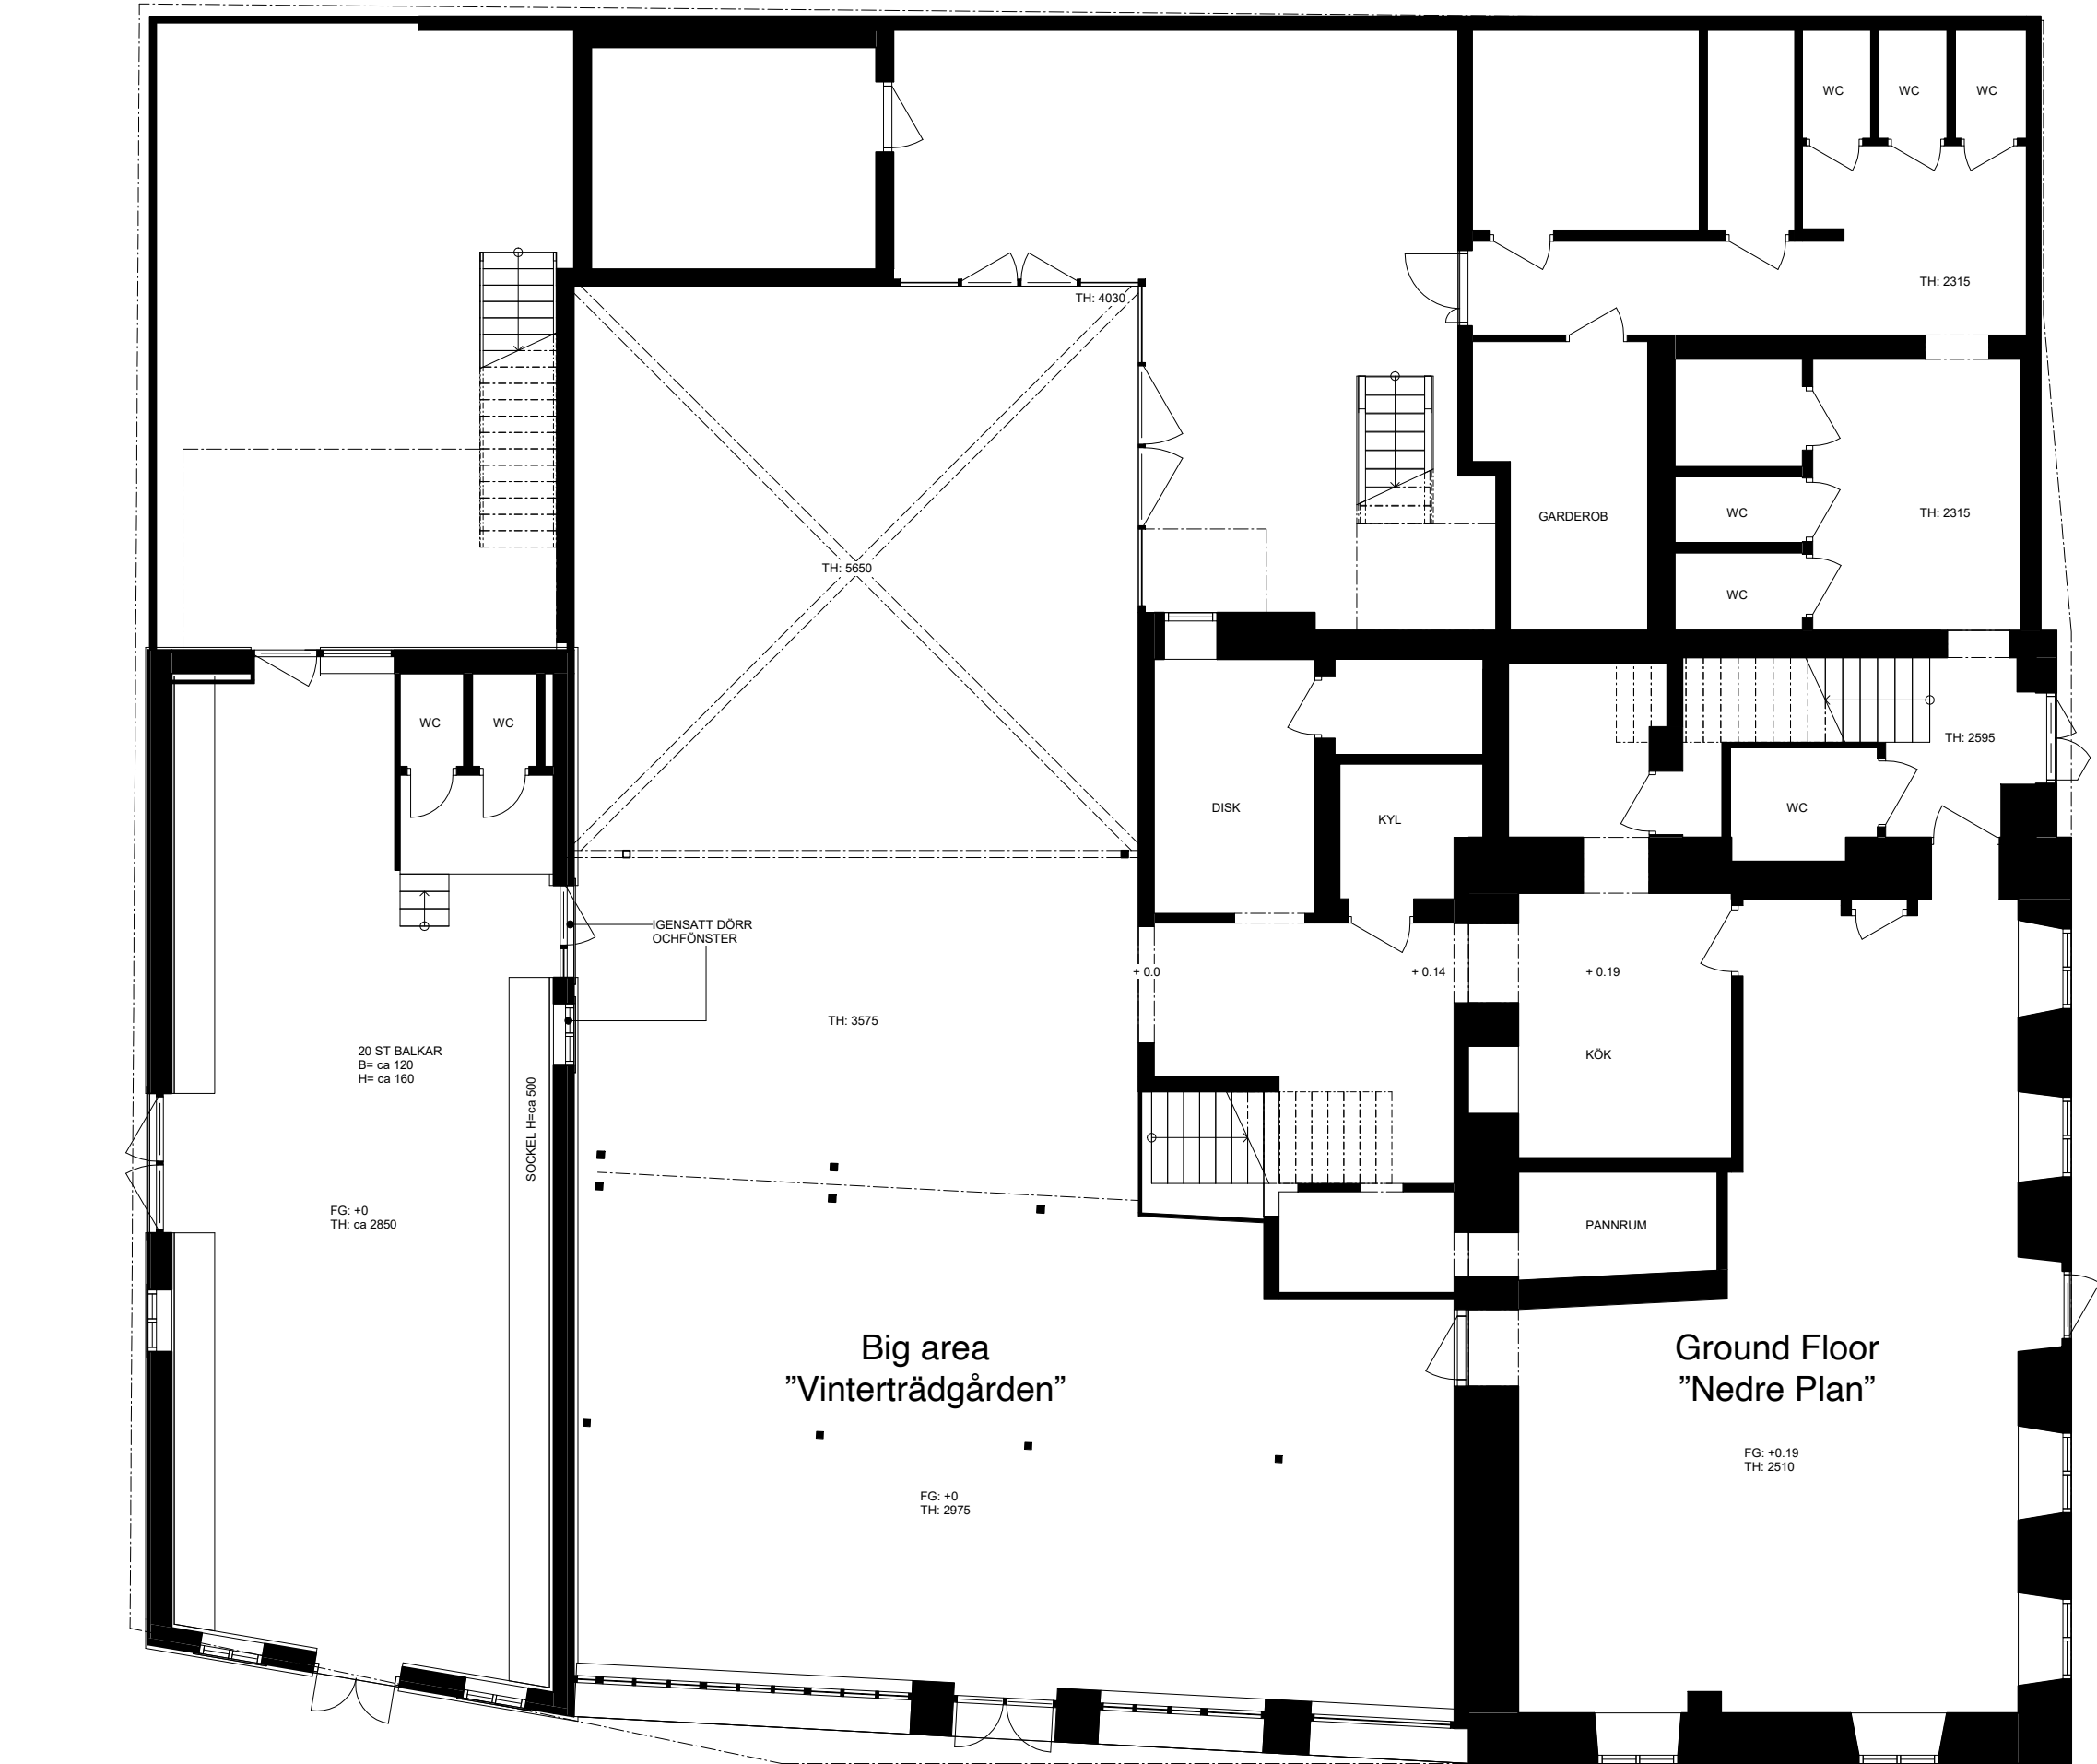


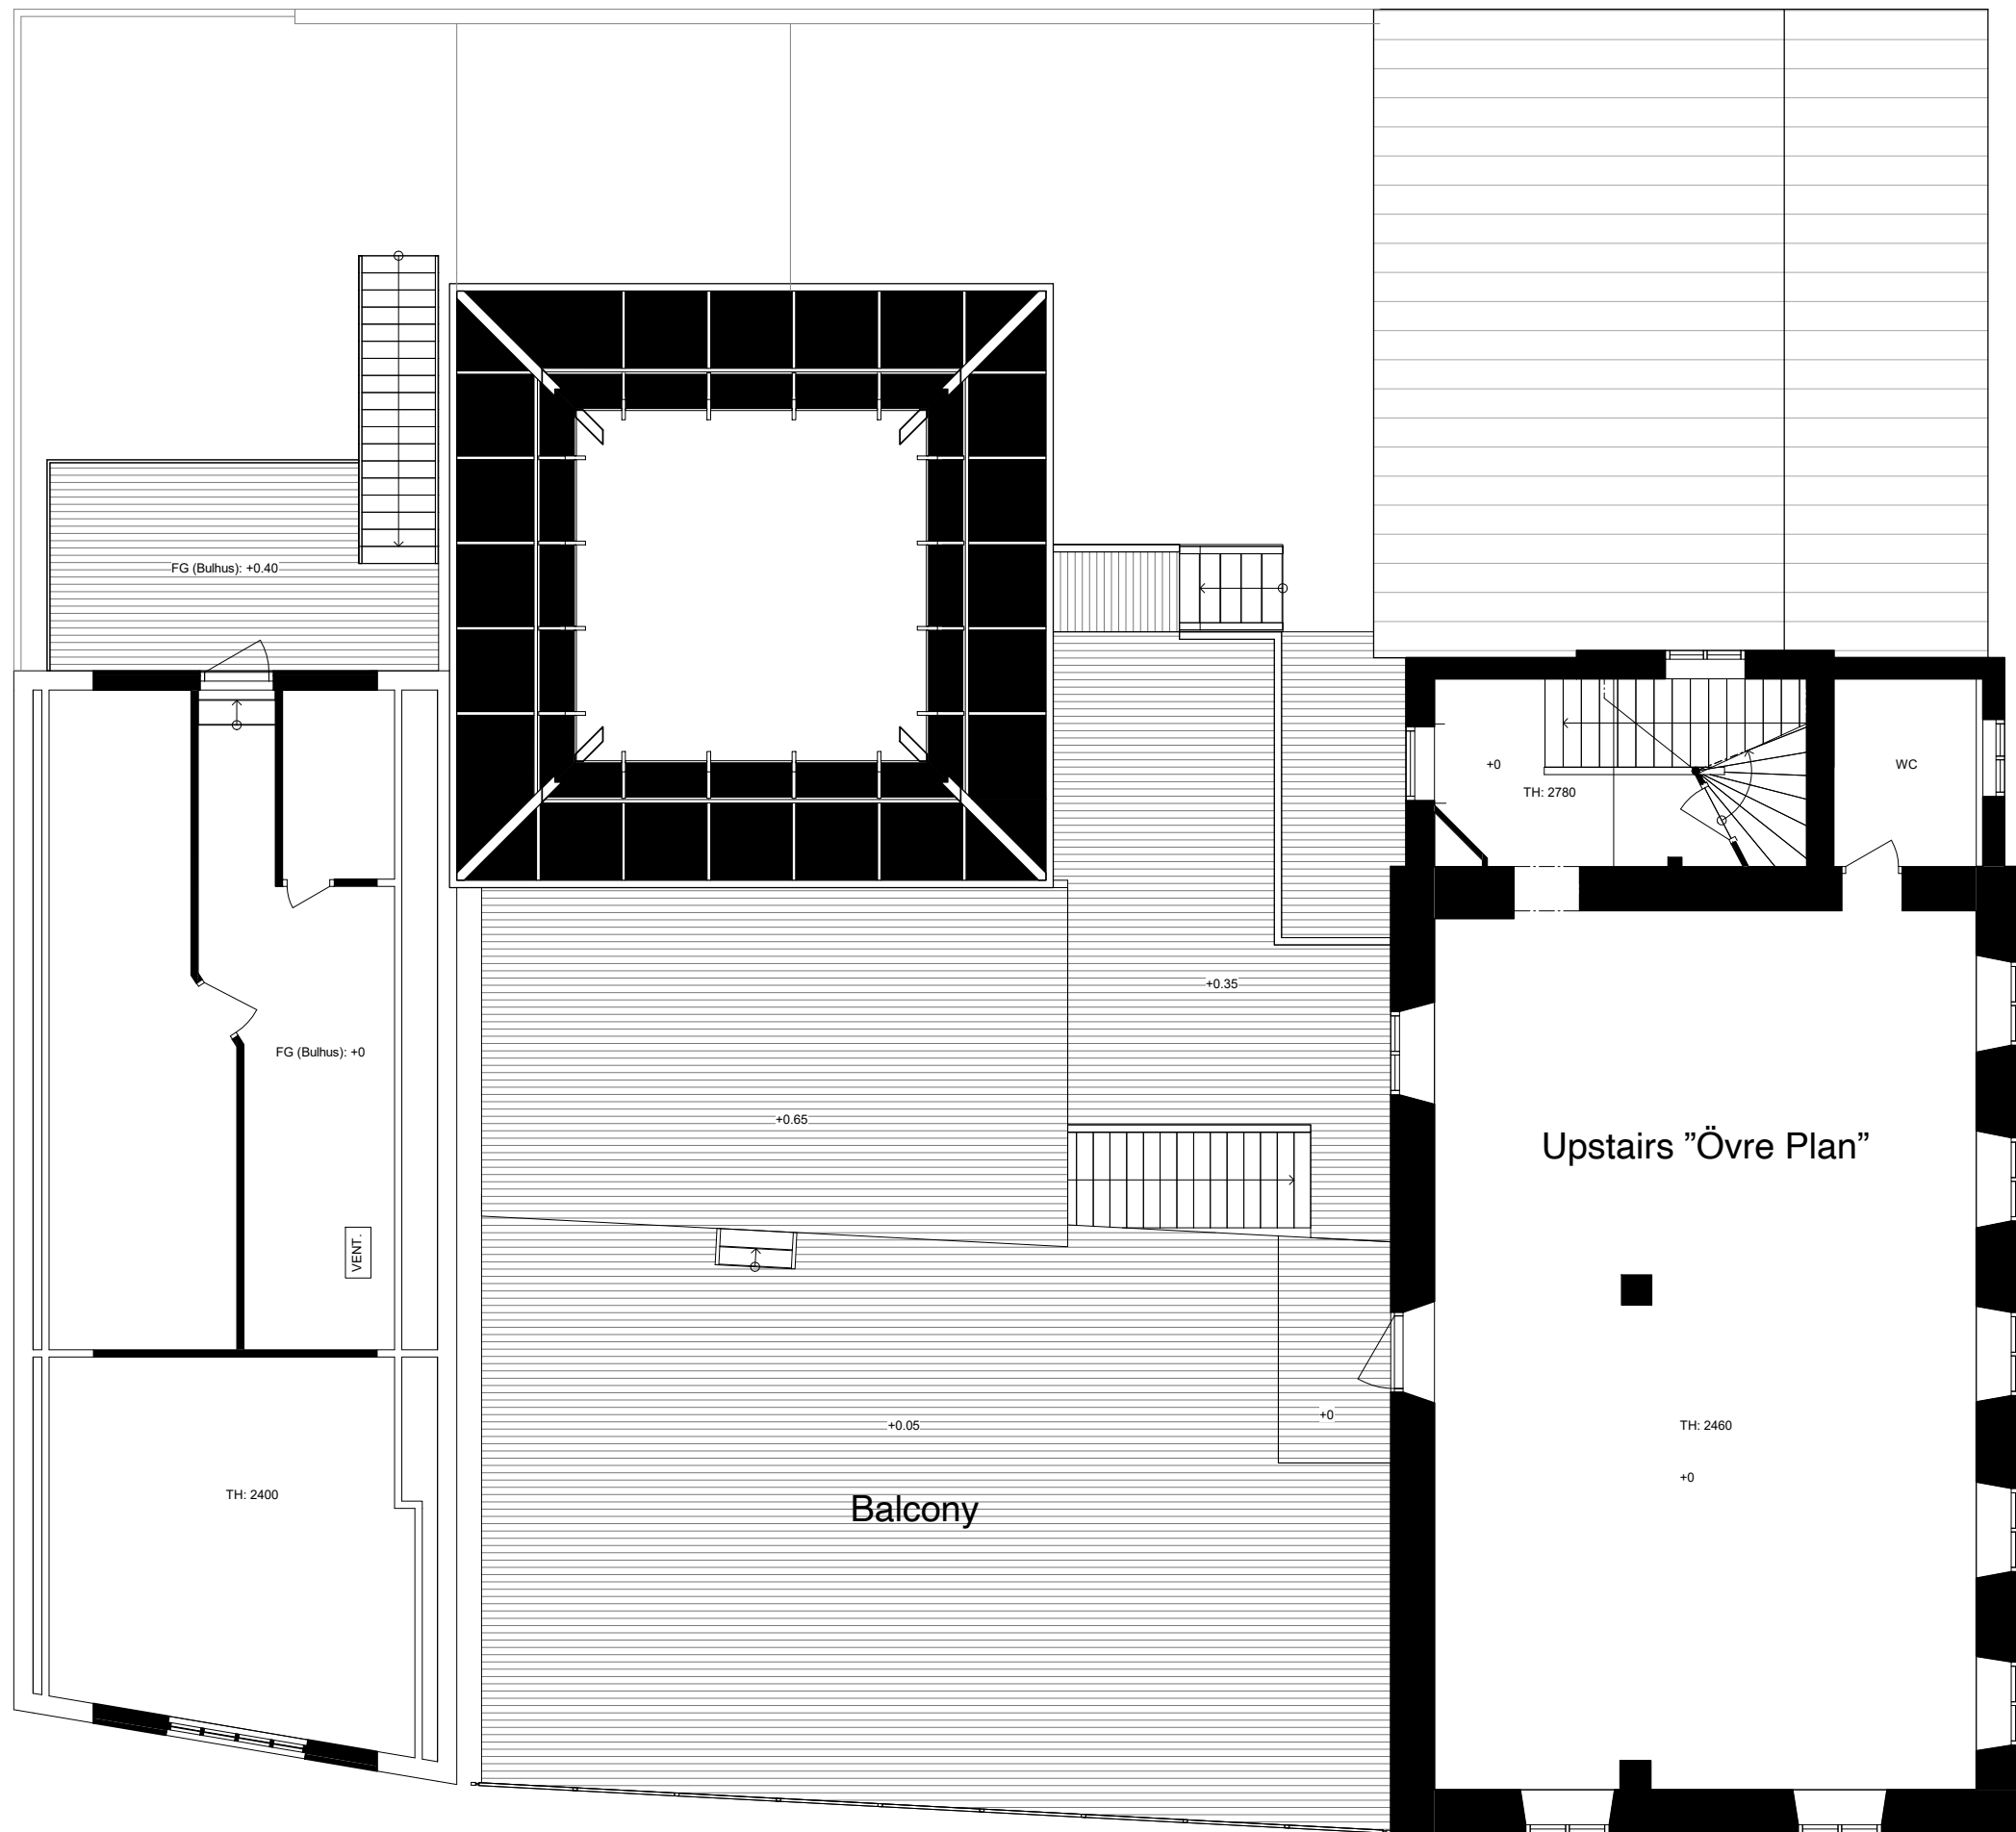




0 1 2 3 4 5m
ORIGINALSKALA

Ground Floor
"Nedre Plan"



BET	ÄNDRINGEN AV/SER	DATUM	SIGN
RELATIONSHANDLING			
HAMNPLAN 5			
VISBY TRAFIKEN 21 OCH 23			
AQ³ ARKITEKTUR			
☒	A AQ3 Arkitektur AB		
☐			
☐			
☐			
☐			
UPPDRAGS NR	RITAD/KONSTR AV	UPPDRAGSLEDARE	
1065-00	H.B		
DATUM	ANSVARIG		
2021-02-05	A. FORSBERG		
PLAN 1			
SKALA	NUMMER	BET	
A1 1:50 A3 1:100	R1		

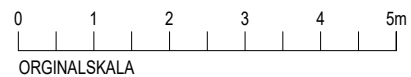


BET	ÄNDRINGEN AVSER	DATUM	SIGN
RELATIONSHANDLING			
HAMNPLAN 5			
VISBY TRAFIKEN 21 OCH 23			
AQ³ ARKITEKTUR			
☒	A AQ3 Arkitektur AB		
☐			
☐			
UPPDRAGS NR	RITADKONSTR AV	UPPDRAGSLEDARE	
1065-00	H.B		
DATUM	ANSVARIG		
2021-02-05	A. FORSBERG		
PLAN 2			
SKALA	NUMMER	BET	
A1 1:50	R2		
A3 1:100			

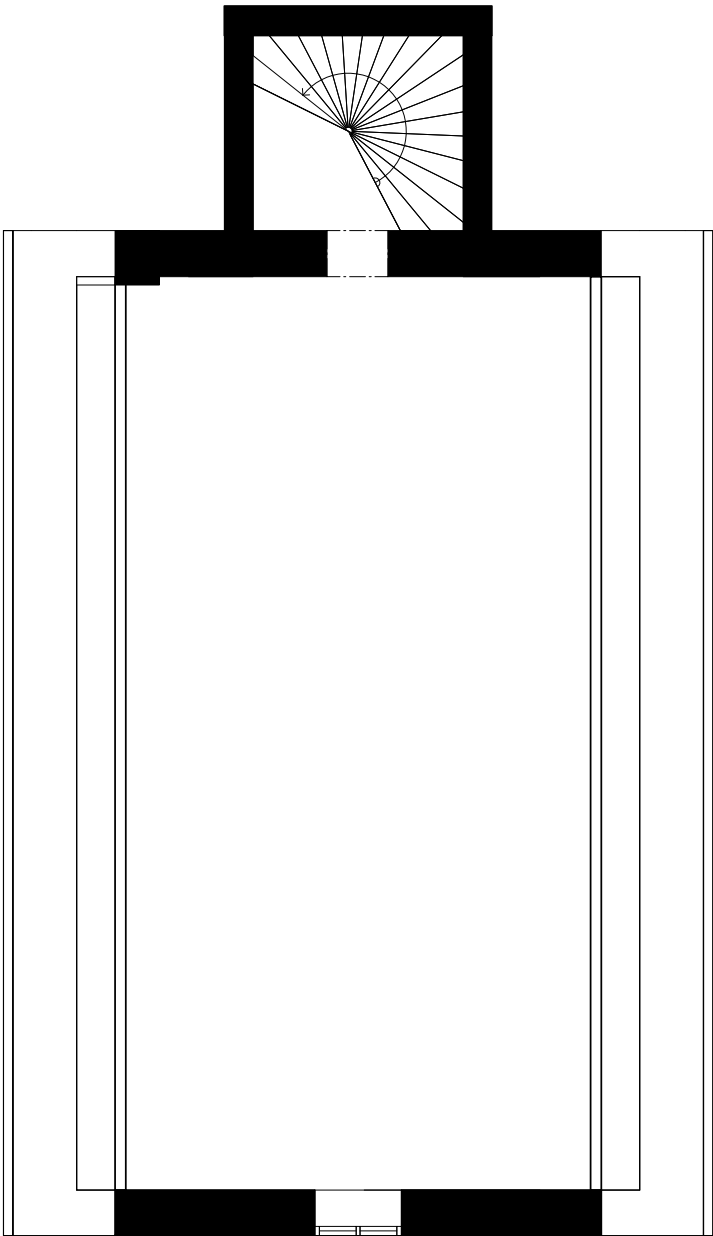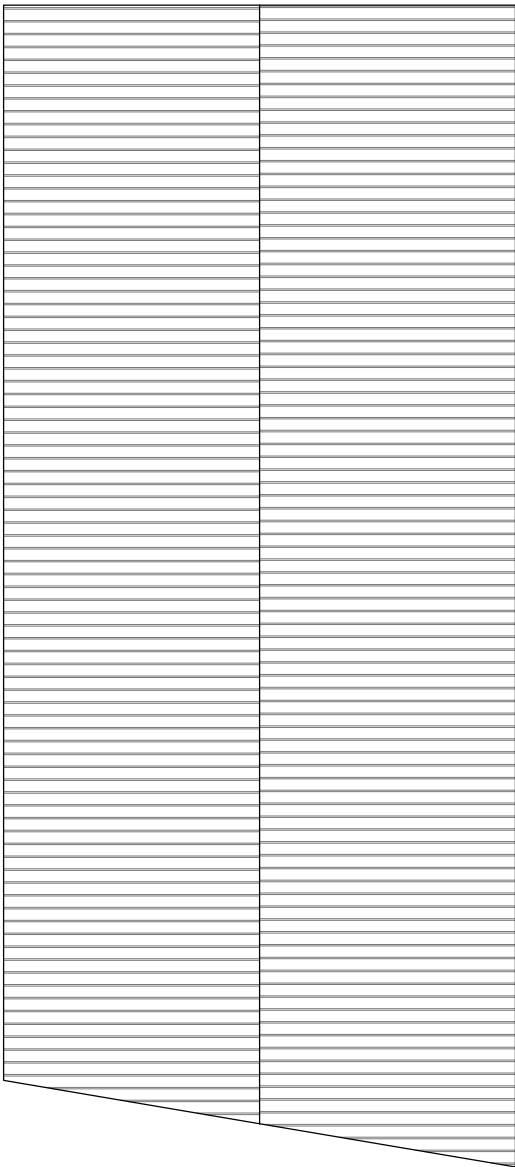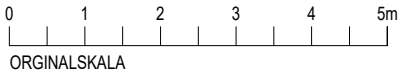

BET	ÄNDRINGEN AV/SER	DATUM	SIGN
RELATIONSHANDLING			
HAMNPLAN 5			
VISBY TRAFIKEN 21 OCH 23			
AQ³ ARKITEKTUR			
☒	A AQ3 Arkitektur AB		
☐			
☐			
☐			
☐			
UPPDRAGS NR		RITAD/KONSTR AV	UPPDRAGSLEDARE
1065-00		H.B	
DATUM		ANSVARIG	
2021-02-05		A. FORSBERG	
PLAN 3			
SKALA		NUMMER	BET
A1 1:50		R3	
A3 1:100			

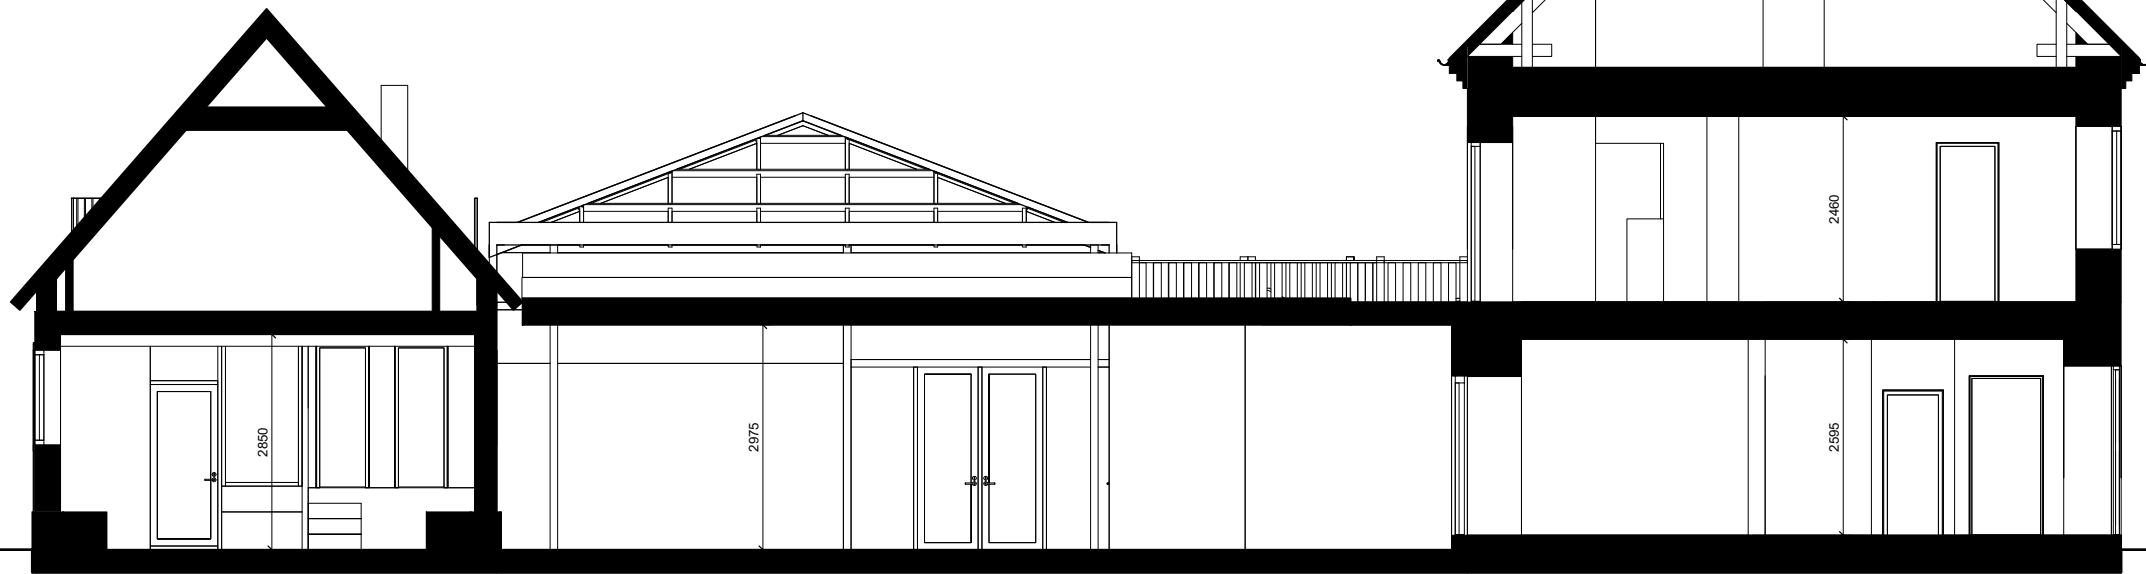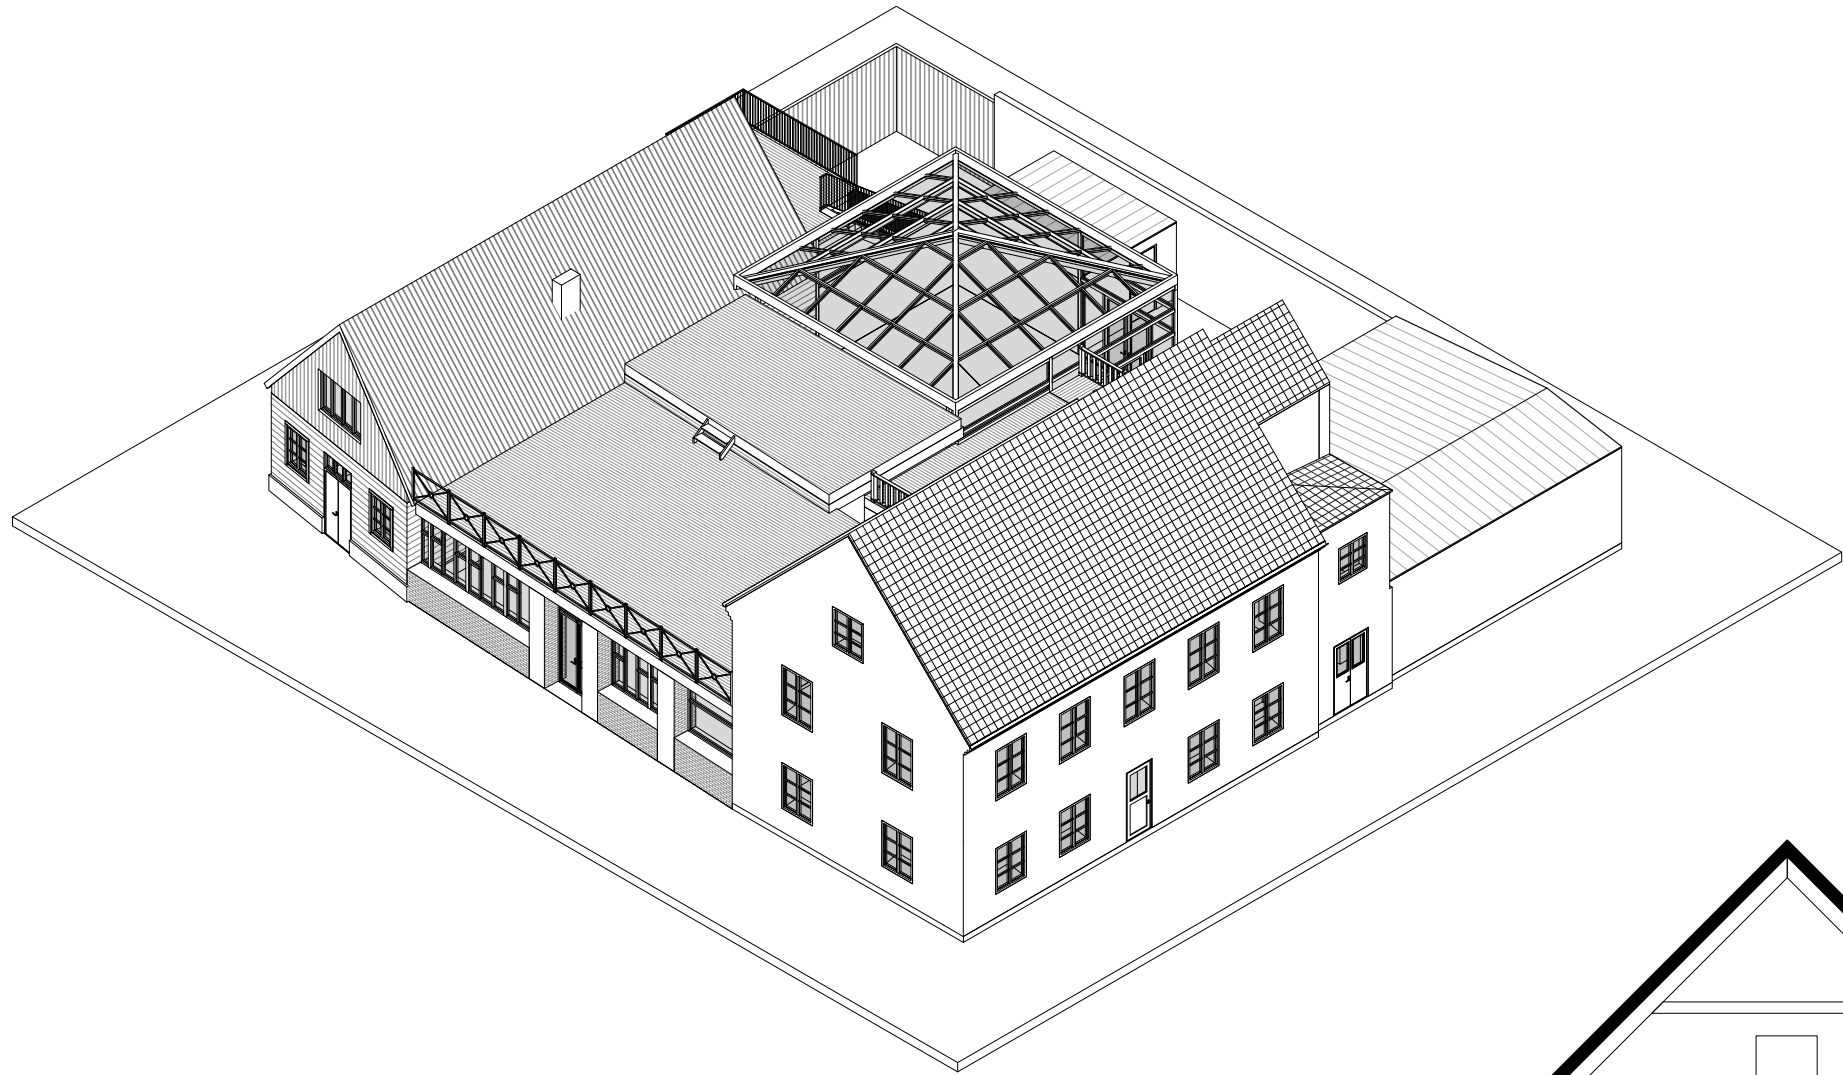


PRINCIPSEKTION

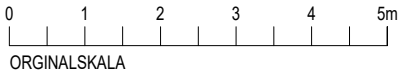

ORIGINALSKALA


BET	ANDRINGEN AV/SER	DATUM	SIGN
RELATIONSHANDLING			
HAMNPLAN 5			
VISBY TRAFIKEN 21 OCH 23			
AQ³ ARKITEKTUR			
☒	A AQ3 Arkitektur AB		
☐			
☐			
☐			
☐			
UPPDRAGS NR		RITAD/KONSTR AV	UPPDRAGSLEDARE
1065-00		H.B	
DATUM		ANSVARIG	
2021-02-05		A. FORSBERG	
SEKTION & AXONOMETRI			
SKALA		NUMMER	BET
A1 1:50 A3 1:100		R4	

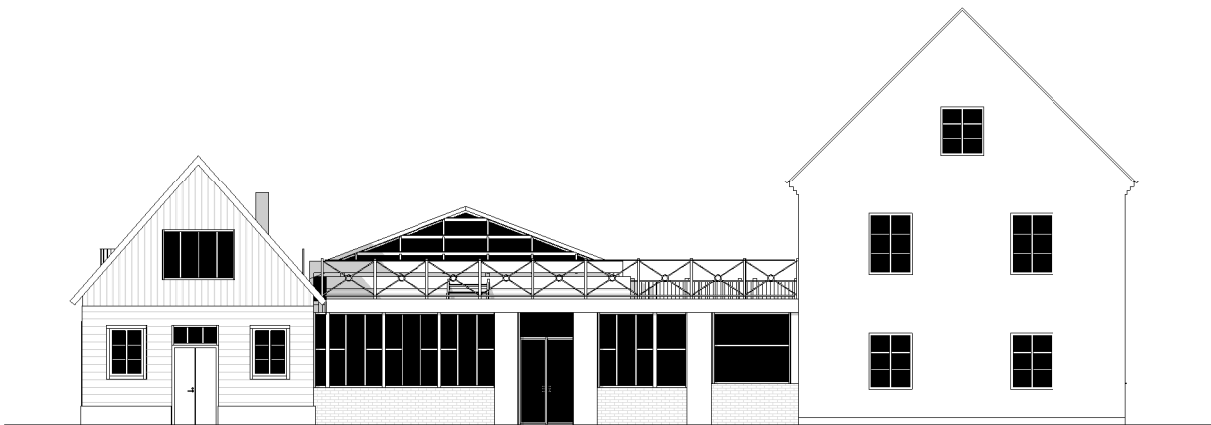


FASAD MOT SÖDER



FASAD MOT VÄSTER

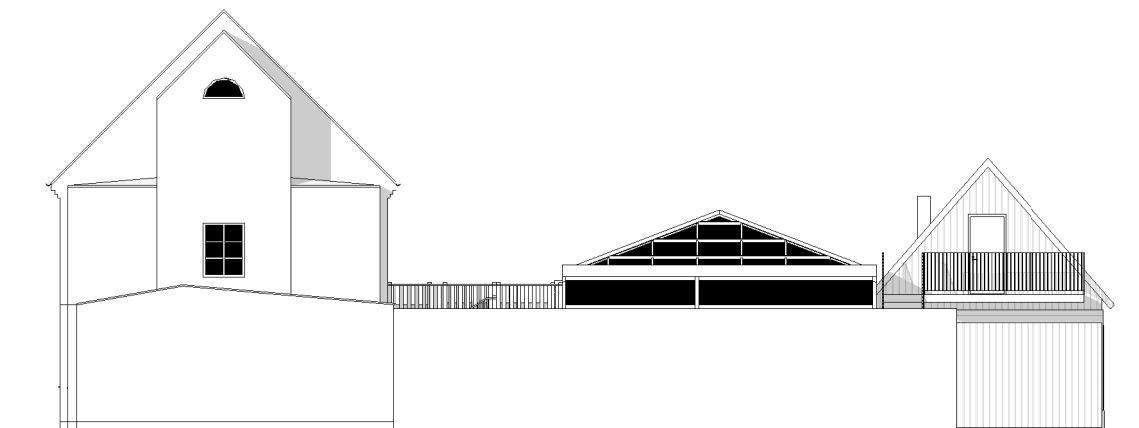

FASAD MOT NORR

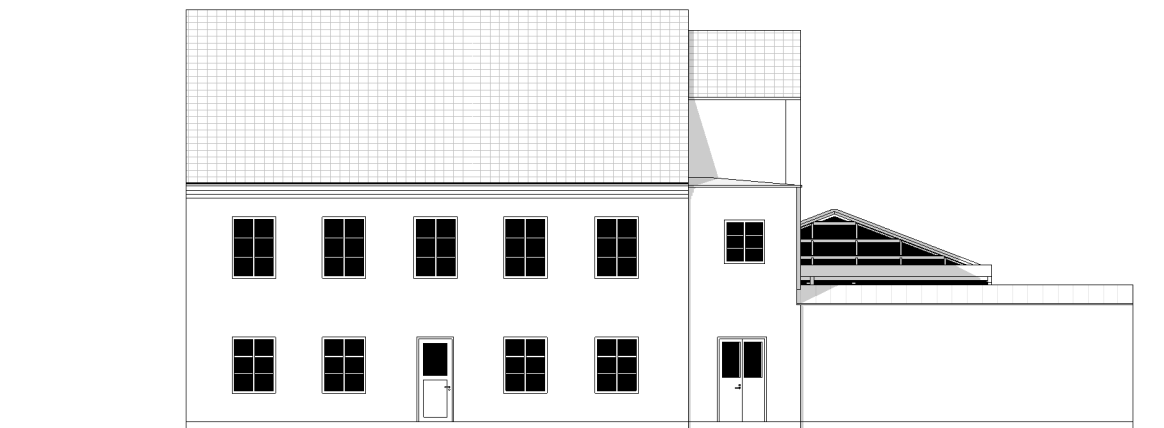

FASAD MOT ÖSTER



BET	ÄNDRINGEN AV/SE	DATUM	SIGN
RELATIONSHANDLING			
HAMNPLAN 5			
VISBY TRAFIKEN 21 OCH 23			
AQ³ ARKITEKTUR			
☒	A AQ3 Arkitektur AB		
☐			
☐			
UPPDRAGS NR	RITAD/KONSTR AV	UPPDRAGSLEDARE	
1065-00	H.B		
DATUM	ANSVARIG		
2021-02-05	A. FORSBERG		
FASADER			
SKALA	NUMMER	BET	
A1 1:100	R5		
A3 1:200			