


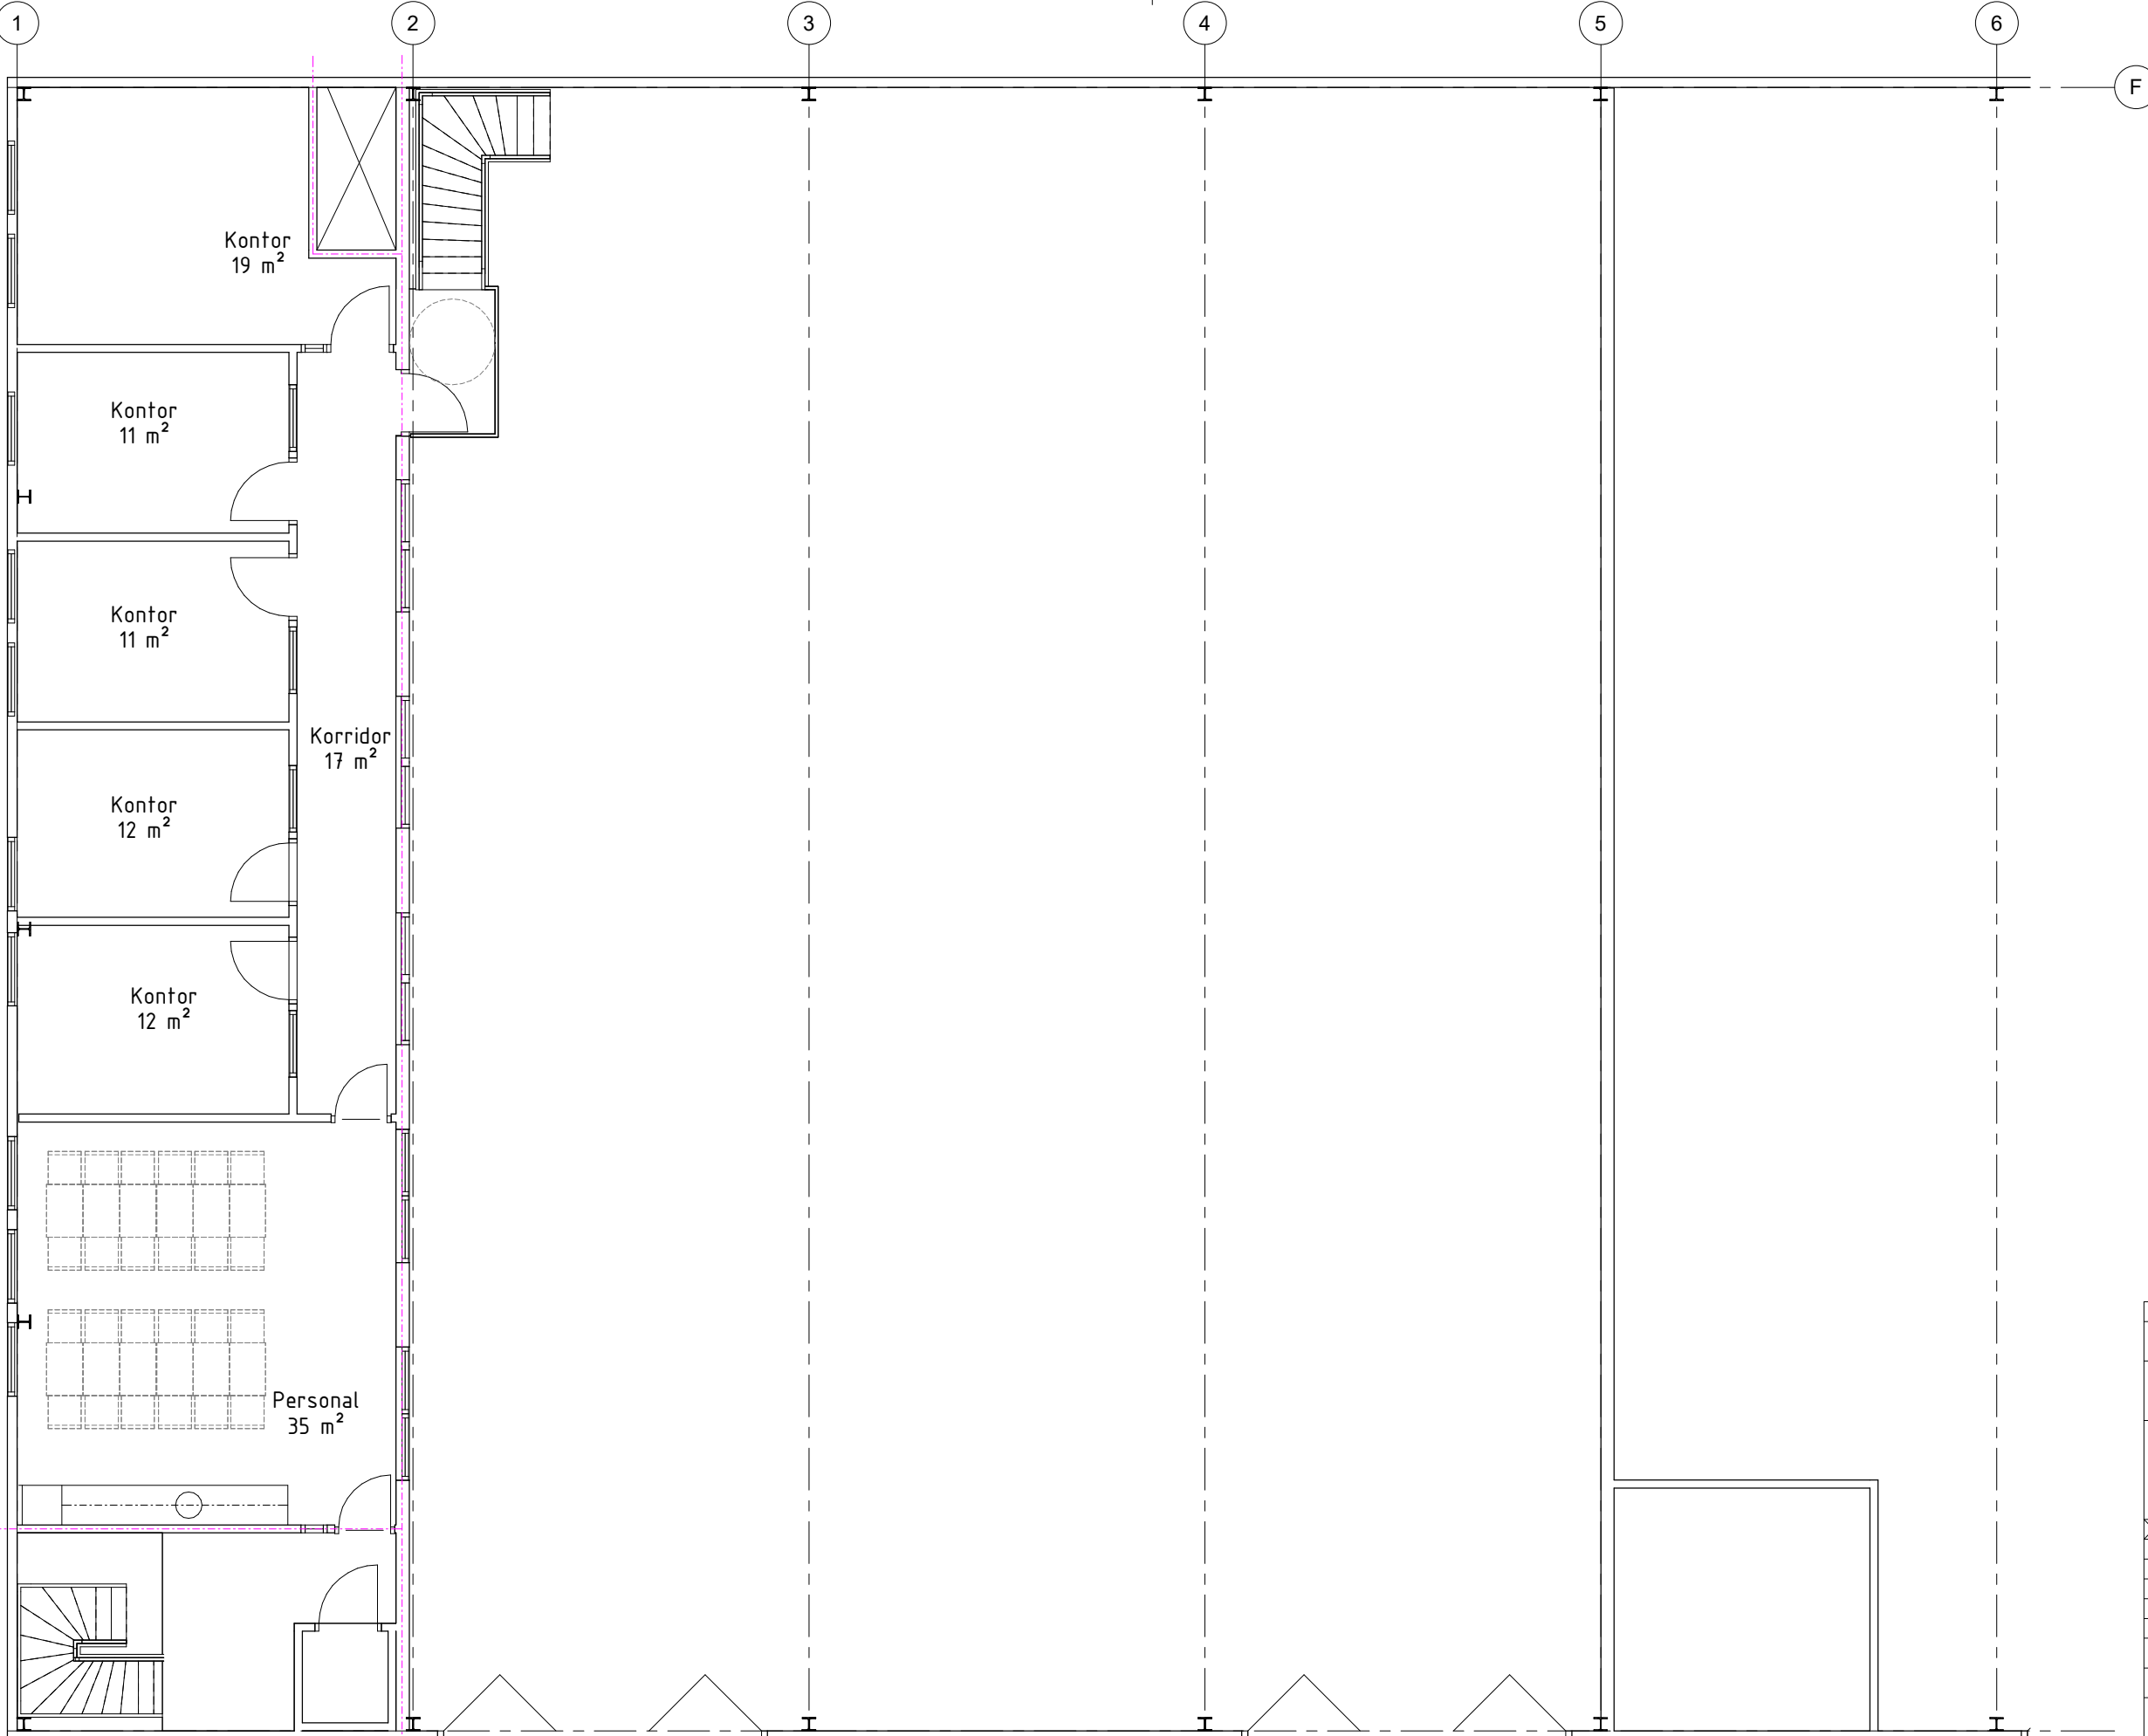

BET	ANDRINGEN AVSER	DATUM	SIGN
RELATIONSHANDLING			
Kv. Stålet 16			
CHILID GROUP VI BYGGER FOR DIG			
☒	☐	☐	☐
☐	☐	☐	☐
☐	☐	☐	☐
☐	☐	☐	☐
☐	☐	☐	☐
UPPDRA.G.NR 0001		RITAD./KONSTR AV Pija	UPPDRA.GSLEDARE
DATUM 2021-01-11		ANSVARIG	
Plan två- del tre			
SKALA A1 1:50 A3 1:100		NUMMER A203	
		BET	