


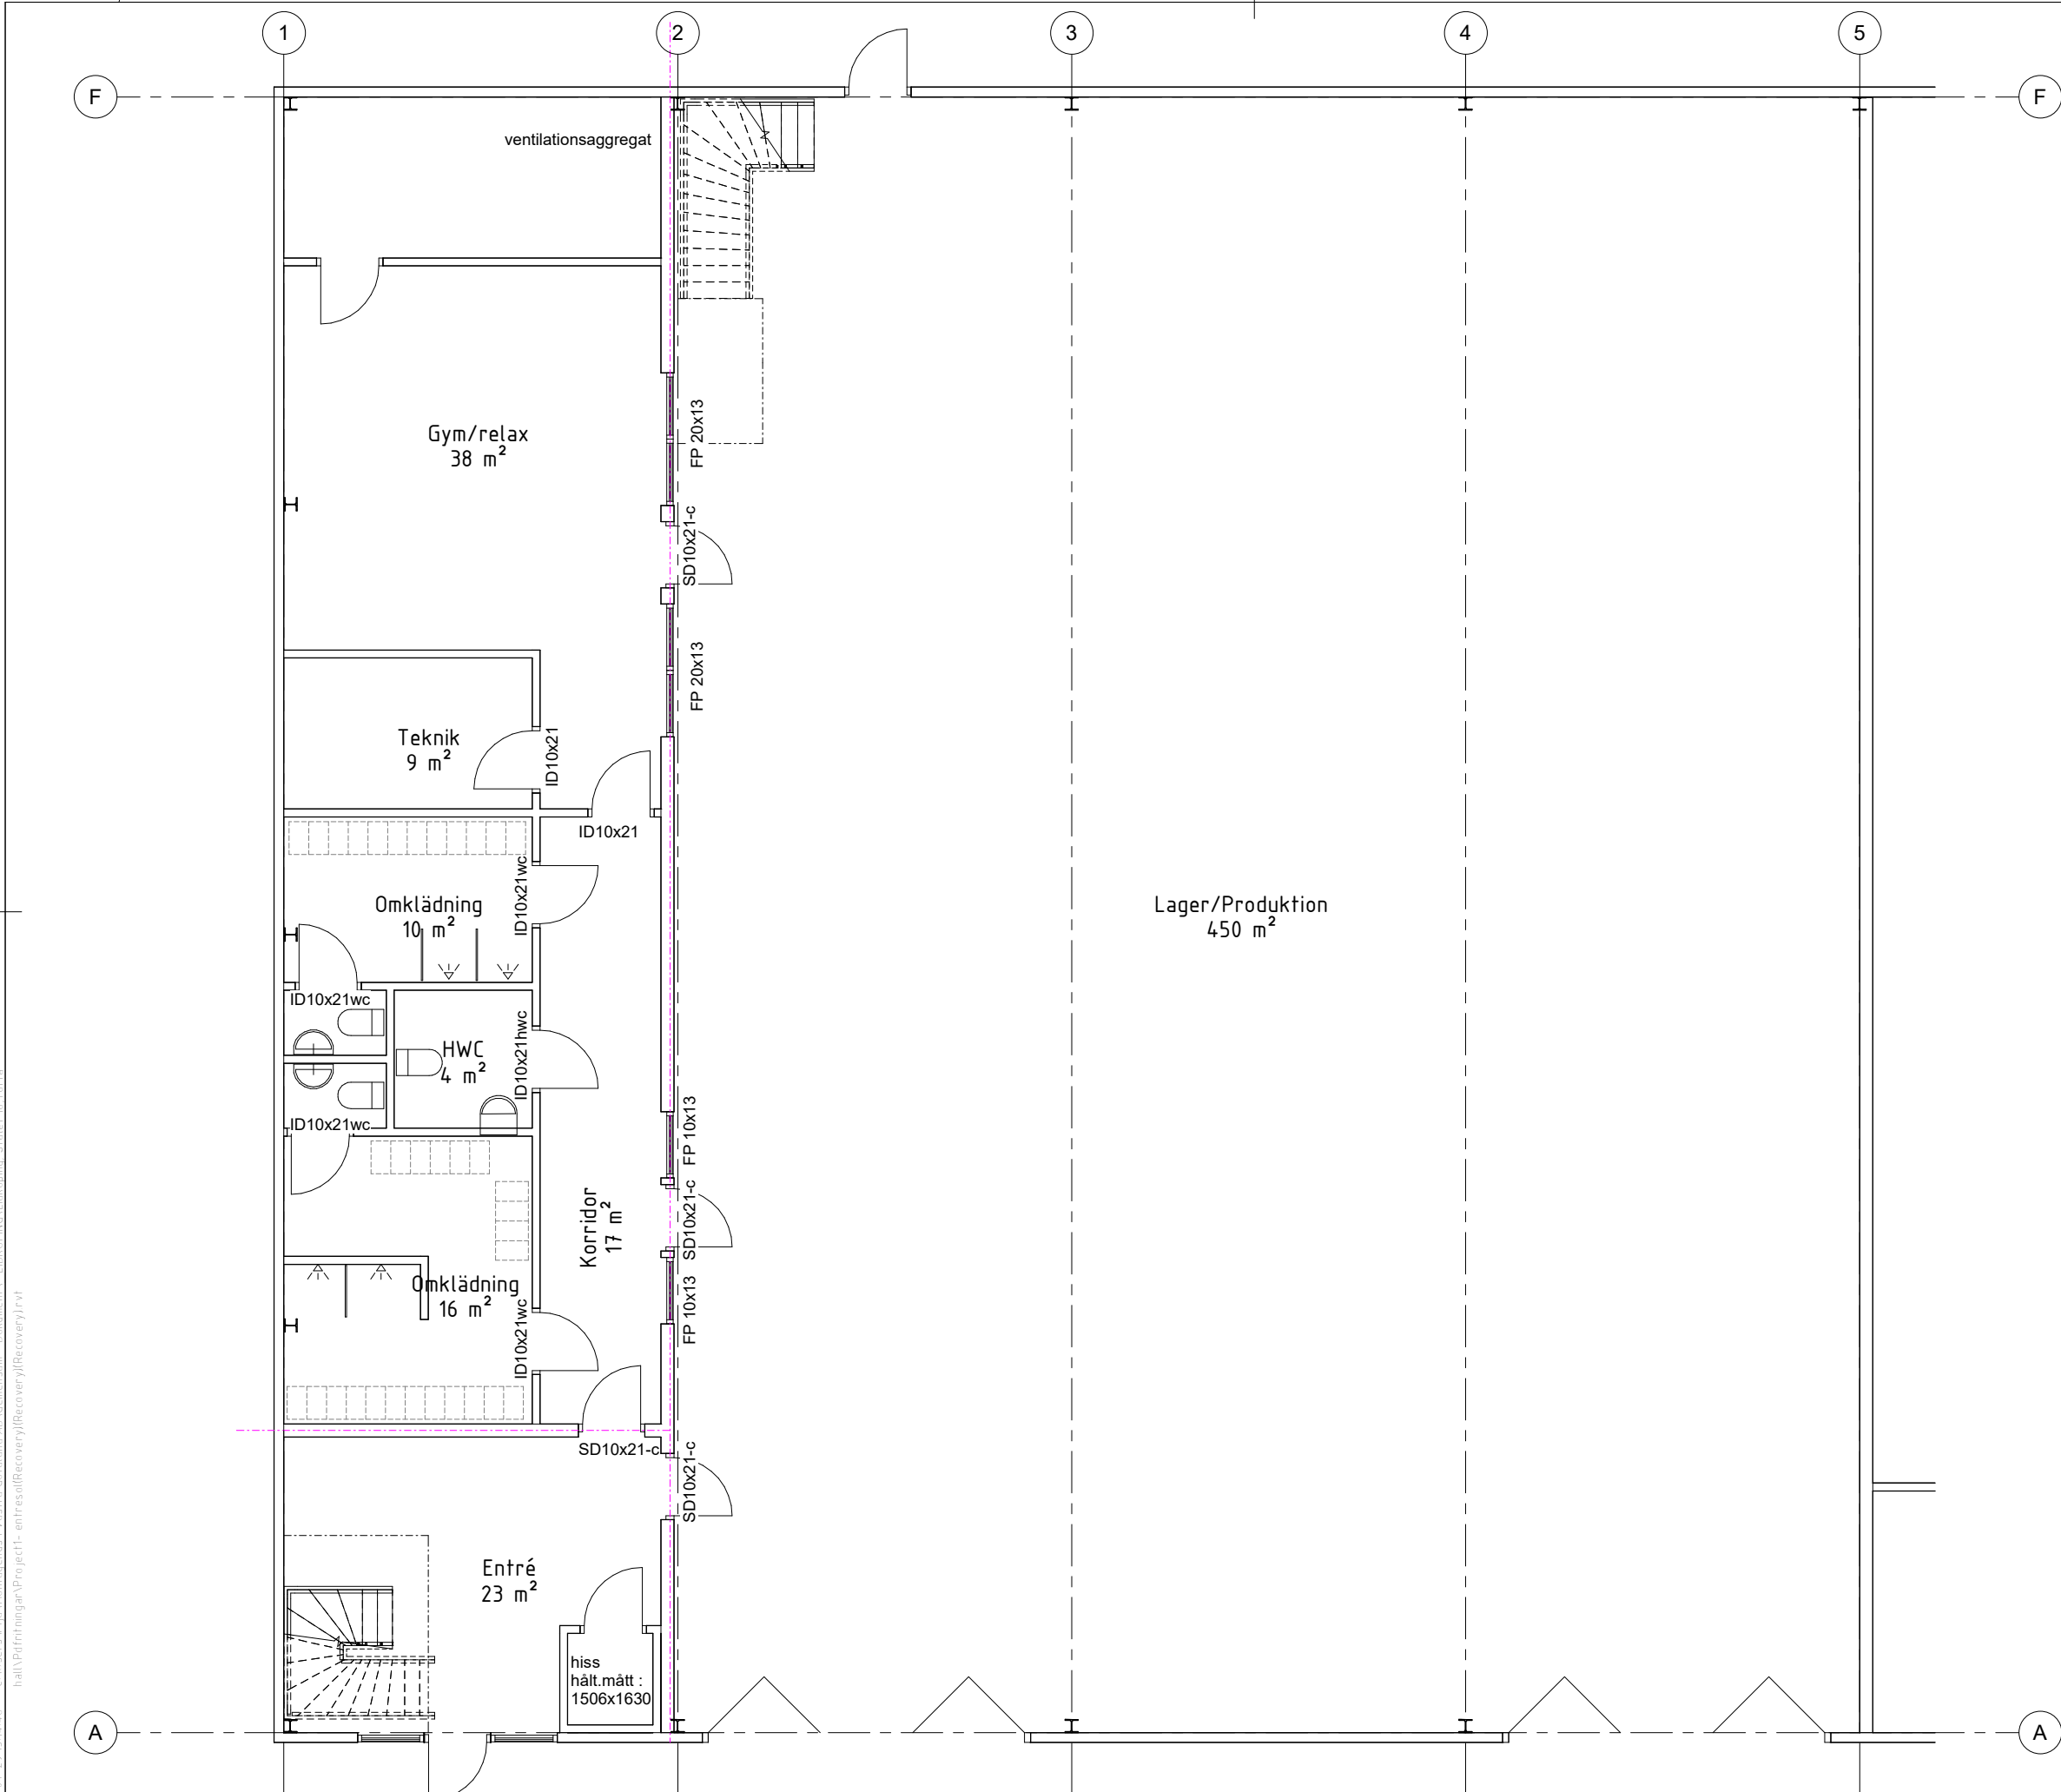

BET	ÄNDRINGEN AVSER	DATUM	SIGN
RELATIONSHANDLING			
Kv. Stålet 16			
CHILID GROUP VI BYGGER FÖR DIG			
☒			
☐			
☐			
UPPDRAG NR	RITADIKONSTR AV	UPPDRAGSLÖS	
0001	Pija		
DATUM	ANSVARIG		
2022.04.29	Henric Aronsson		
Plan ett del tre			
SKALA	NUMMER		
A1	A103		