




RELATIONSHANDLING

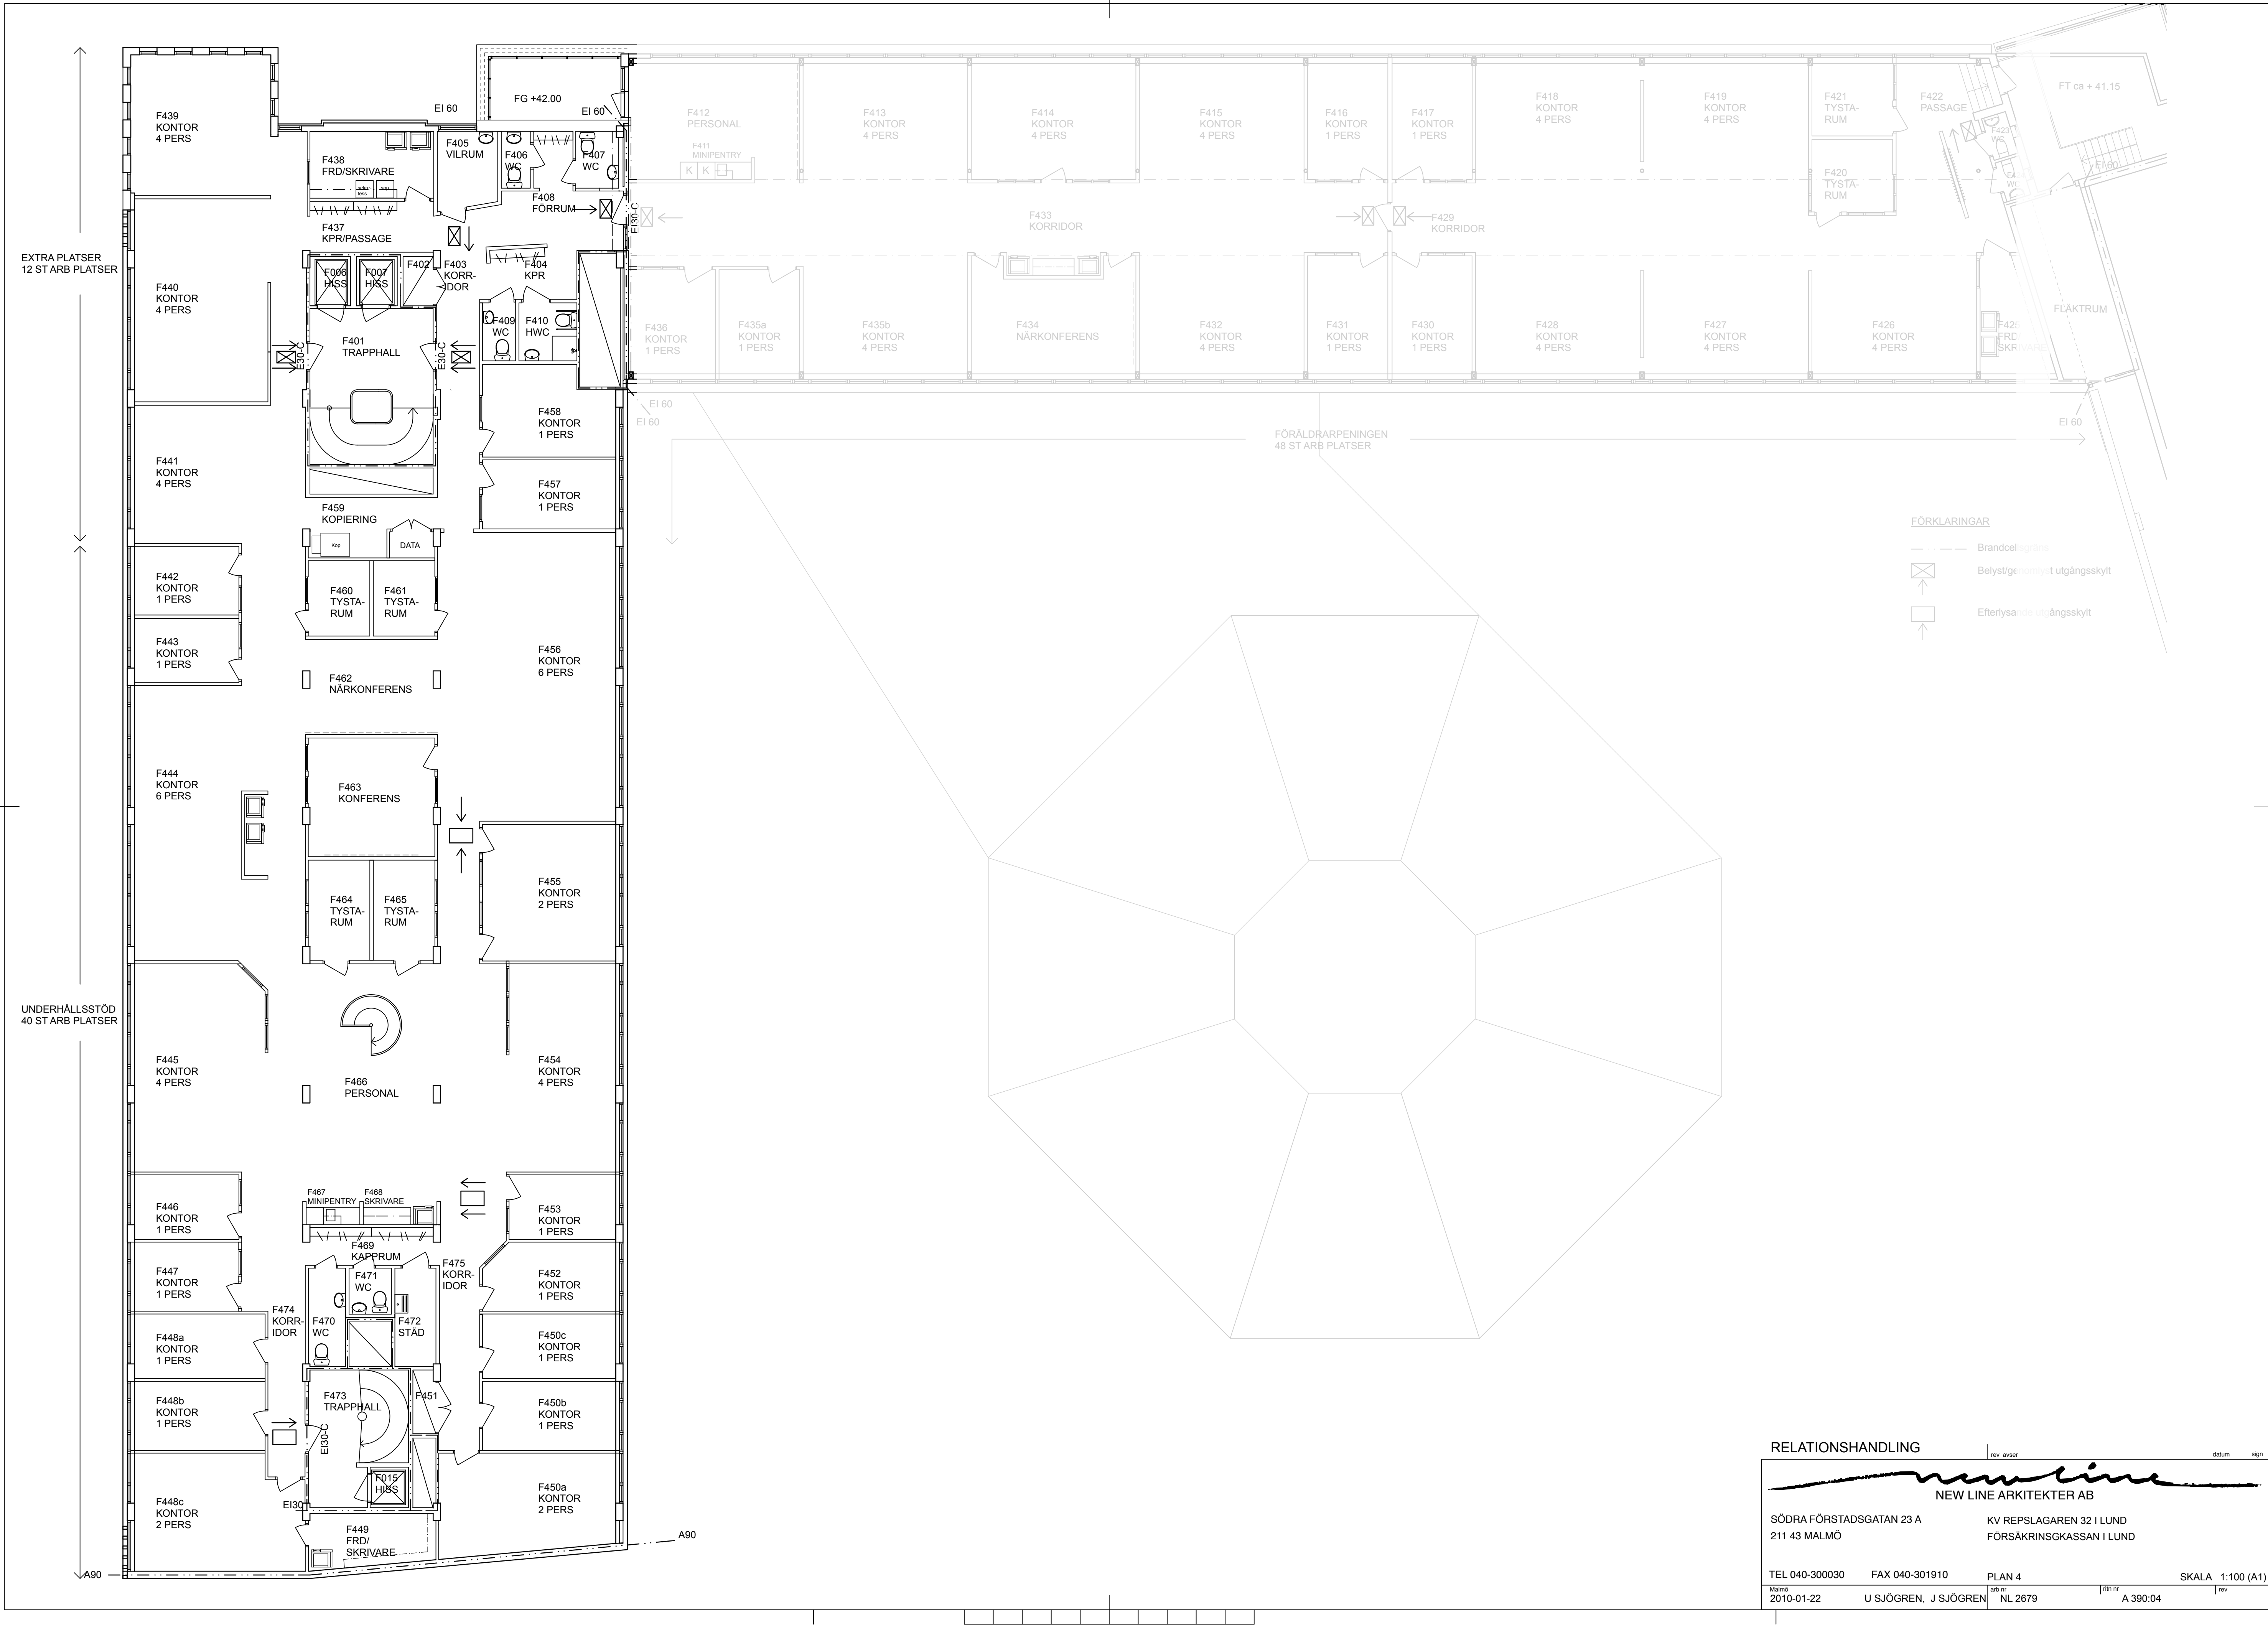

NEW LINE ARKITEKTER AB

SÖDRA FÖRSTADSGATAN 23 A
211 43 MALMÖ

KV REPSLAGAREN 32 I LUND
FÖRSÄKRINGSGASSAN I LUND

TEL 040-300030

FAX 040-301910

PLAN 4

SKALA 1:100 (A1)

Måttas
2010-01-22

U SJÖGREN, J SJÖGREN

arb nr
NL 2679

1100 rev
A 390:04

rev
rev