




PLAN 1 BOTTENPLAN
LOA: 925 KVM

BET	ANT	ÄNDRINGEN AVSER	DATUM	SIGN
RELATIONSHANDLING				
KUGGHJULET 6 HUDDINGE				
Trädgårdsgatan 3 111 31 Stockholm mobil: 070-775 10 18 stefan@askhagen.se www.askhagen.se				
ASKHAGEN ARKITEKTKONTOR AB				
UPPDRAG NR		RITAD/KONSTR AV	HANDLÄGGARE	
DATUM		ANSVARIG		
2023-10-01		S. ASKHAGEN	SA	
BUSSGARAGE PLAN 1 BOTTENPLAN				
SKALA		NUMMER		BET
1:150/A3		A300-100		

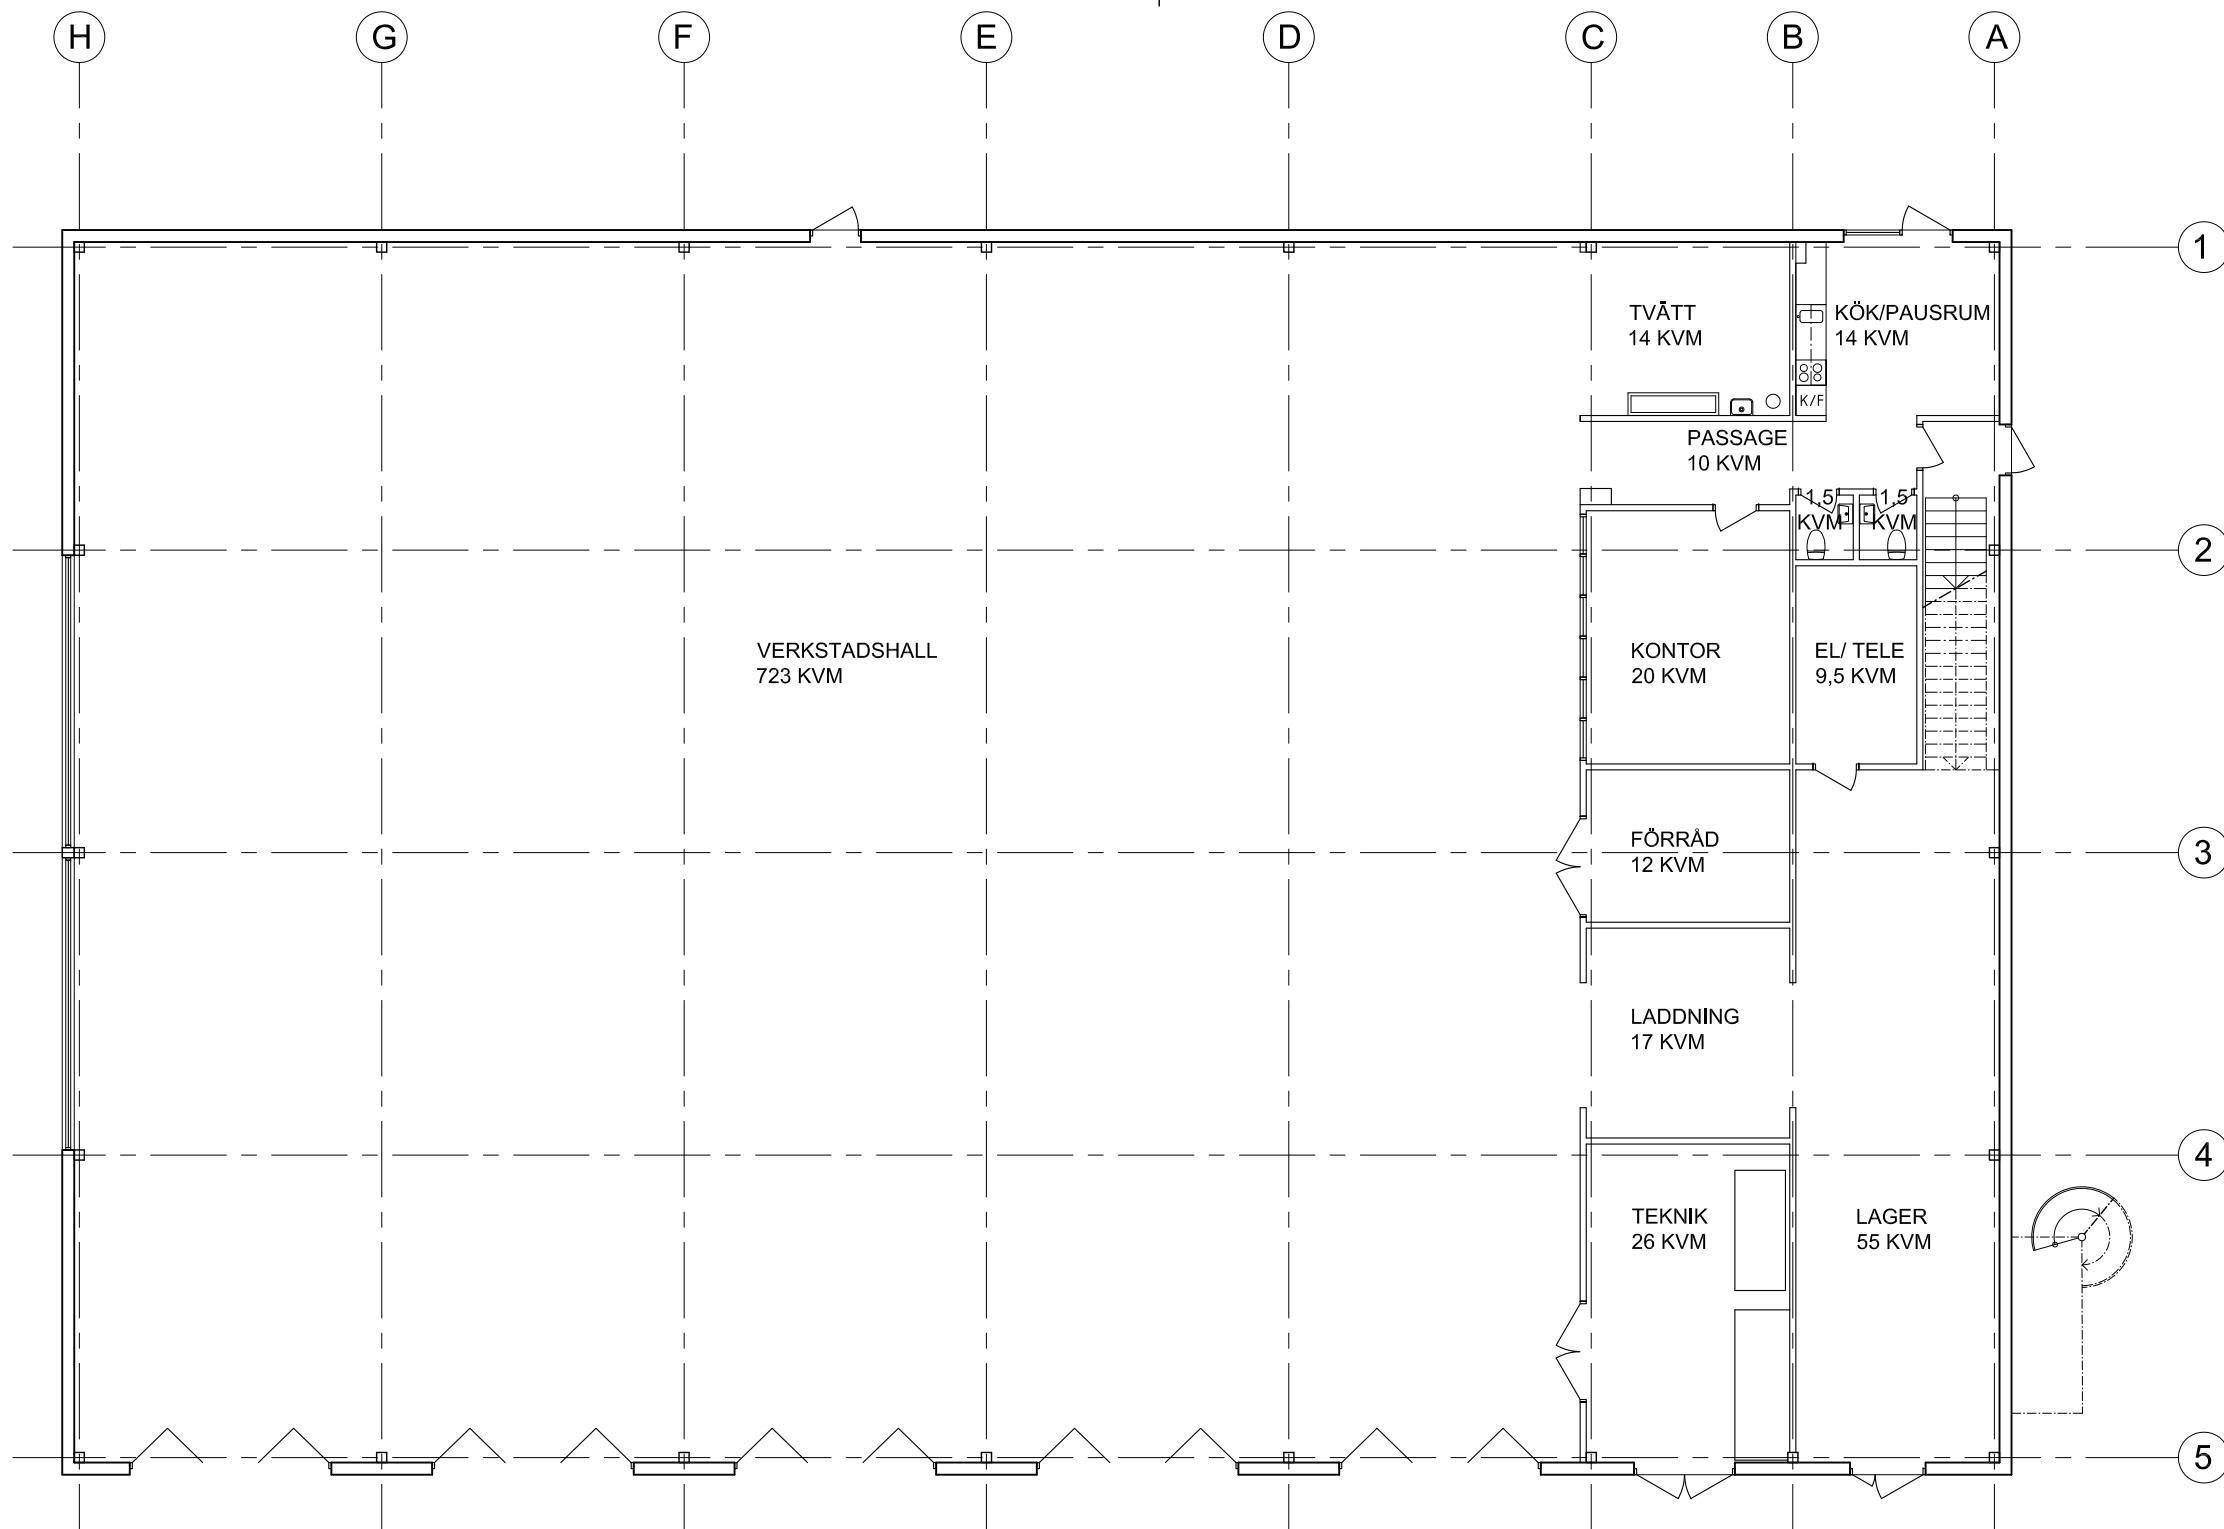