


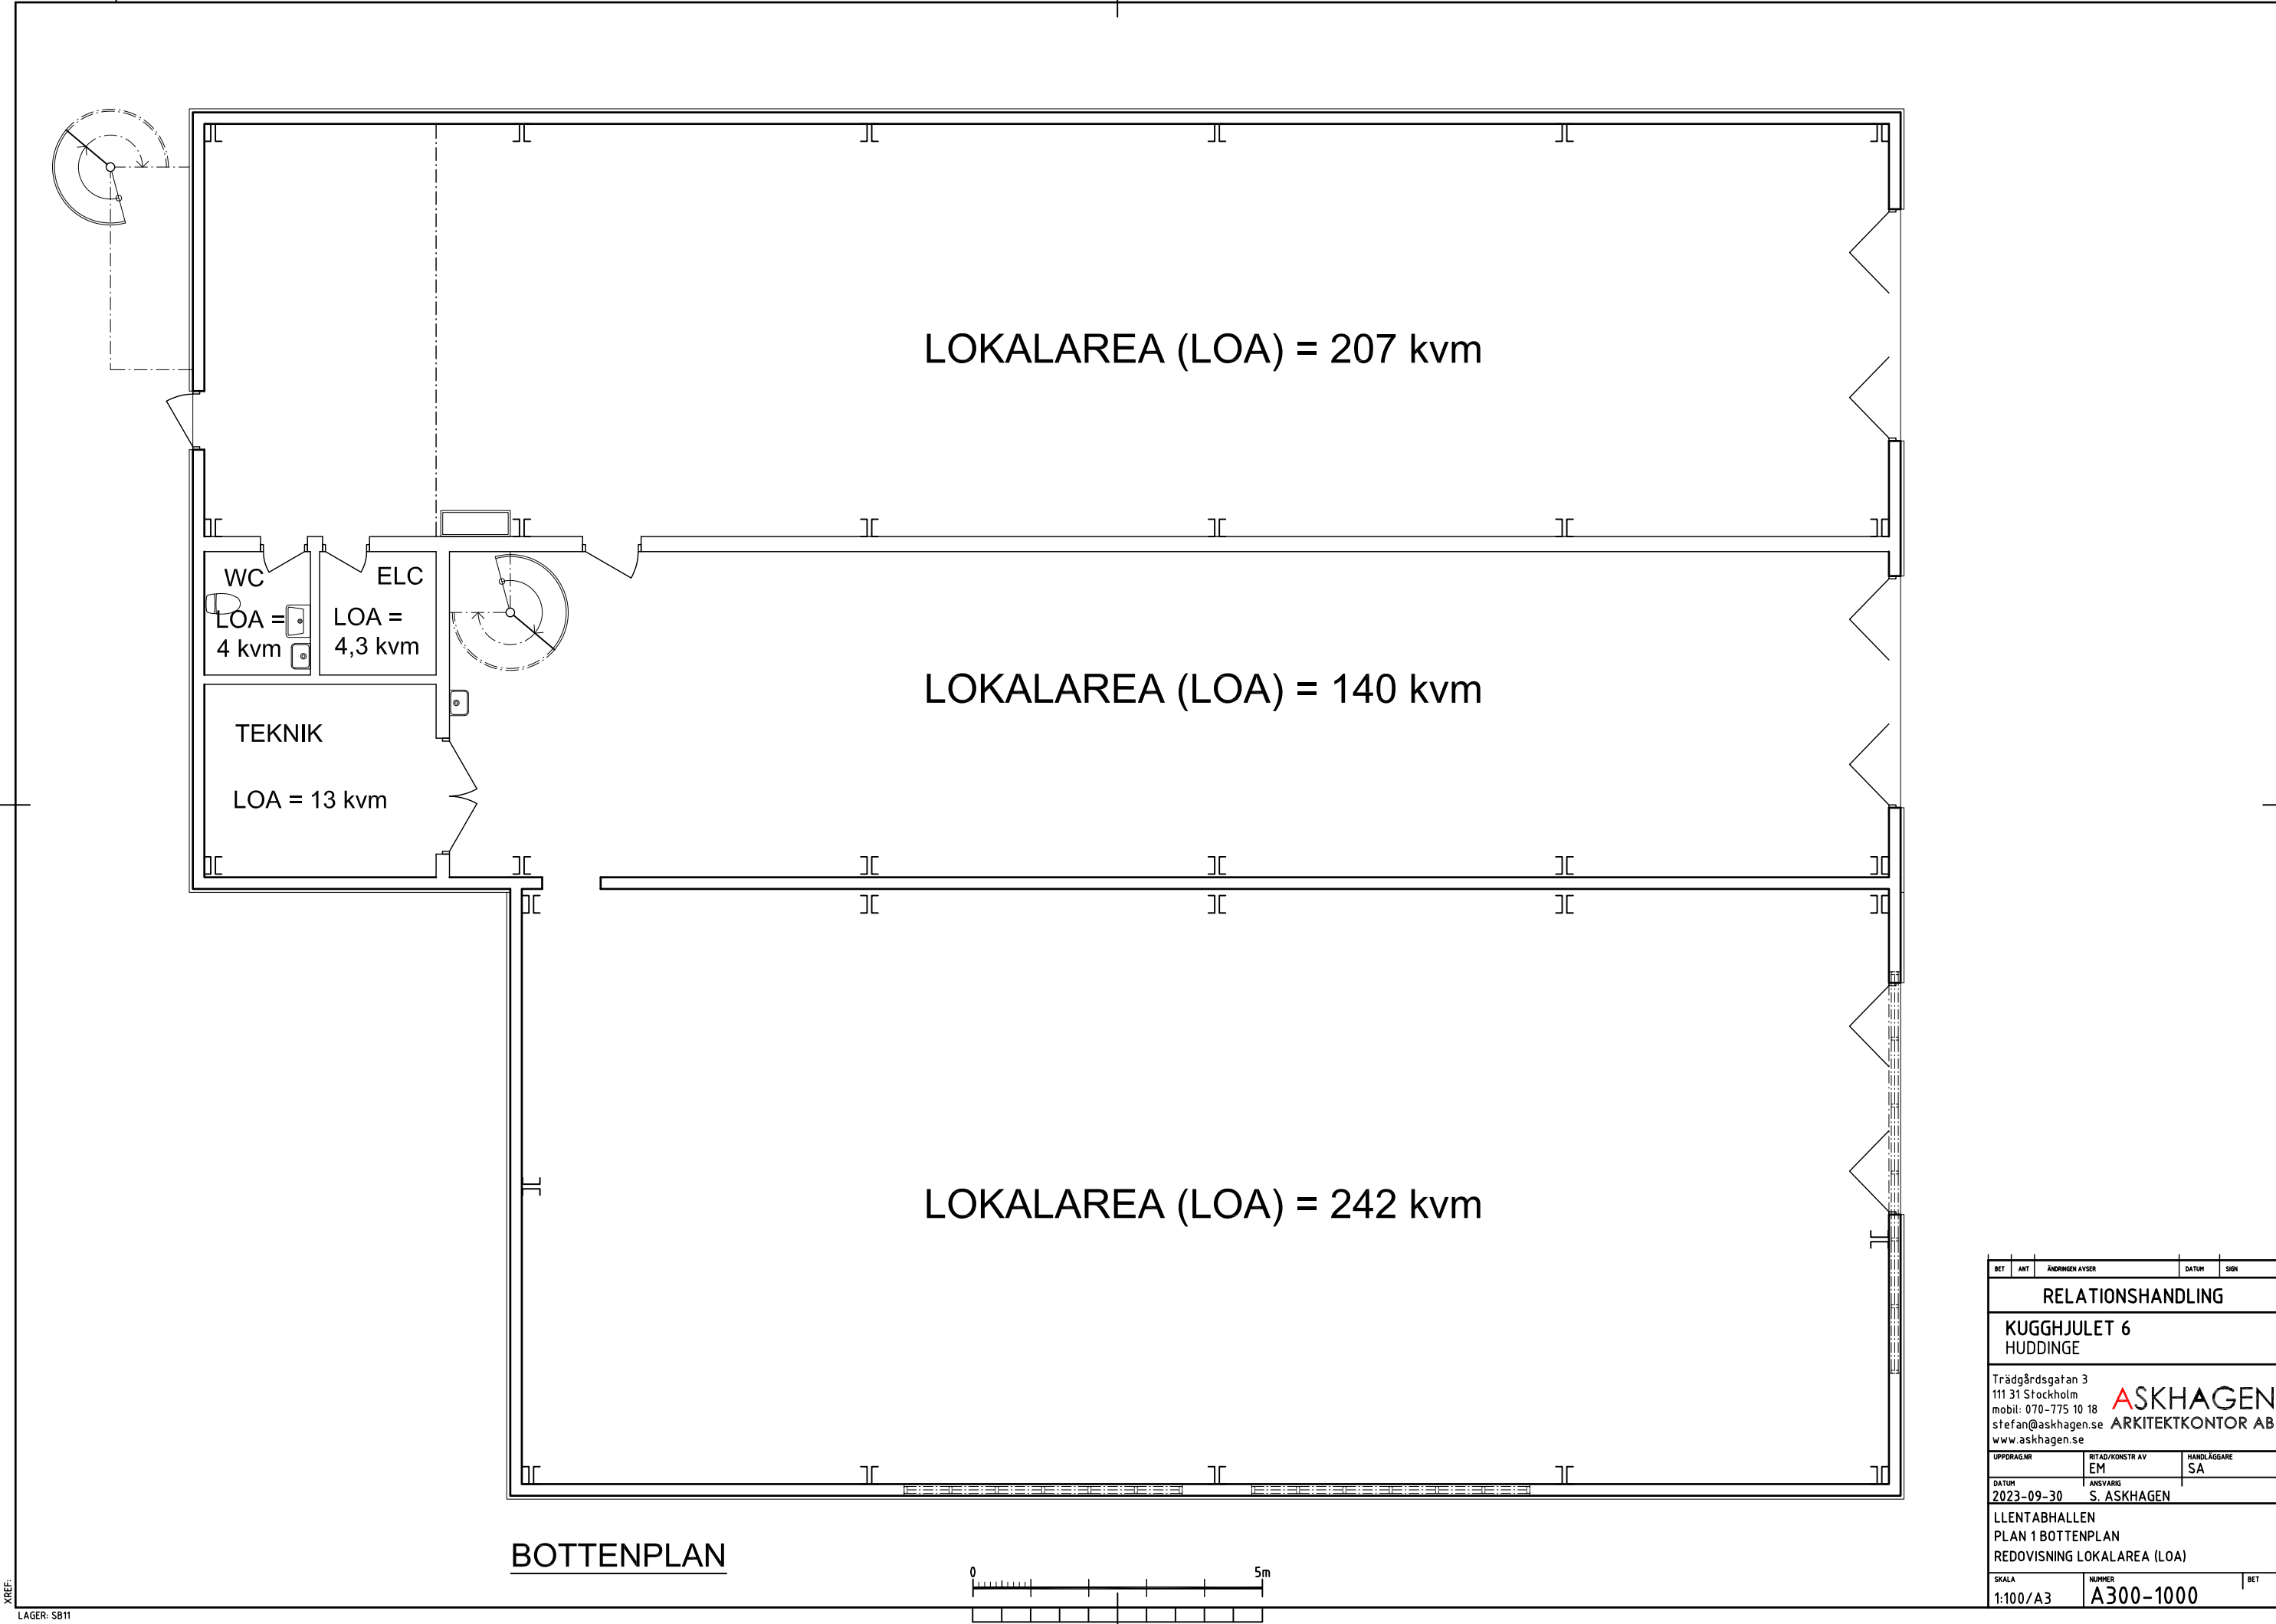

BET	ANT	ÄNDRINGEN AVSER	DATUM	SIGN
RELATIONSHANDLING				
KUGGHJULET 6 HUDDINGE				
Trädgårdsgatan 3 111 31 Stockholm mobil: 070-775 10 18 stefan@askhagen.se www.askhagen.se				
UPPDRAGNR		RITAD/KONSTR AV	HANDLÄGGARE	
DATUM		ANSVARIG	SA	
2023-09-30		S. ASKHAGEN		
LLENTABHALLEN PLAN 1 BOTTENPLAN REDOVISNING LOKALAREA (LOA)				
SKALA		NUMMER	BET	
1:100/A3		A300-1000		