



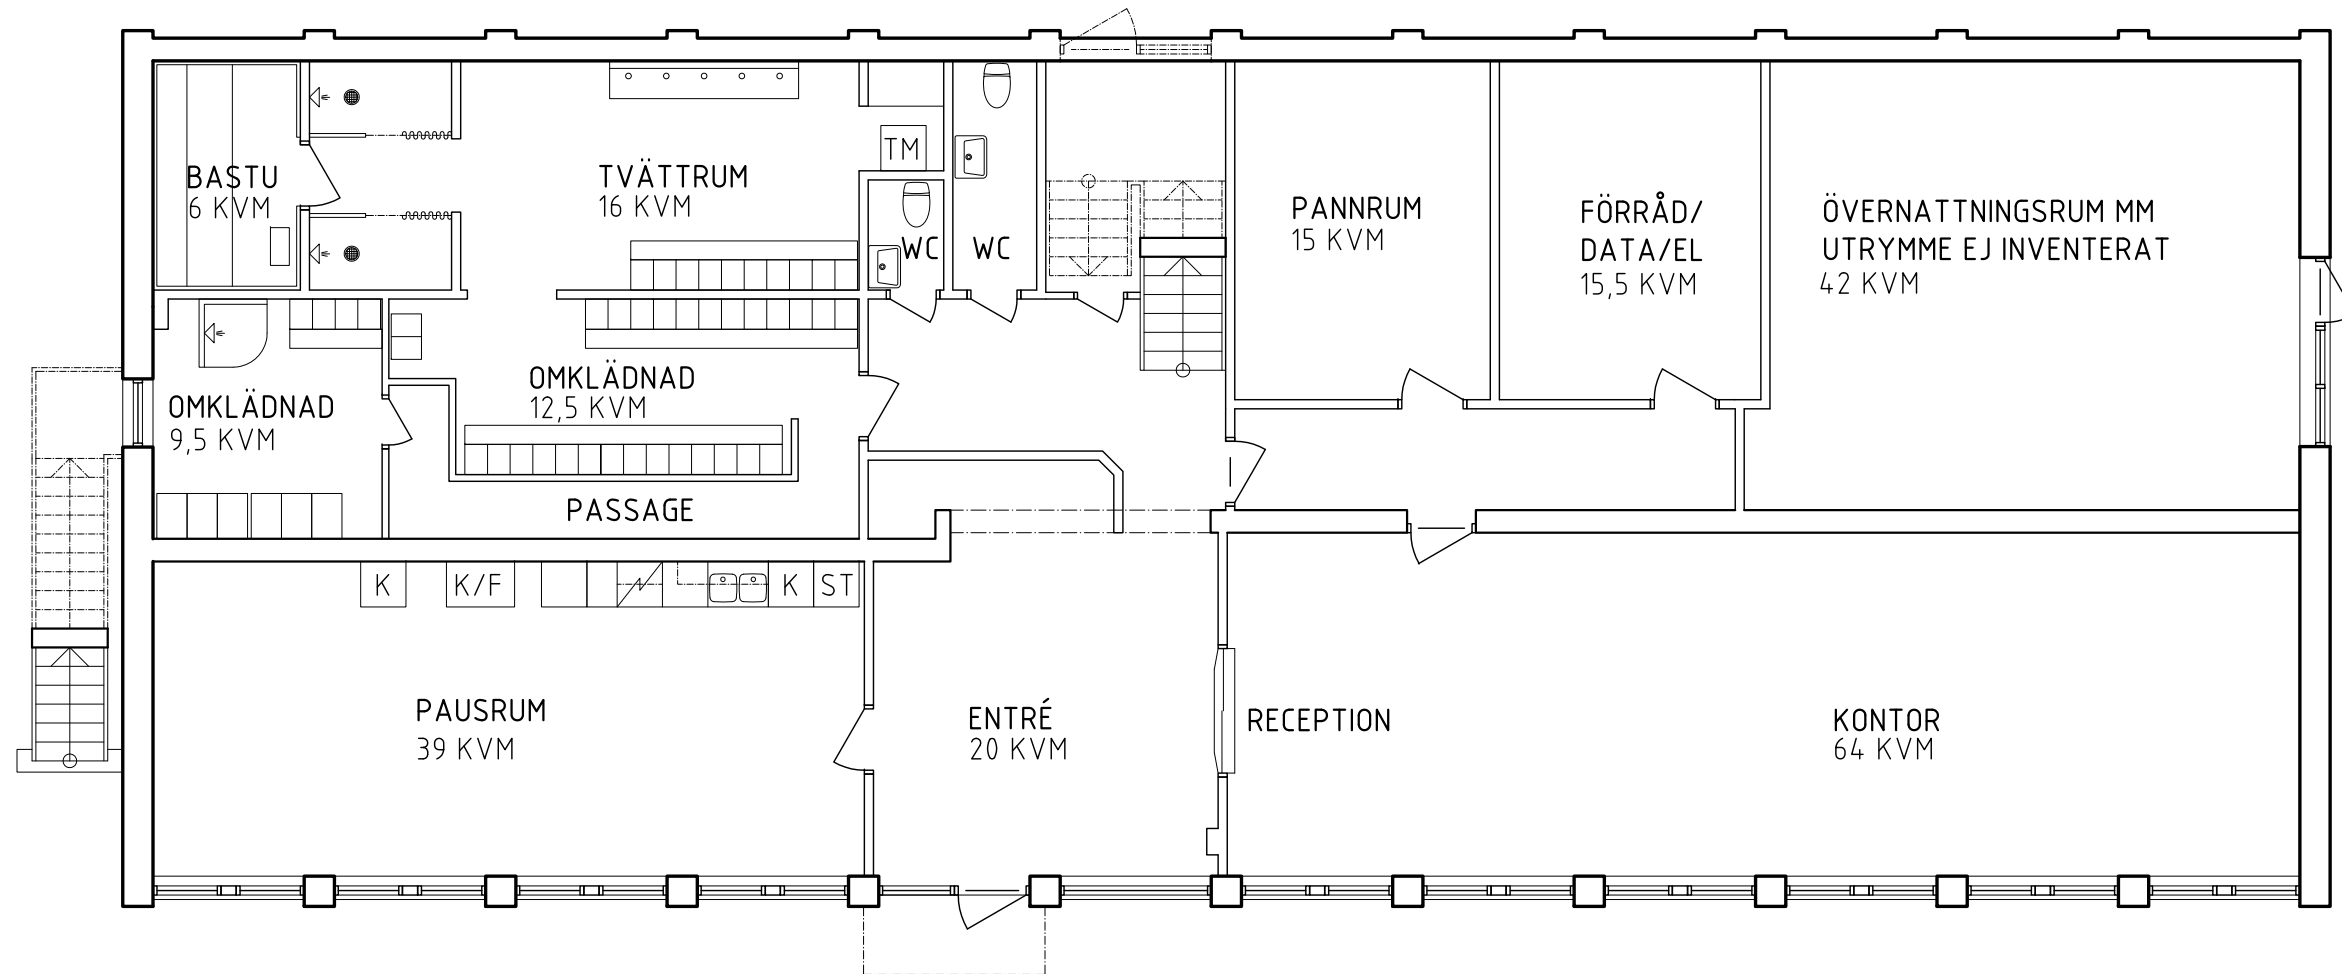

PLAN 1 - BOTTENPLAN

LOA: 302 KVM

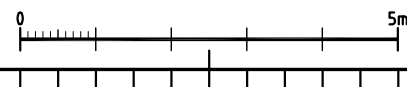

BET	ANT	ÄNDRINGEN AVSER	DATUM	SIGN
RELATIONSHANDLING				
KUGGHJULET 6 HUDDINGE				
Trädgårdsgatan 3 111 31 Stockholm mobil: 070-775 10 18 stefan@askhagen.se www.askhagen.se				
UPPDRAGNR		RITAD/KONSTR AV	HANDLÄGGARE	
DATUM		ANSVARIG		
2023-06-14		S. ASKHAGEN	SA	
PLAN 1 - BOTTENPLAN				
SKALA	NUMMER			BET
1:100/A3	A300-100			