


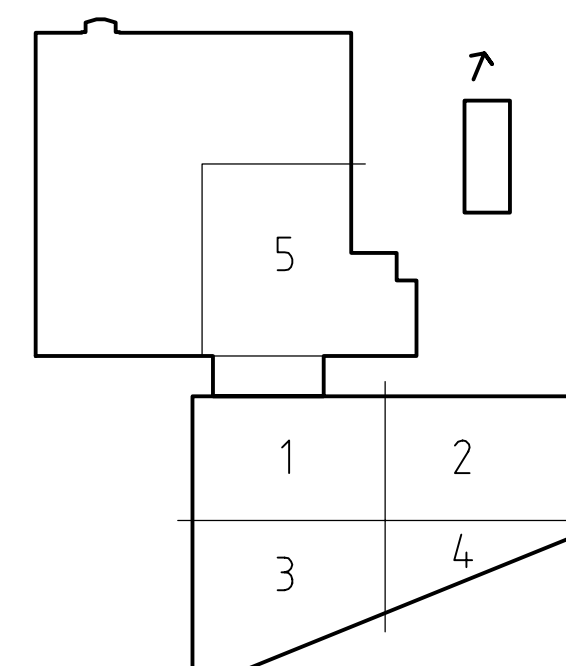

BET	ANT	ÄNDRINGS AVSKR		SIGN	DATUM
RELATIONSHANDLING 2007-09-11					
DEL AV Kv. PUMPEN 3					
GOTLANDS KOMMUN					
X	A	Mondo arkitekter		Tel: 054-22 22 80	
	K	AB PentaCon		Tel: 0498-27 90 85	
	V	Veltrade TCA AB		Tel: 0150-48 90 50	
	E	J&P Elmontage AB		Tel: 0498-27 17 18	
UPPDRAG NR 04.-375A					
DATUM 2006.11.02		RIJAD AV MIDT ANSVARIG		HANDLÄGGARE RB	
NYBYGGNAD					
PLAN 2					
SKALA 1:100 1:200		A1 A3		NUMMER A30-31-02	
				I BET	

UO:	2007-09-12 09:32	P:\PDO\C04-375_Visby Kv Pumpen\A13 Ritrning\Utskrift\VA30-31-02.dwg	Fredric
-----	------------------	---	---------