


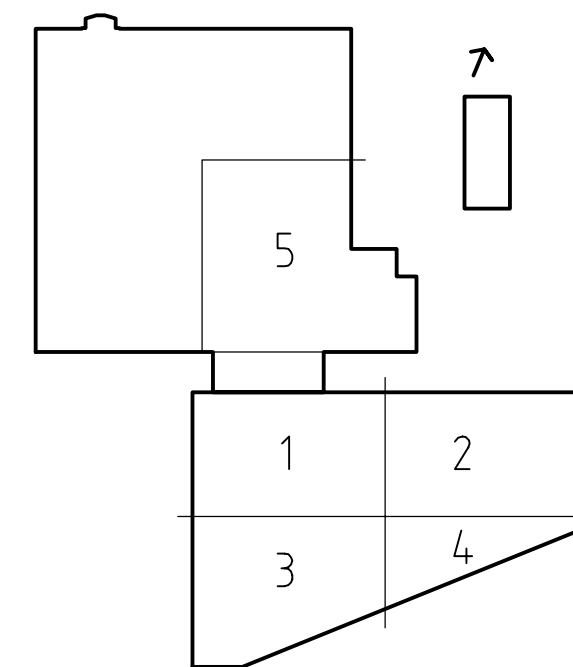

BET	ANT	ÄNDRINGEN AVSER	SIGN	DATUM
RELATIONSHANDLING 2007-09-11				
DEL AV Kv. PUMPN 3				
GOTLANDS KOMMUN				
X	A	Mondo arkitekt	Tel: 054-22 22 80	
	K	AB PentaCon	Tel: 0498-27 90 85	
	V	Veltrade TCA AB	Tel: 0150-48 90 50	
	E	J&P Elmontage AB	Tel: 0498-27 17 18	
UPPDRAG NR 04-375A				
DATUM 2006.10.27		RITAD AV MJ/FL ANSVARIG	HANDLÄGGARE RB	
NYBYGGNAD				
PLAN 1				
SKALA 1:100 1:200	A1 A3	NUMMER A30-31-01		I BET