


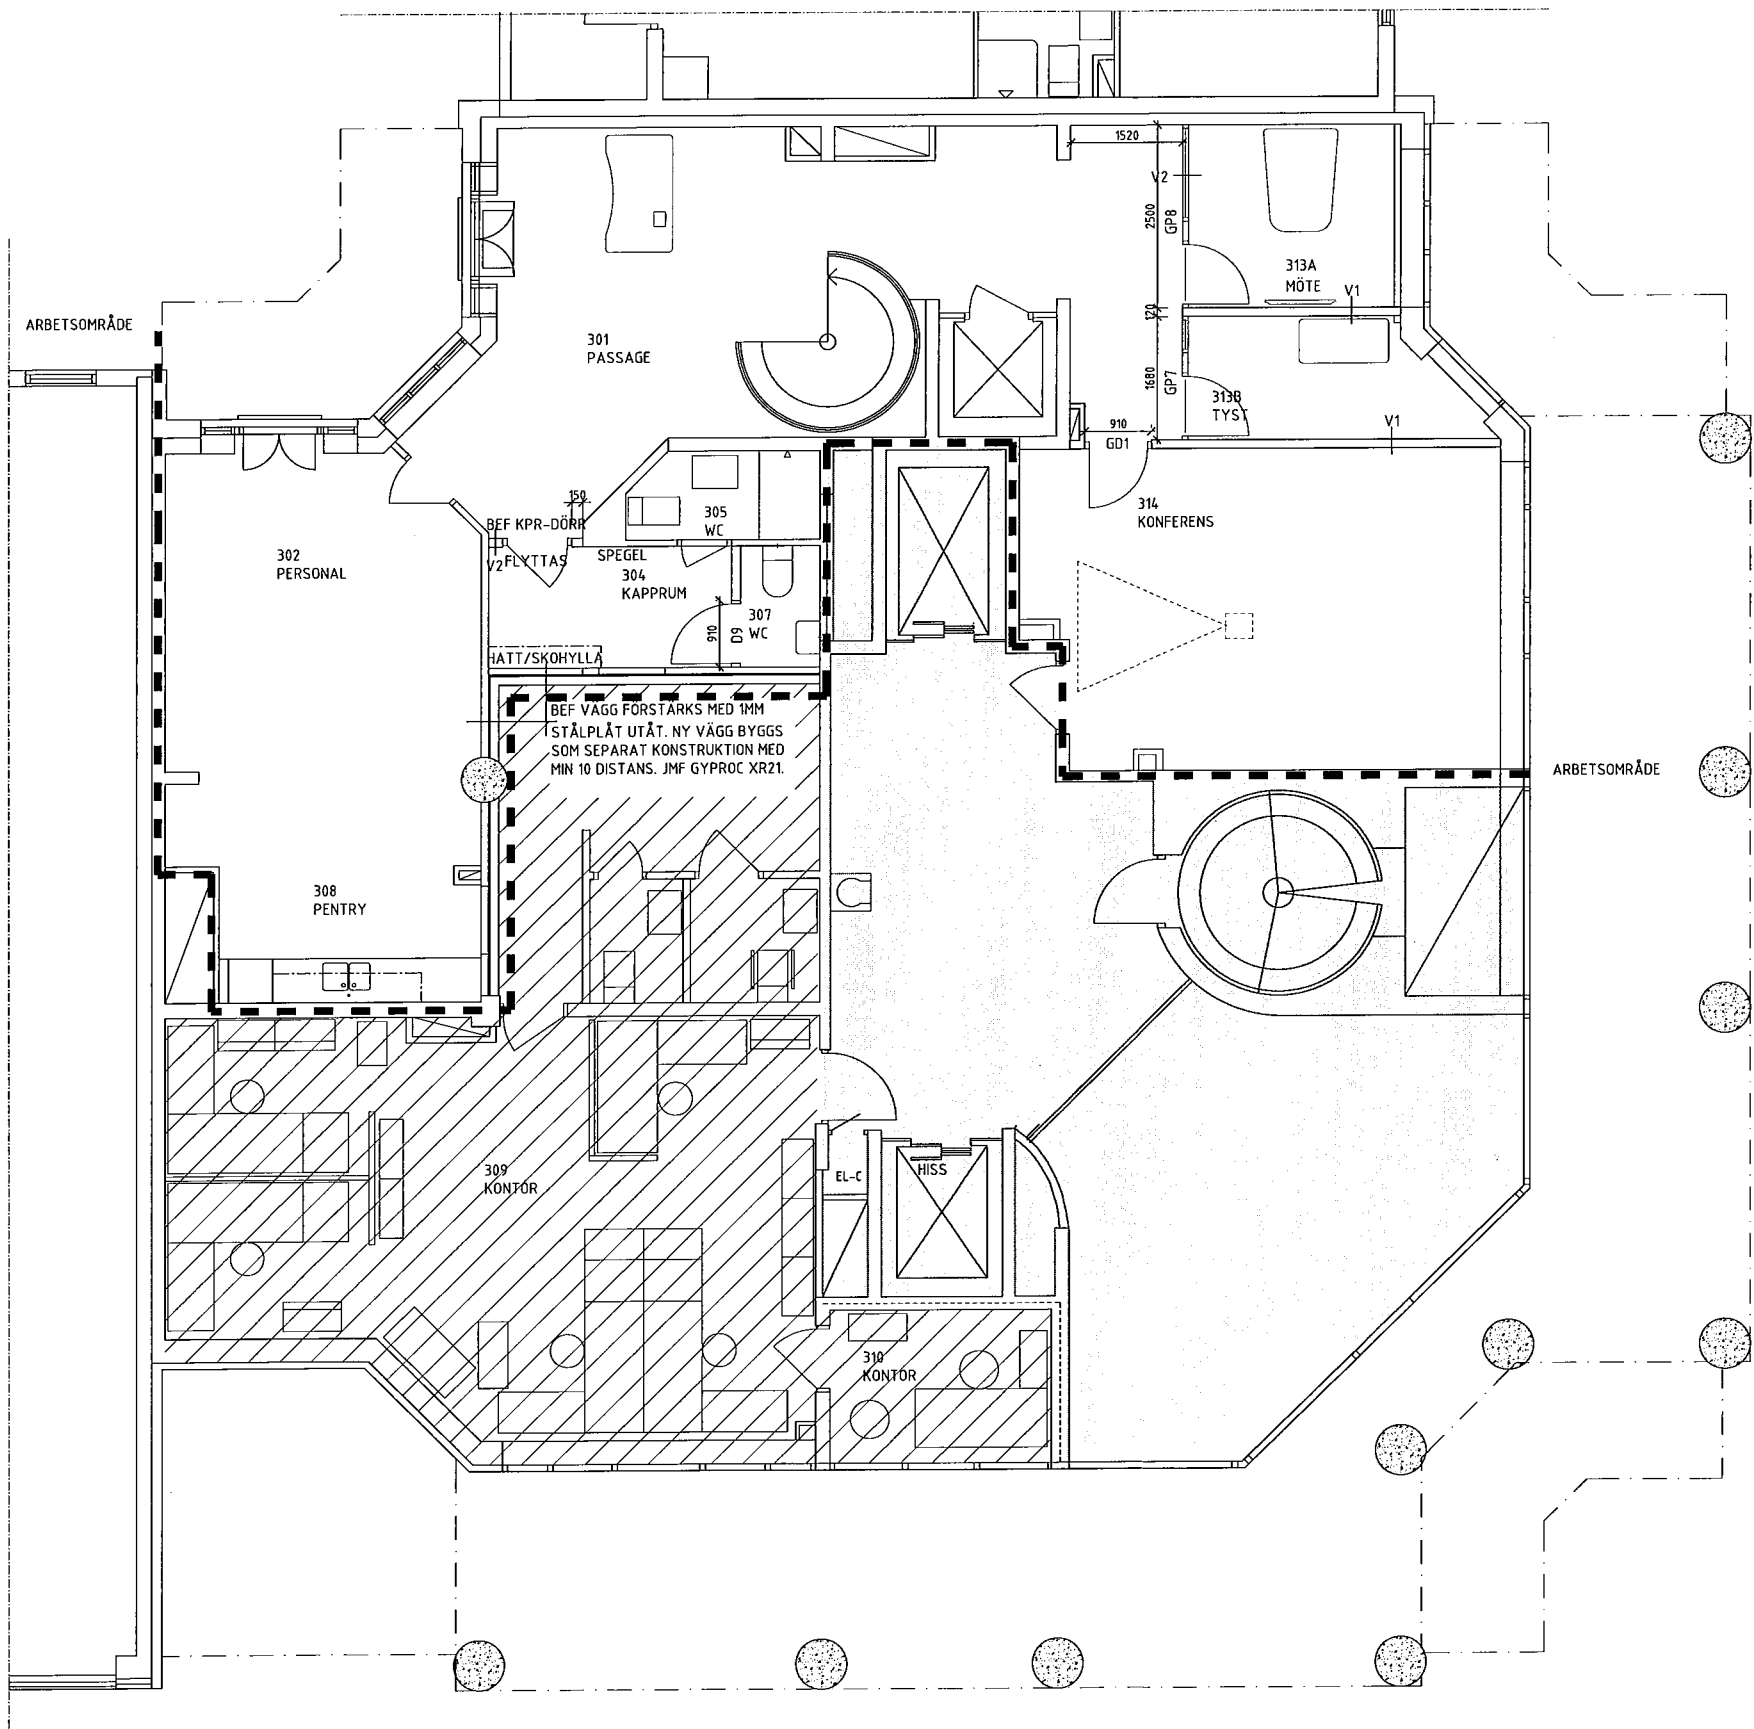

FÖRKLARINGAR

ALLA MÅTT I MILLIMETER.

RITNINGEN ÄR BASERAD PÅ ÄLDRE UNDERLAG MED RESERVATION FÖR MÄTTRIKTHET. ENDAST VISSA KONTROLLMÅTT ÄR UTFÖRDA.

FÖRESKRIFTER

FASTIGHETSÄGAREN ANSVARAR FÖR ATT LOKALAVSKILJANDE VÄGG UPPFYLLER SÄKERHETSKLASS 2, UNDTAGET NY LOKALAVSKILJANDE VÄGG SOM ENTREPRENÖR ANSVARAR FÖR.

VÄGGTYPER:
ENLIGT KAPITEL "2.6 VÄGGAR" I NORDEAS PROJEKTERINGSANVISNINGAR

HÄNVISNINGAR

ENL. HANDLINGSFÖRTECKNING

BET	ANT	ÄNDRINGEN AVSER	SIGN	DATUM
RELATIONSHANDLING				
ADVISORY BRANCH				
Nordea				
GA GENERAL ARCHITECTURE Vanadislågen 24 113 46 Stockholm Telefon 08 658 16 80				
UPPDRAG NR 168-048	RITAD AV OG	HANDLÄGGARE Olof Grip		
DATUM 131206	ANSVARIG Josef Eder			
BYGGHANDLING PLANRITNING ÖVRE PLAN				
SKALA 1:50/1:100	RITNINGSNUMMER A401:3274-2			BET -

FÖRKLARINGAR

ALLA MÅTT I MILLIMETER.

RITNINGEN ÄR BASERAD PÅ ÄLDRE UNDERLAG MED
RESERVATION FÖR MÄTTRIKTHET. ENDAST VISSA
KONTROLLMÅTT ÄR UTFÖRDA.


FÖRESKRIFTER

FASTIGHETSÄGAREN ANSVARAR FÖR ATT
LOKALAVSKILJANDE VÄGG UPPFYLLER
SÄKERHETSKLASS 2

VÄGGTYPER:
ENLIGT KAPITEL "2.6 VÄGGAR" I NORDEAS
PROJEKTERINGSANVISNINGAR

HÄNVISNINGAR

ENL. HANDLINGSFÖRTECKNING

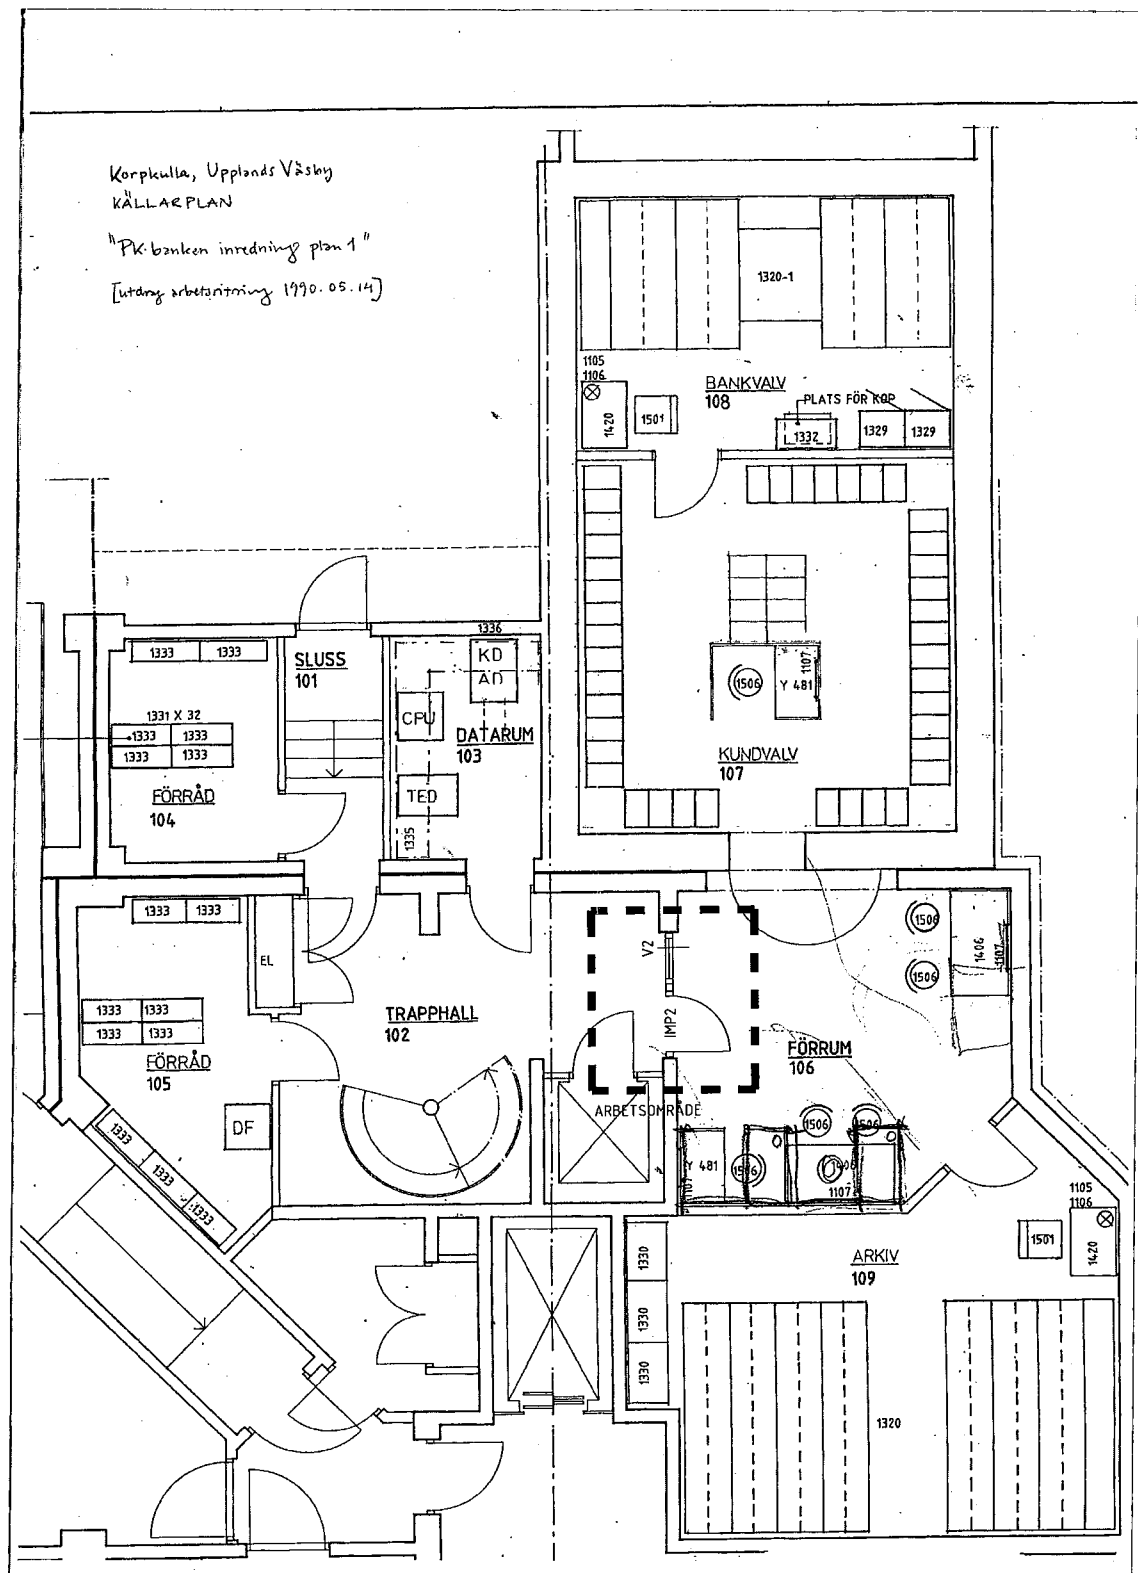

BET	ANT	ÄNDRINGEN AVSER	SIGN	DATUM		
RELATIONSHANDLING						
ADVISORY BRANCH						
Nordea						
GA GENERAL ARCHITECTURE Varnadavägen 24 113 48 Stockholm Telefon 08 658 16 80						
UPPDRAG NR 168-048	RITAD AV OG	HANDLAGGARE Olof Grip				
DATUM 131206	ANSVARIG Josef Eder	UPPLANDS VÄSBY PLANRITNING ENTRÉPLAN				
SKALA 1:50/1:100	RITNINGSSIFFER A401:3274-0	BET -				

RITNINGEN ÄR BASERAD PÅ ÄLDRE UNDERLAG MED
RESERVATION FÖR MÅTTRIKTIGHET. ENDAST VISSA
KONTROLLMÅTT ÄR UTFÖRDA.

FASTIGHETSÄGAREN ANSVARAR FÖR ATT
LOKALAVSKILJANDE VÄGG UPPFYLLER
SÄKERHETSKLASS 2

VÄGGTYPER:
ENLIGT KAPITEL "2.6 VÄGGAR" I NORDEAS
PROJEKTERINGSANVISNINGAR

ENL. HANDLINGSFÖRTECKNING



Proj. O.	2013-12-11	10-13	K:\PBO\EKT\167	NORJE\A\01\PBO\EKT\167-048	UPPI ANDS VÄSBY\RELATIONSHANDLING\CAD\A401-3274.DWG	OG
----------	------------	-------	----------------	----------------------------	---	----