
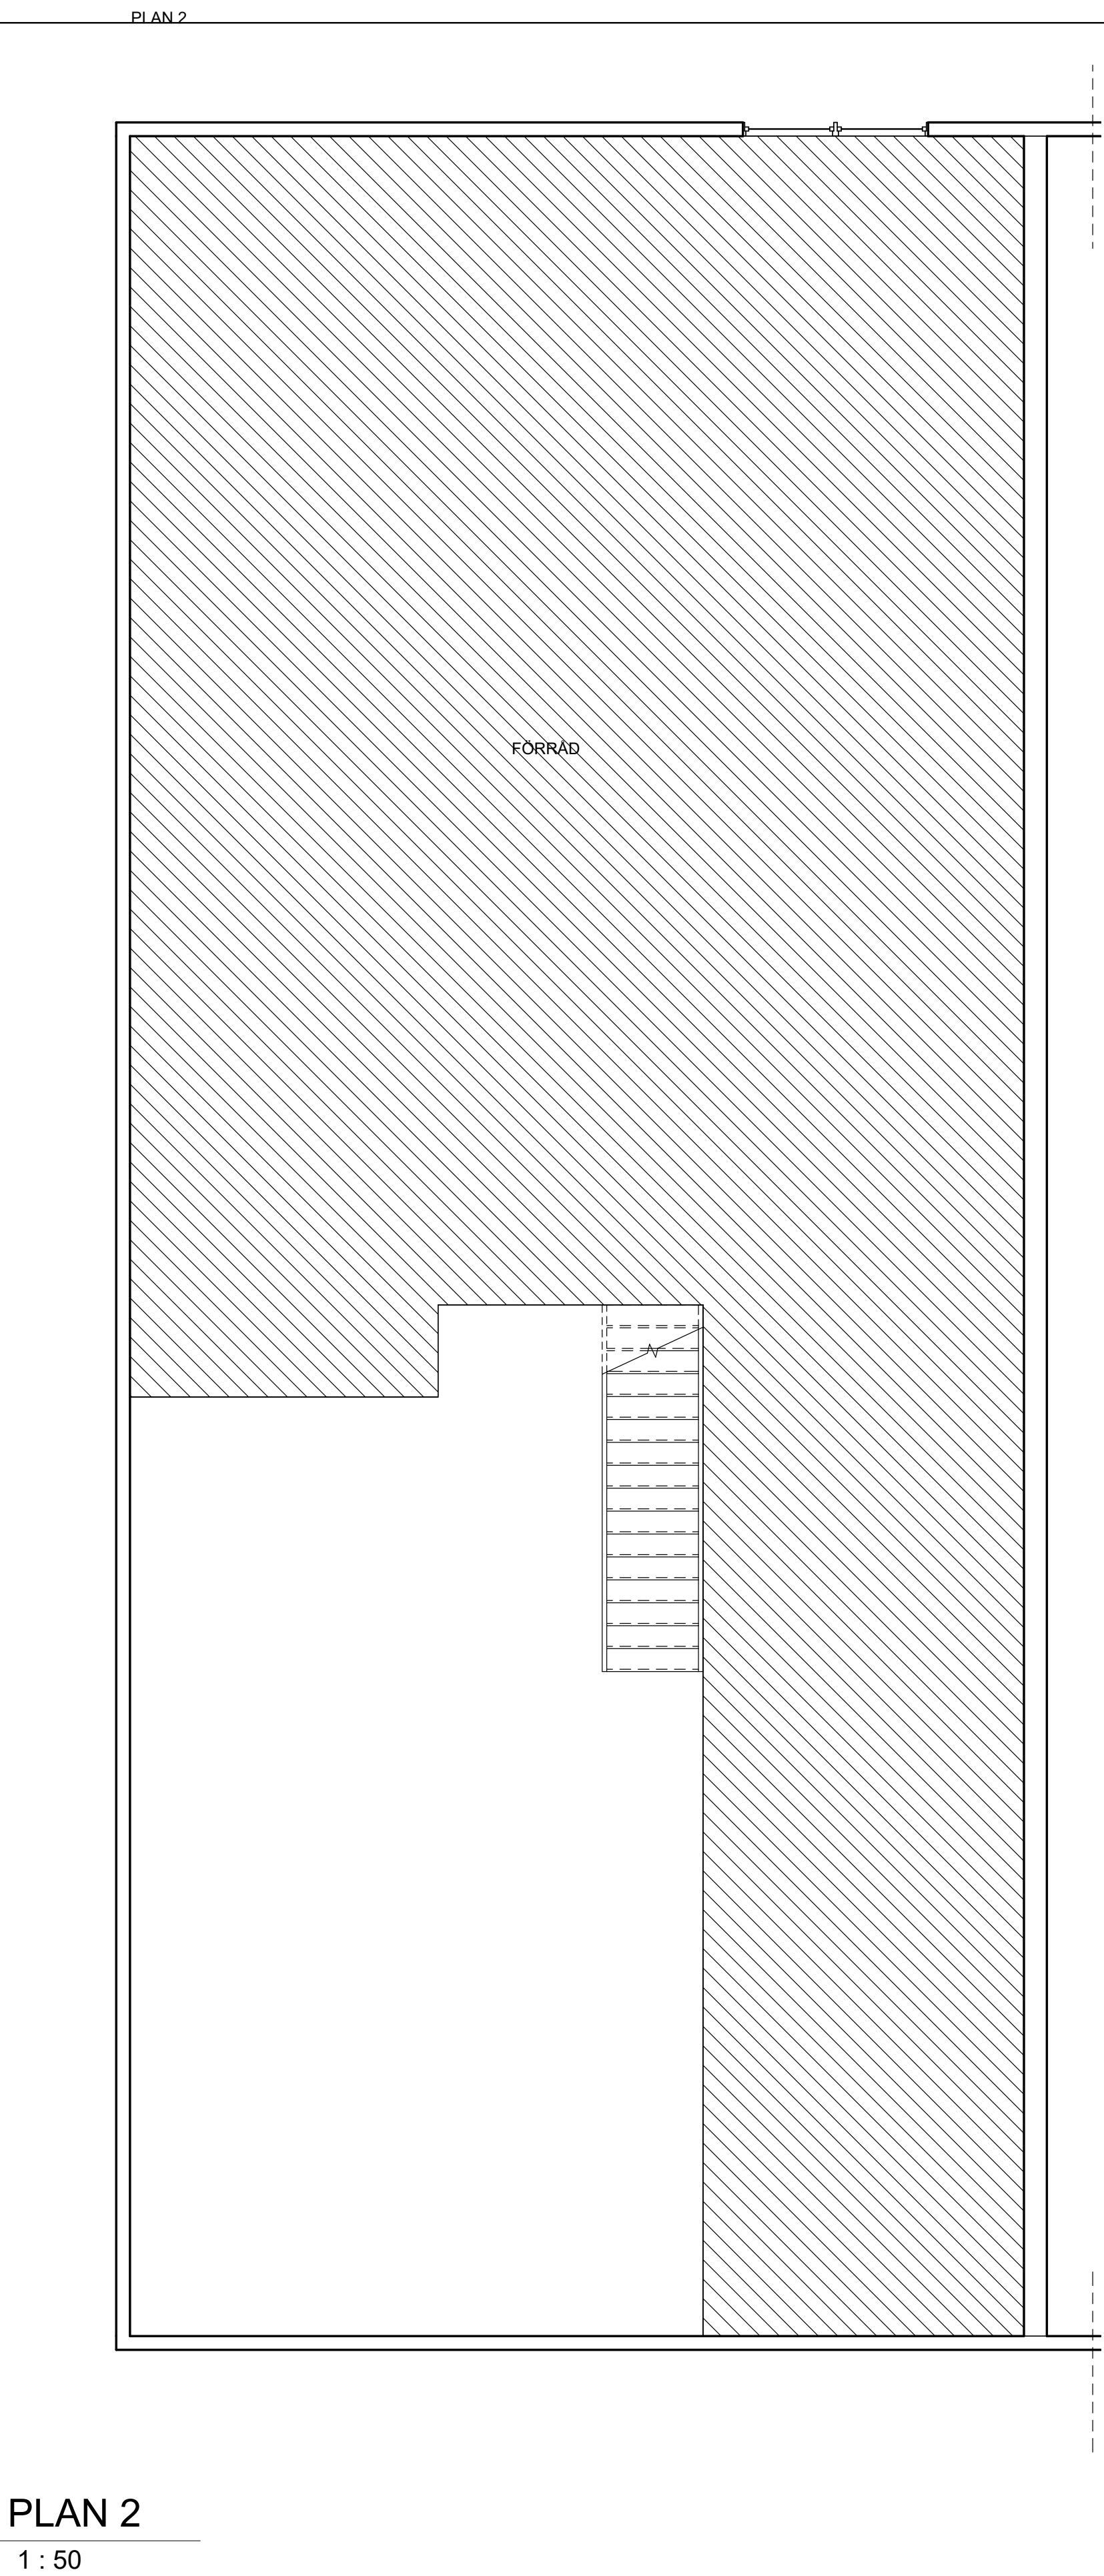


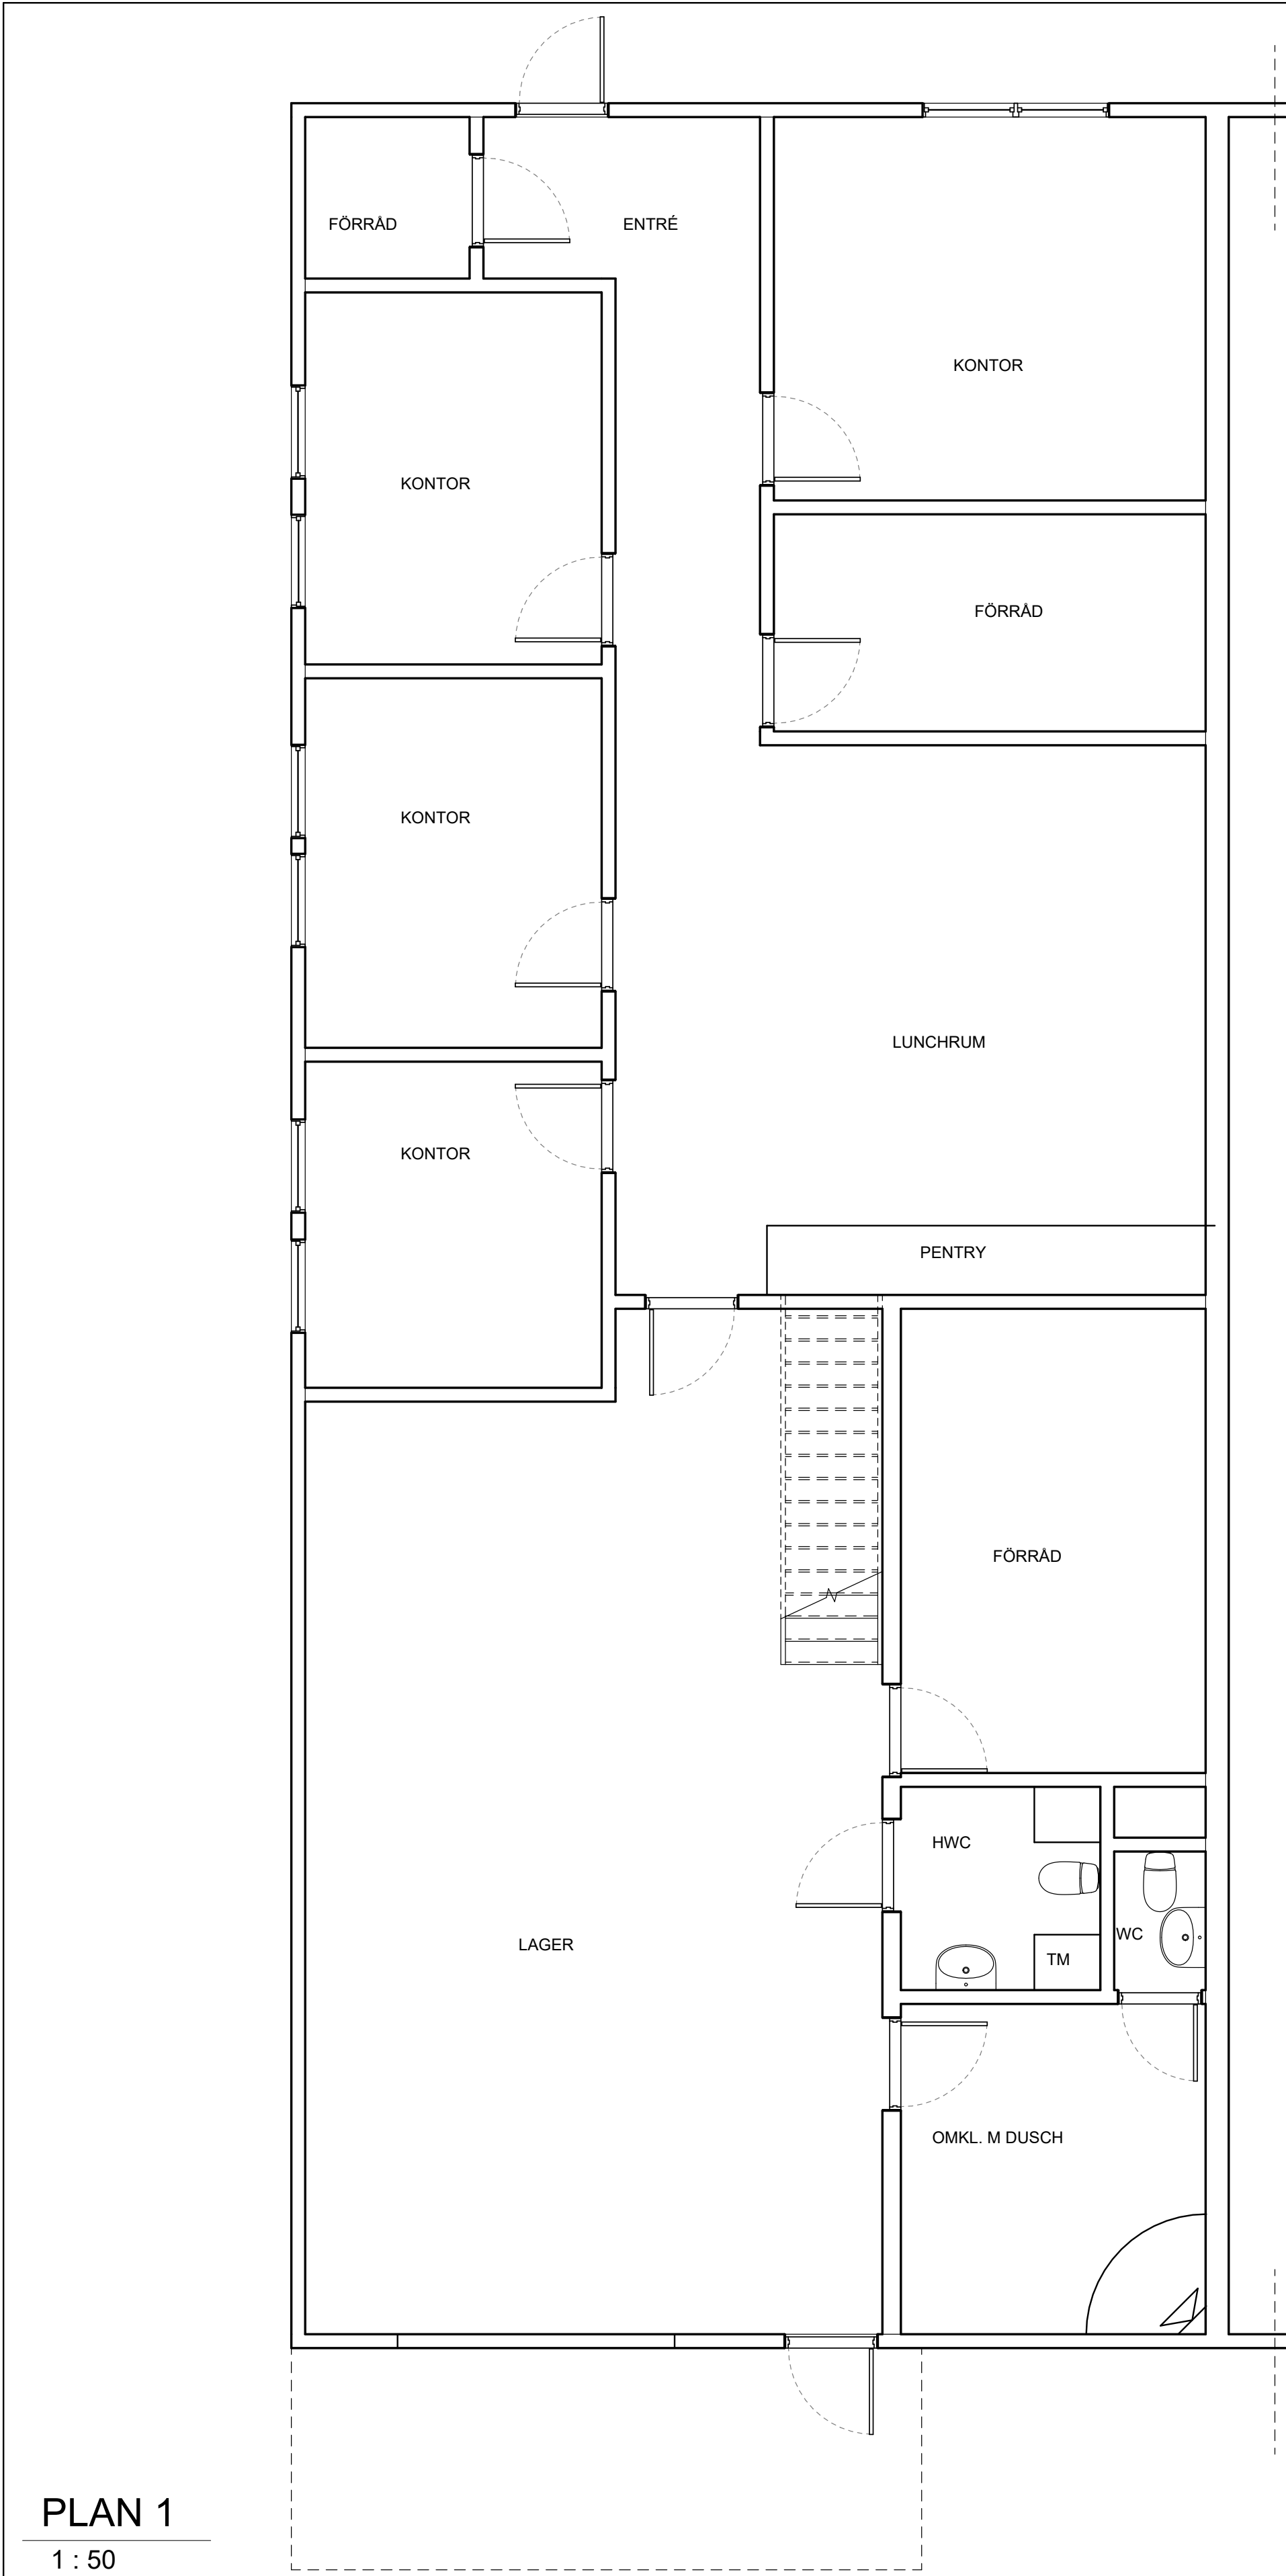

RELATIONSHANDLING	
LOKAL 240+160m2	
ORTVIKSVÄGEN 12	
BILEN 1	
HJERTMANS FASTIGHETER MARINVÄGEN 3 856 33 SUNDSVALL INFO@HJFAST.SE	
DATUM 2025-01-29	RITAD AV SA.H
PLAN 1 & 2	
SKALA 1 : 50	NUMMER A-40-1-01