




Fasad mot sydväst



Fasad mot sydost

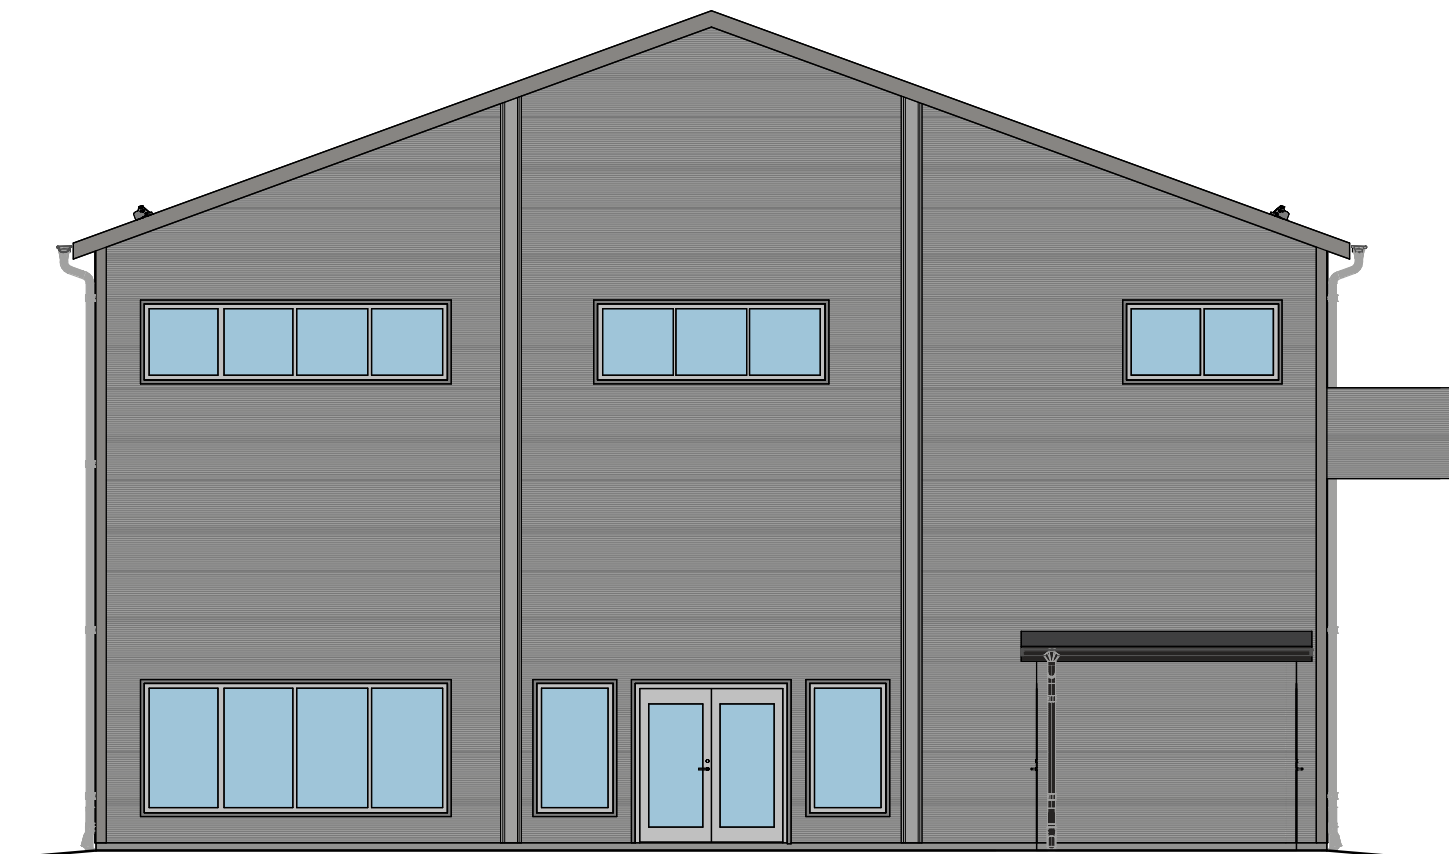

Fasad mot nordost



Fasad mot nordväst

SKALA 1:100 0 1 10 METER

FÖRKLARINGAR

Mått anges i mm.

Plushöjder anges i meter och avser färdig yta, om ej annat anges.

FÖRESKRIFTER

Fasad av sandwichelement motsvarande Lindab Micro	Silver kulör motsvarande RAL 9006
Fasaddetaljer ex. foder, knutar och vindskivor	Mörkgrå kulör motsvarande RAL 9007
Fönster av aluminium	Silver kulör motsvarande RAL 9006
Ytterdörrar och glaspartier av stål	Silver kulör motsvarande RAL 9006
Vikportar av aluminium	Silver kulör motsvarande RAL 9006
Yttertak av papp	Mörkgrå kulör motsvarande NCS S 7502-B
Takavvattning	Mörkgrå kulör motsvarande RAL 9007

HÄNVISNINGAR

Ritningar Översiktsplan, sektion	A-40-0-000-01
-------------------------------------	---------------

GRANSKNINGSKOPIA			
RELATIONSHANDLING			
DUM	GODKÄND AV	ÄNDRINGS PM	
2024-10-31	NIKLAS ÄGREN		
TÄLLARE			
archinova			
DESIGN MEETS FUNCTION			
PROJEKTNAMN			
LABYRINTUS FASTIGHETS AB			
ORT			
UPPSALA			
PROJEKTNUMMER	FÖRETAG		
	GNISTAGATAN 9		
OBJEKTNAMN	FASTIGHET		
017-003369	DANMARKS-SÄBY 6:20		
DISCIPLIN	FÖRETAG		
A	ARCHINOVA AB		
UPPDRAGSGRUPP	SKAPAD AV		
2024-23	JENNI WAHLSTRAND		
TELEFON	KONTAKTPERSON		
010-4223540	JENNI WAHLSTRAND		
BYGGNADSTYP	PLUSHÖJD (PM)		
	+17.98		
VÄNINGSPLAN	VÄNINGSDEL	DELOMRÅDE	
-	-		
SYSTEM			
40-FASAD			
SPECIFIKATION			
FASADER			
BYGGNADSTYP	SKALA	FORMAT	
FASADER	1:100	A1	
DOCUMENTNUMMER	ÄNDRING		
A-40-3-000-01			