


KASSERADE DÄCK
/MILJÖGÅRD
448 m2



DÄCKHOTELL
920 m²

DÄCKHOTELL
580 m2

DÄCKSERVICE
396 m²

Floor plan showing the layout of a building with the following rooms and areas:

- EL/ DATA: 10 m²
- 6,5 m²
- BUFFERTZON: 410 m²
- FÄRSK - OLJA: 9,6 m²
- WC: 1,6 m²
- SPIELLOJA/ BRF VAROR: 11,6 m²
- FÖRÅD: 51,3 m²
- 2,4 m²

EL/
DATA
10 m2

FÄRSK- OLJA 9,6 m2	WC 1,6 m2
SPILLOLJA/ BRF VAROR 11,6 m2	

FÖRRÅD
51,3 m2

ST	
1,6	
m2	
WC	
1,6	
m2	



2	TRAP HUS 17 m
---	---------------------

[illegible]KO
9

10

KONTOR
9 m2

--	--


11

--	--

--	--

38,5


m2

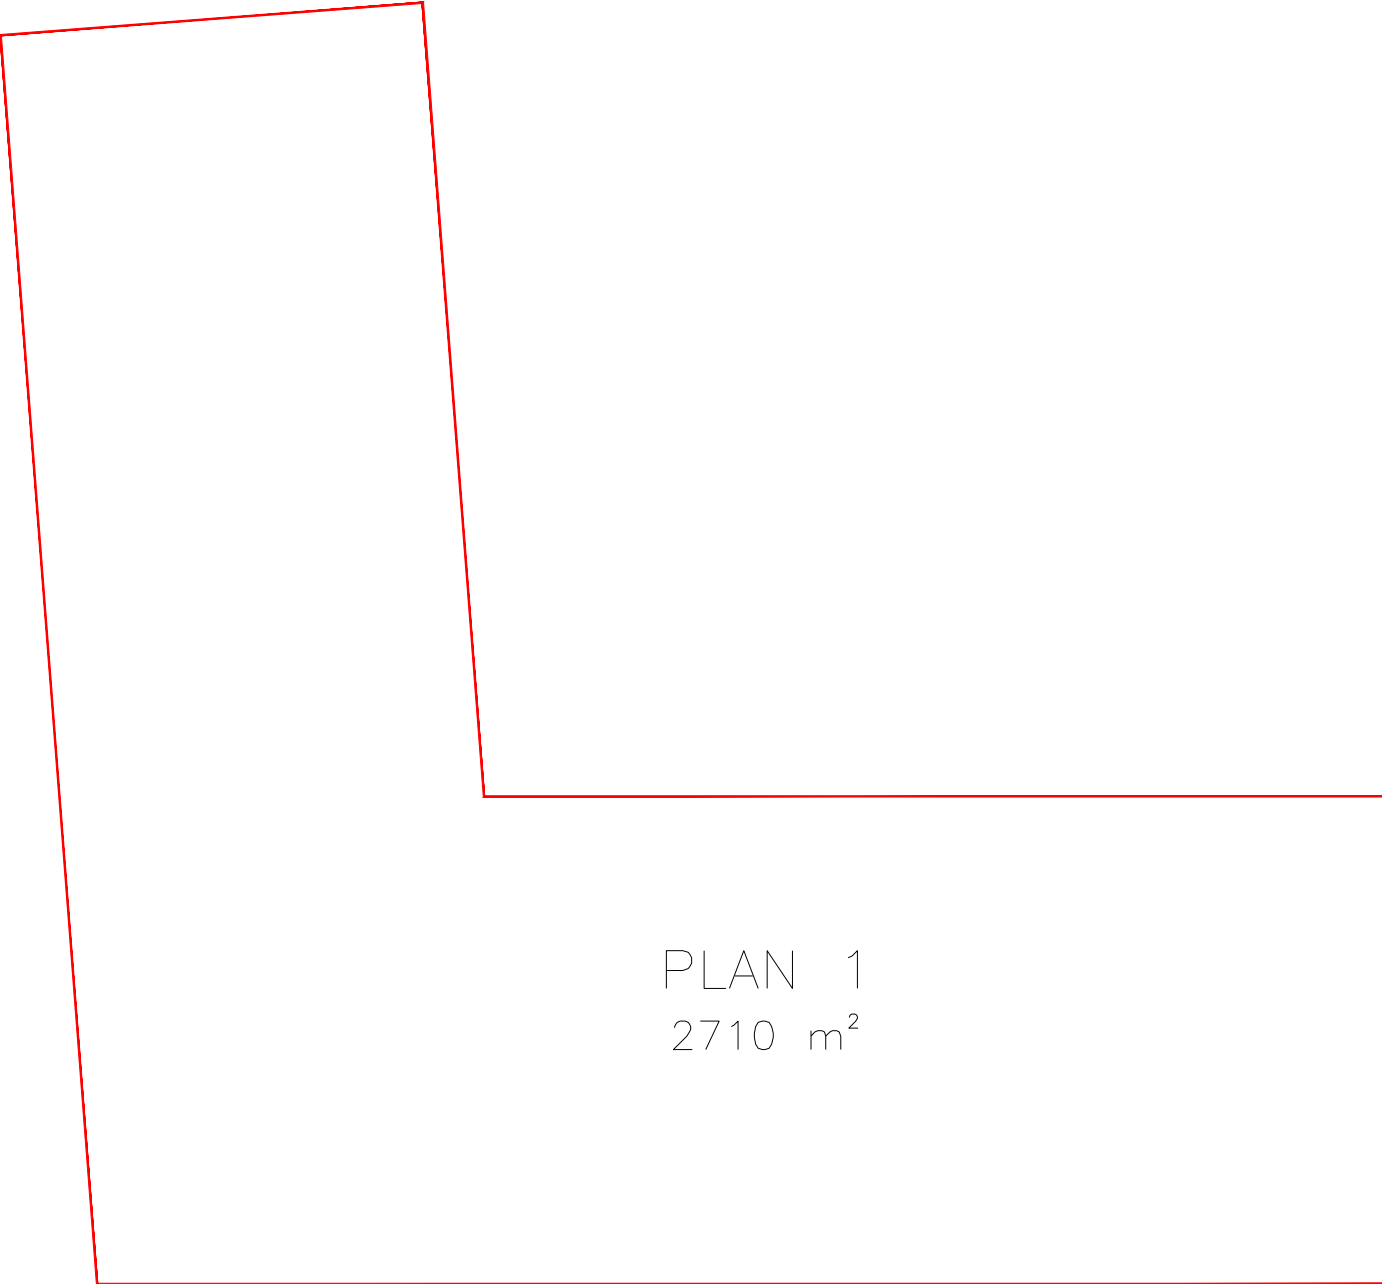


PLAN 1
2710 m²


PERSONALPARKERING: 15 P-PLATSER.
PARKERING: 26 P-PLATSER.

TOTAL: 41 P-PLATSER

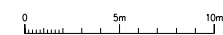

REV	ANT	REVIDERINGEN	AVSER	SIGN	DATUM
<div style="text-align: center;">  </div>					
<p>VARBERG BILDEPOT DÄCKCENTER Kv. ELDESTADEN 7, VARBERG</p>					
<p>NYBYGGNAD AV DÄCKCENTER PLAN 1, AREAFRAMTAGNING</p>					
<p>RELATIONSHANDLING</p>					
DATUM	SIGN	SKALA	ARB NR		
19-11-14	LB	1:200(A1) 1:400(A3)			
ANSVARIG	RITN NR			REG	
MICHAEL MOBERG					

PLAN 2

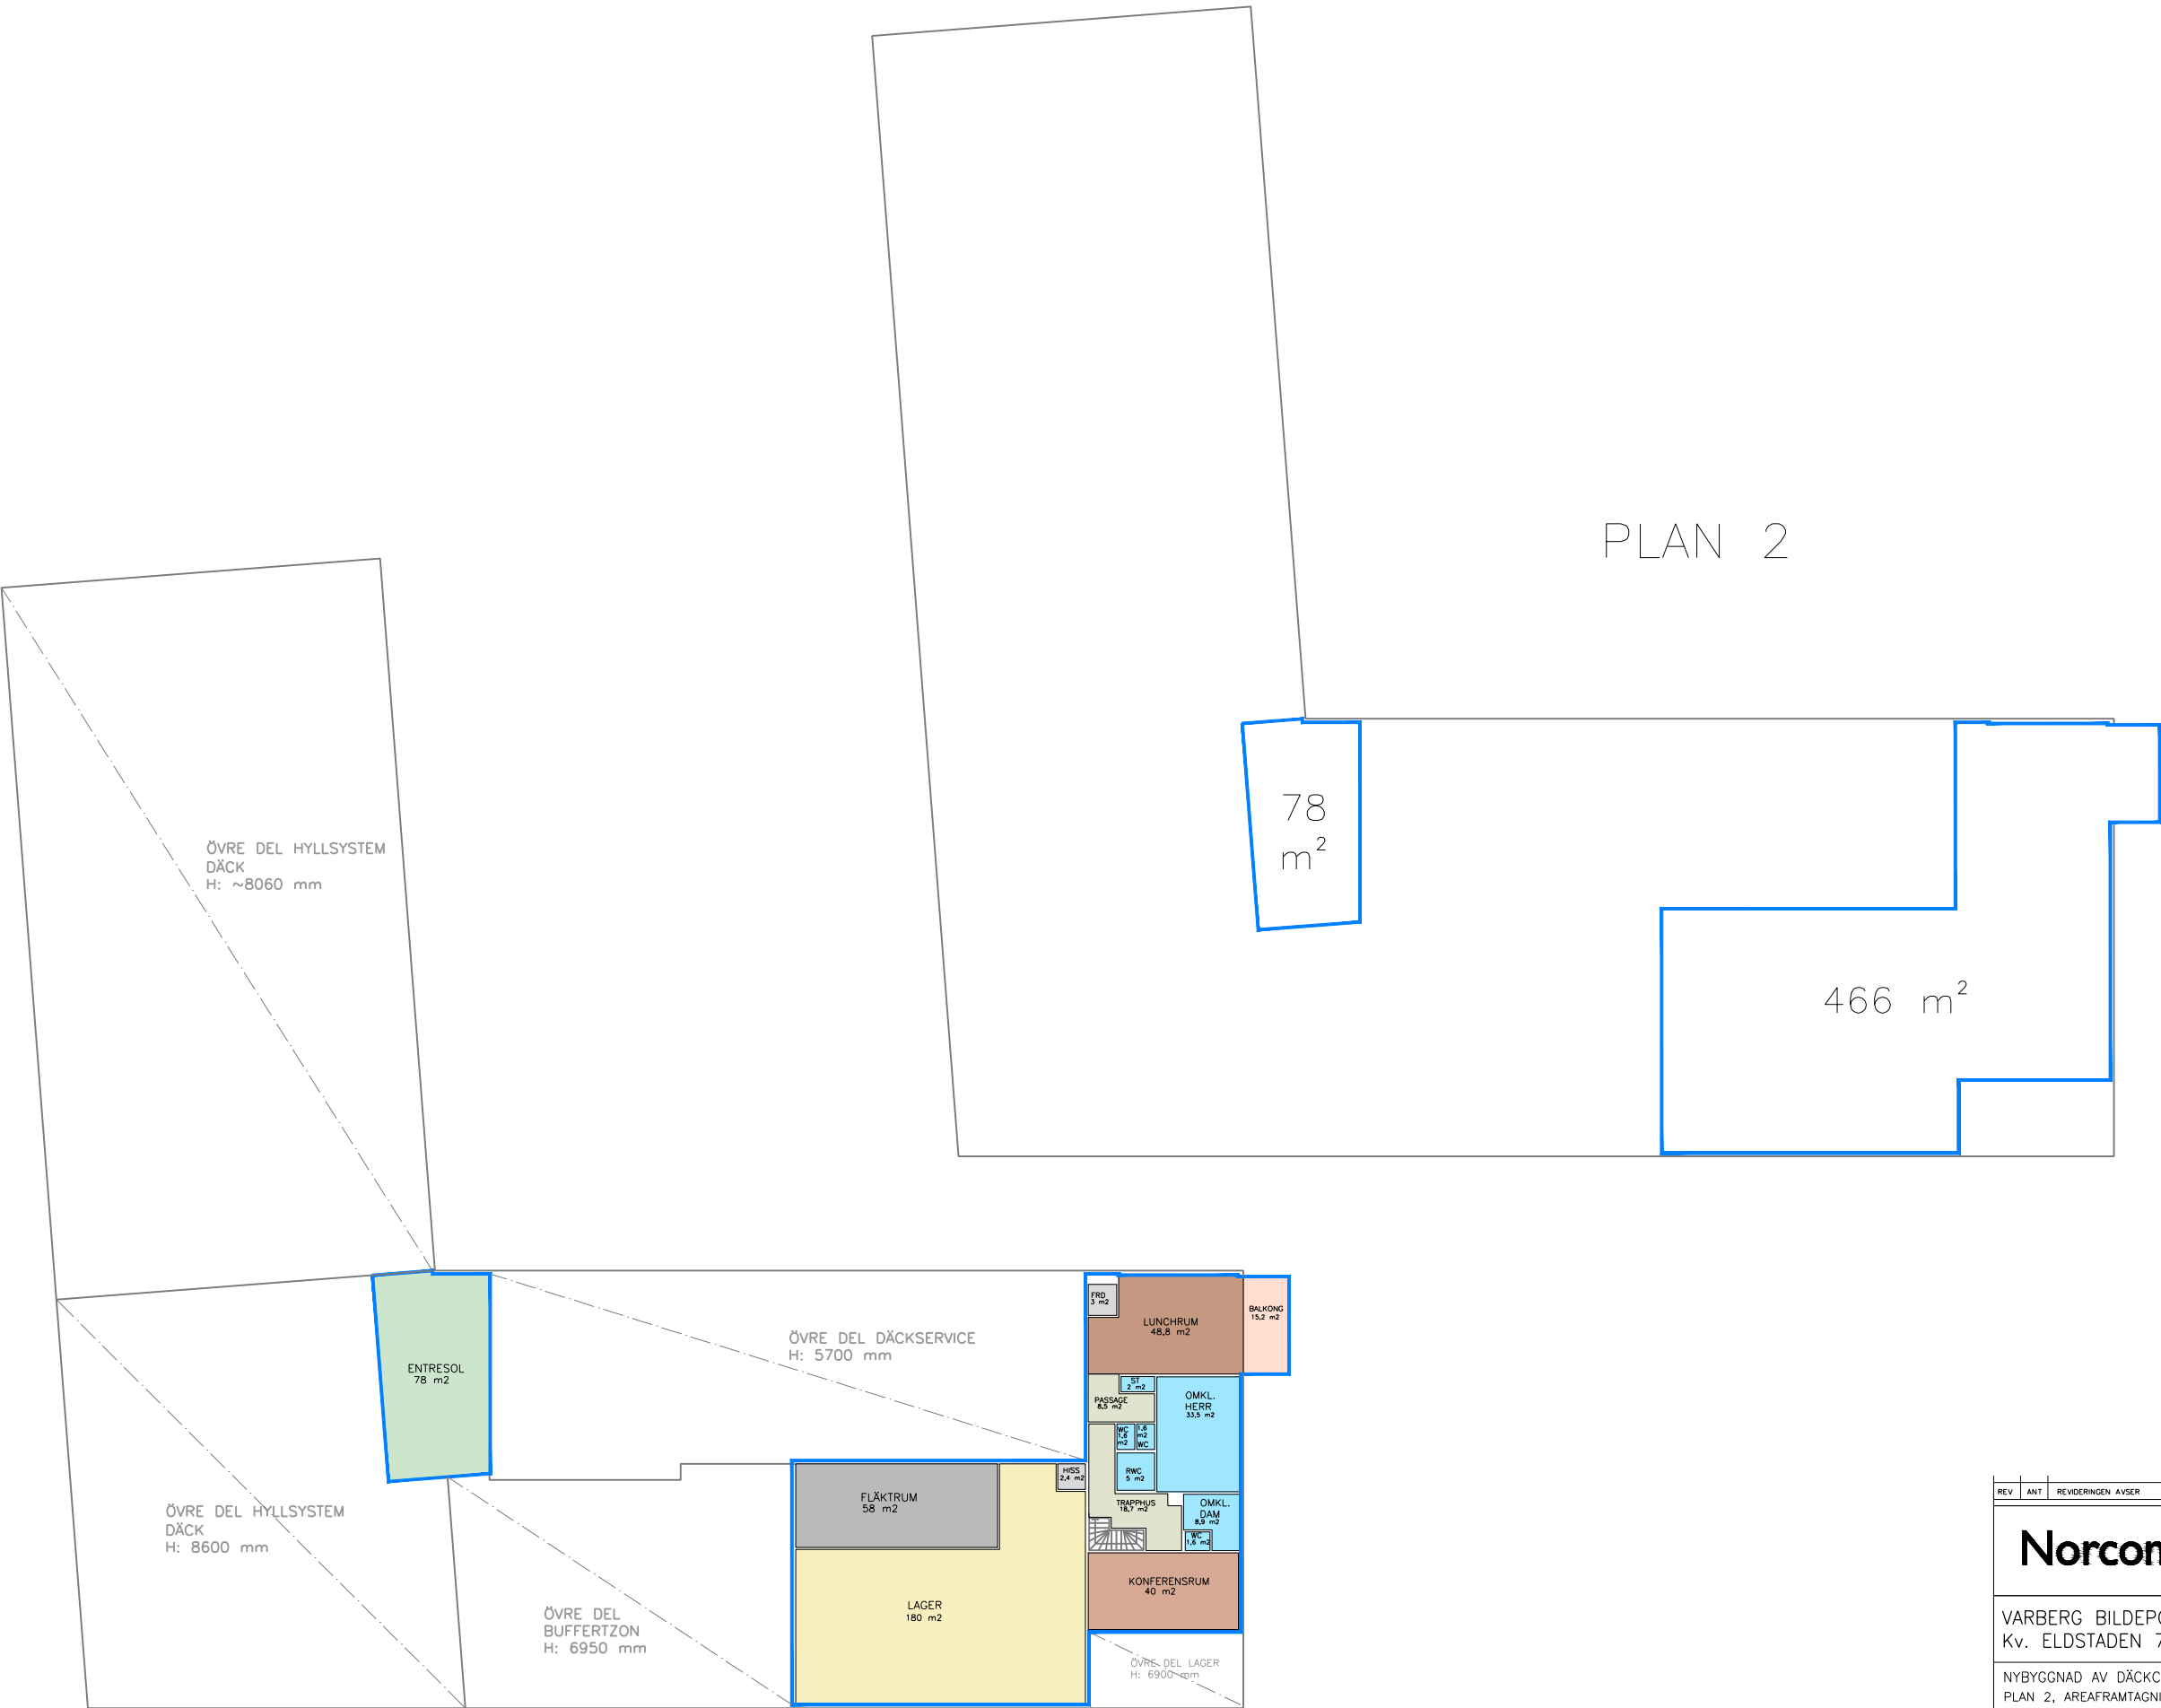

REV	ANT	REVIDERINGEN AVSER	SIGN	DATUM
<div>Norconsult</div>				
VARBERG BILDEPOT DÄCKCENTER Kv. ELDSTADEN 7, VARBERG				
NYBYGGNAD AV DÄCKCENTER PLAN 2, AREAframtagning				
RITNINGSTYP RELATIONSHANDLING				
DATUM 19-11-14	SON LB	SKALA 1:200(A1) 1:400(A3)	ARB.NR	
ANSVARIG MICHAEL MOBERG	RIT.NR		REG	

