




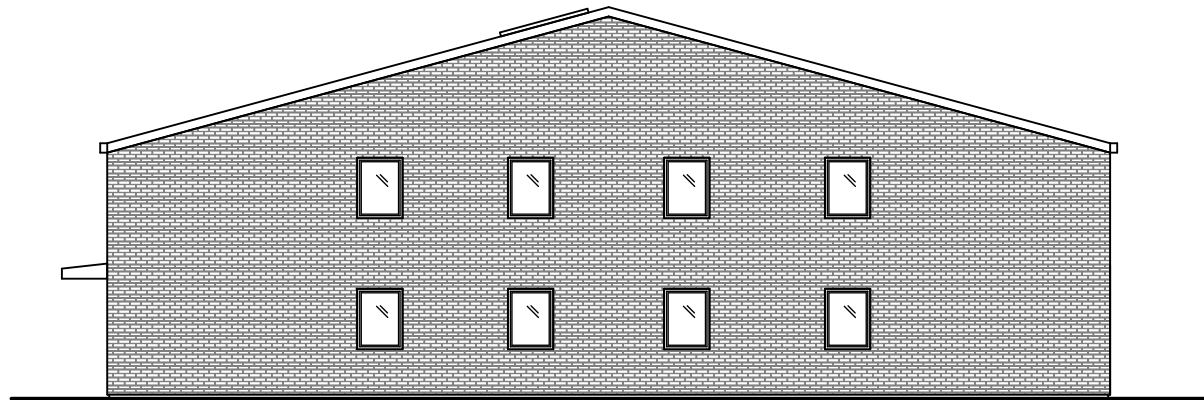

FASAD NORDÖST

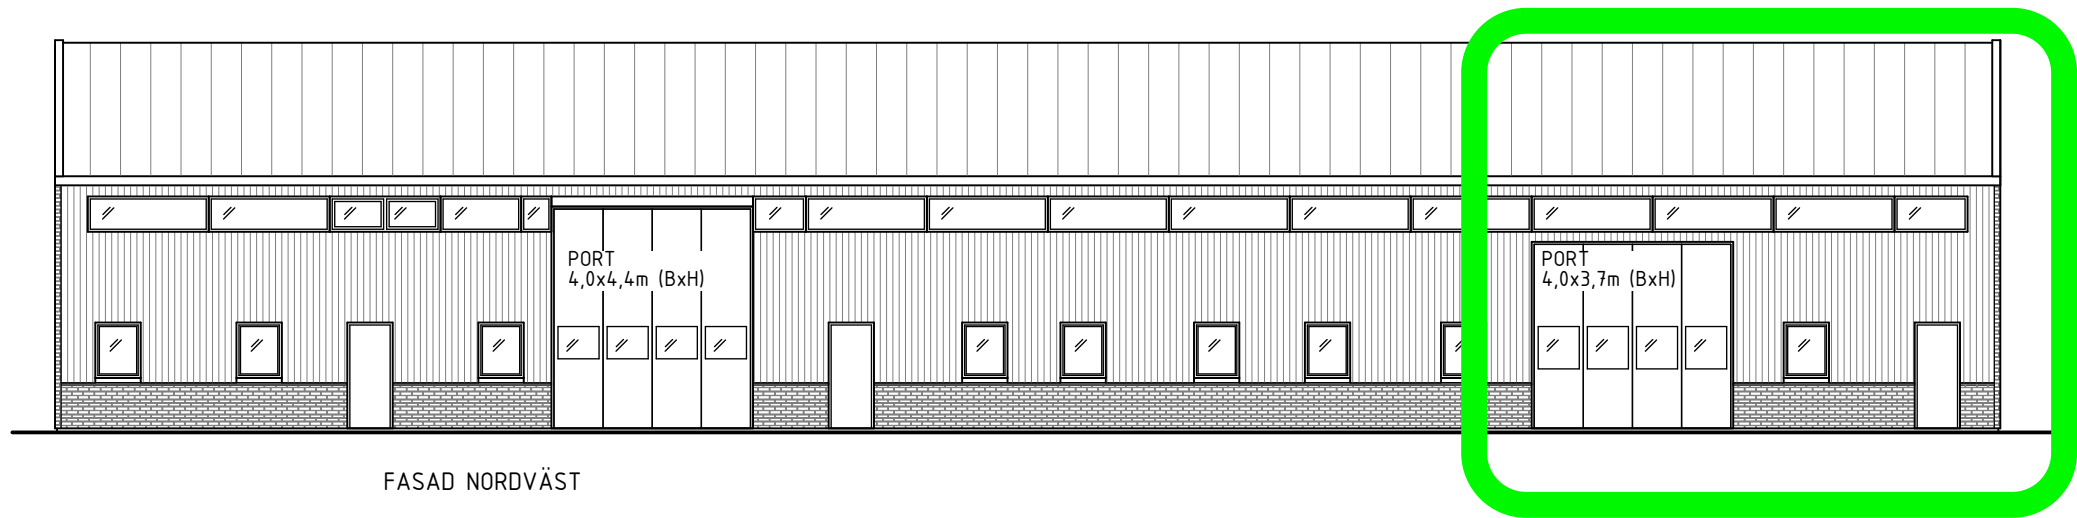


FASAD NORDVÄST

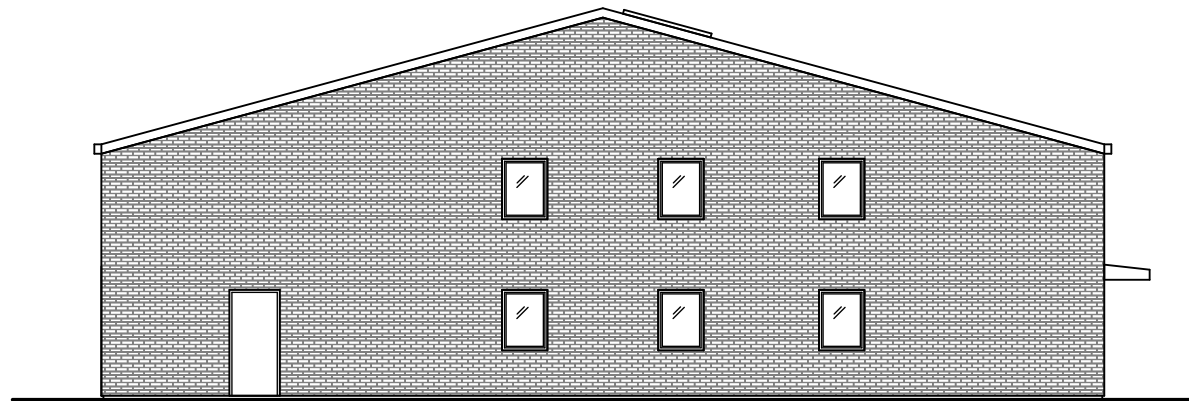

FASAD SYDVÄST

0 1 5m

Plan 3 2tr
Plan 2 1tr
Plan 1 Bv

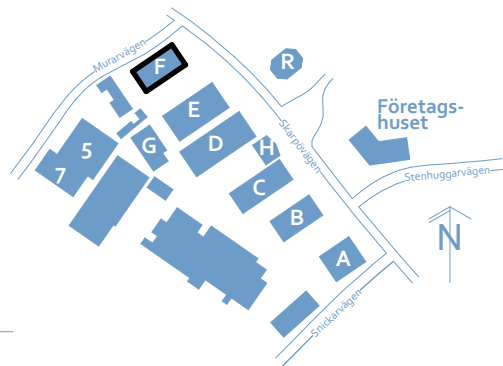

VP
Värmdö Produktion AB
Muravägen 7 132 38 SALT SJÖBOO
08 747 01 50 info@ttlfinans.com

RELATIONSHANDLING

Skarpnäs 6:14
Snickarvägen 1F

Fasader
Upprättad : 2024 04 22
Skala (A3) : 1:150
info@blackmountain.se