
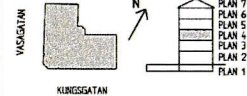


1-A300201

VASKSTÄM

2-A300201

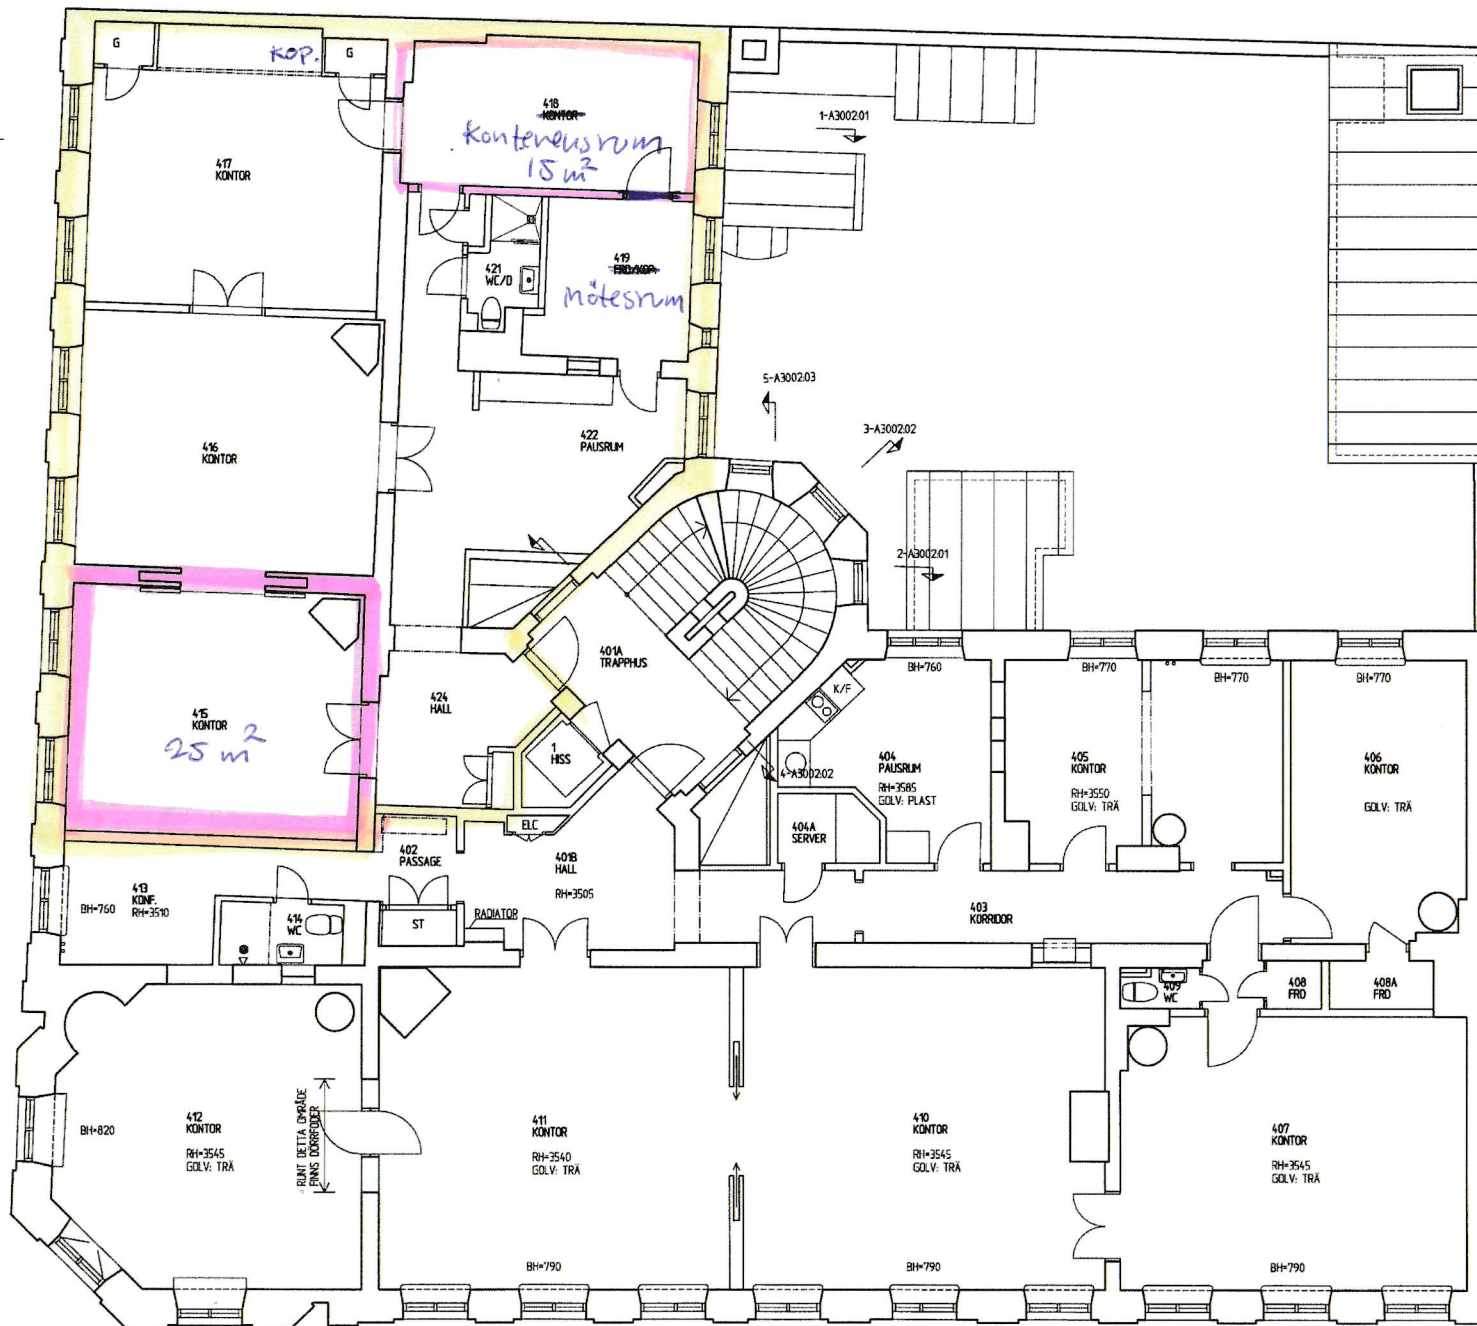

REF	ART	TEKNIKGRUPP	SEN	DATA
RELATIONSHANDLING				
 ARSENAL Skogsgården 3 Box 70340 137 83 STOCKHOLM Tel 08-610 20 00 - Fax 08-610 20 10 ARKITEKTGRUPPEN				
UPPLAG ID	REDAKTÖR AV		HANDLAGARE	
162506	EGGERTFELDT		H. HELL	
DATUM	REVISIÖN			
2003-01-07				
KV. LAGERN 4			STOCKHOLM	
PLAN 4, VÅN 2 TR				
PLAN				
SKALA	TEKNIKGRUPP		REF	
1:50/1:100	A3001:04			