



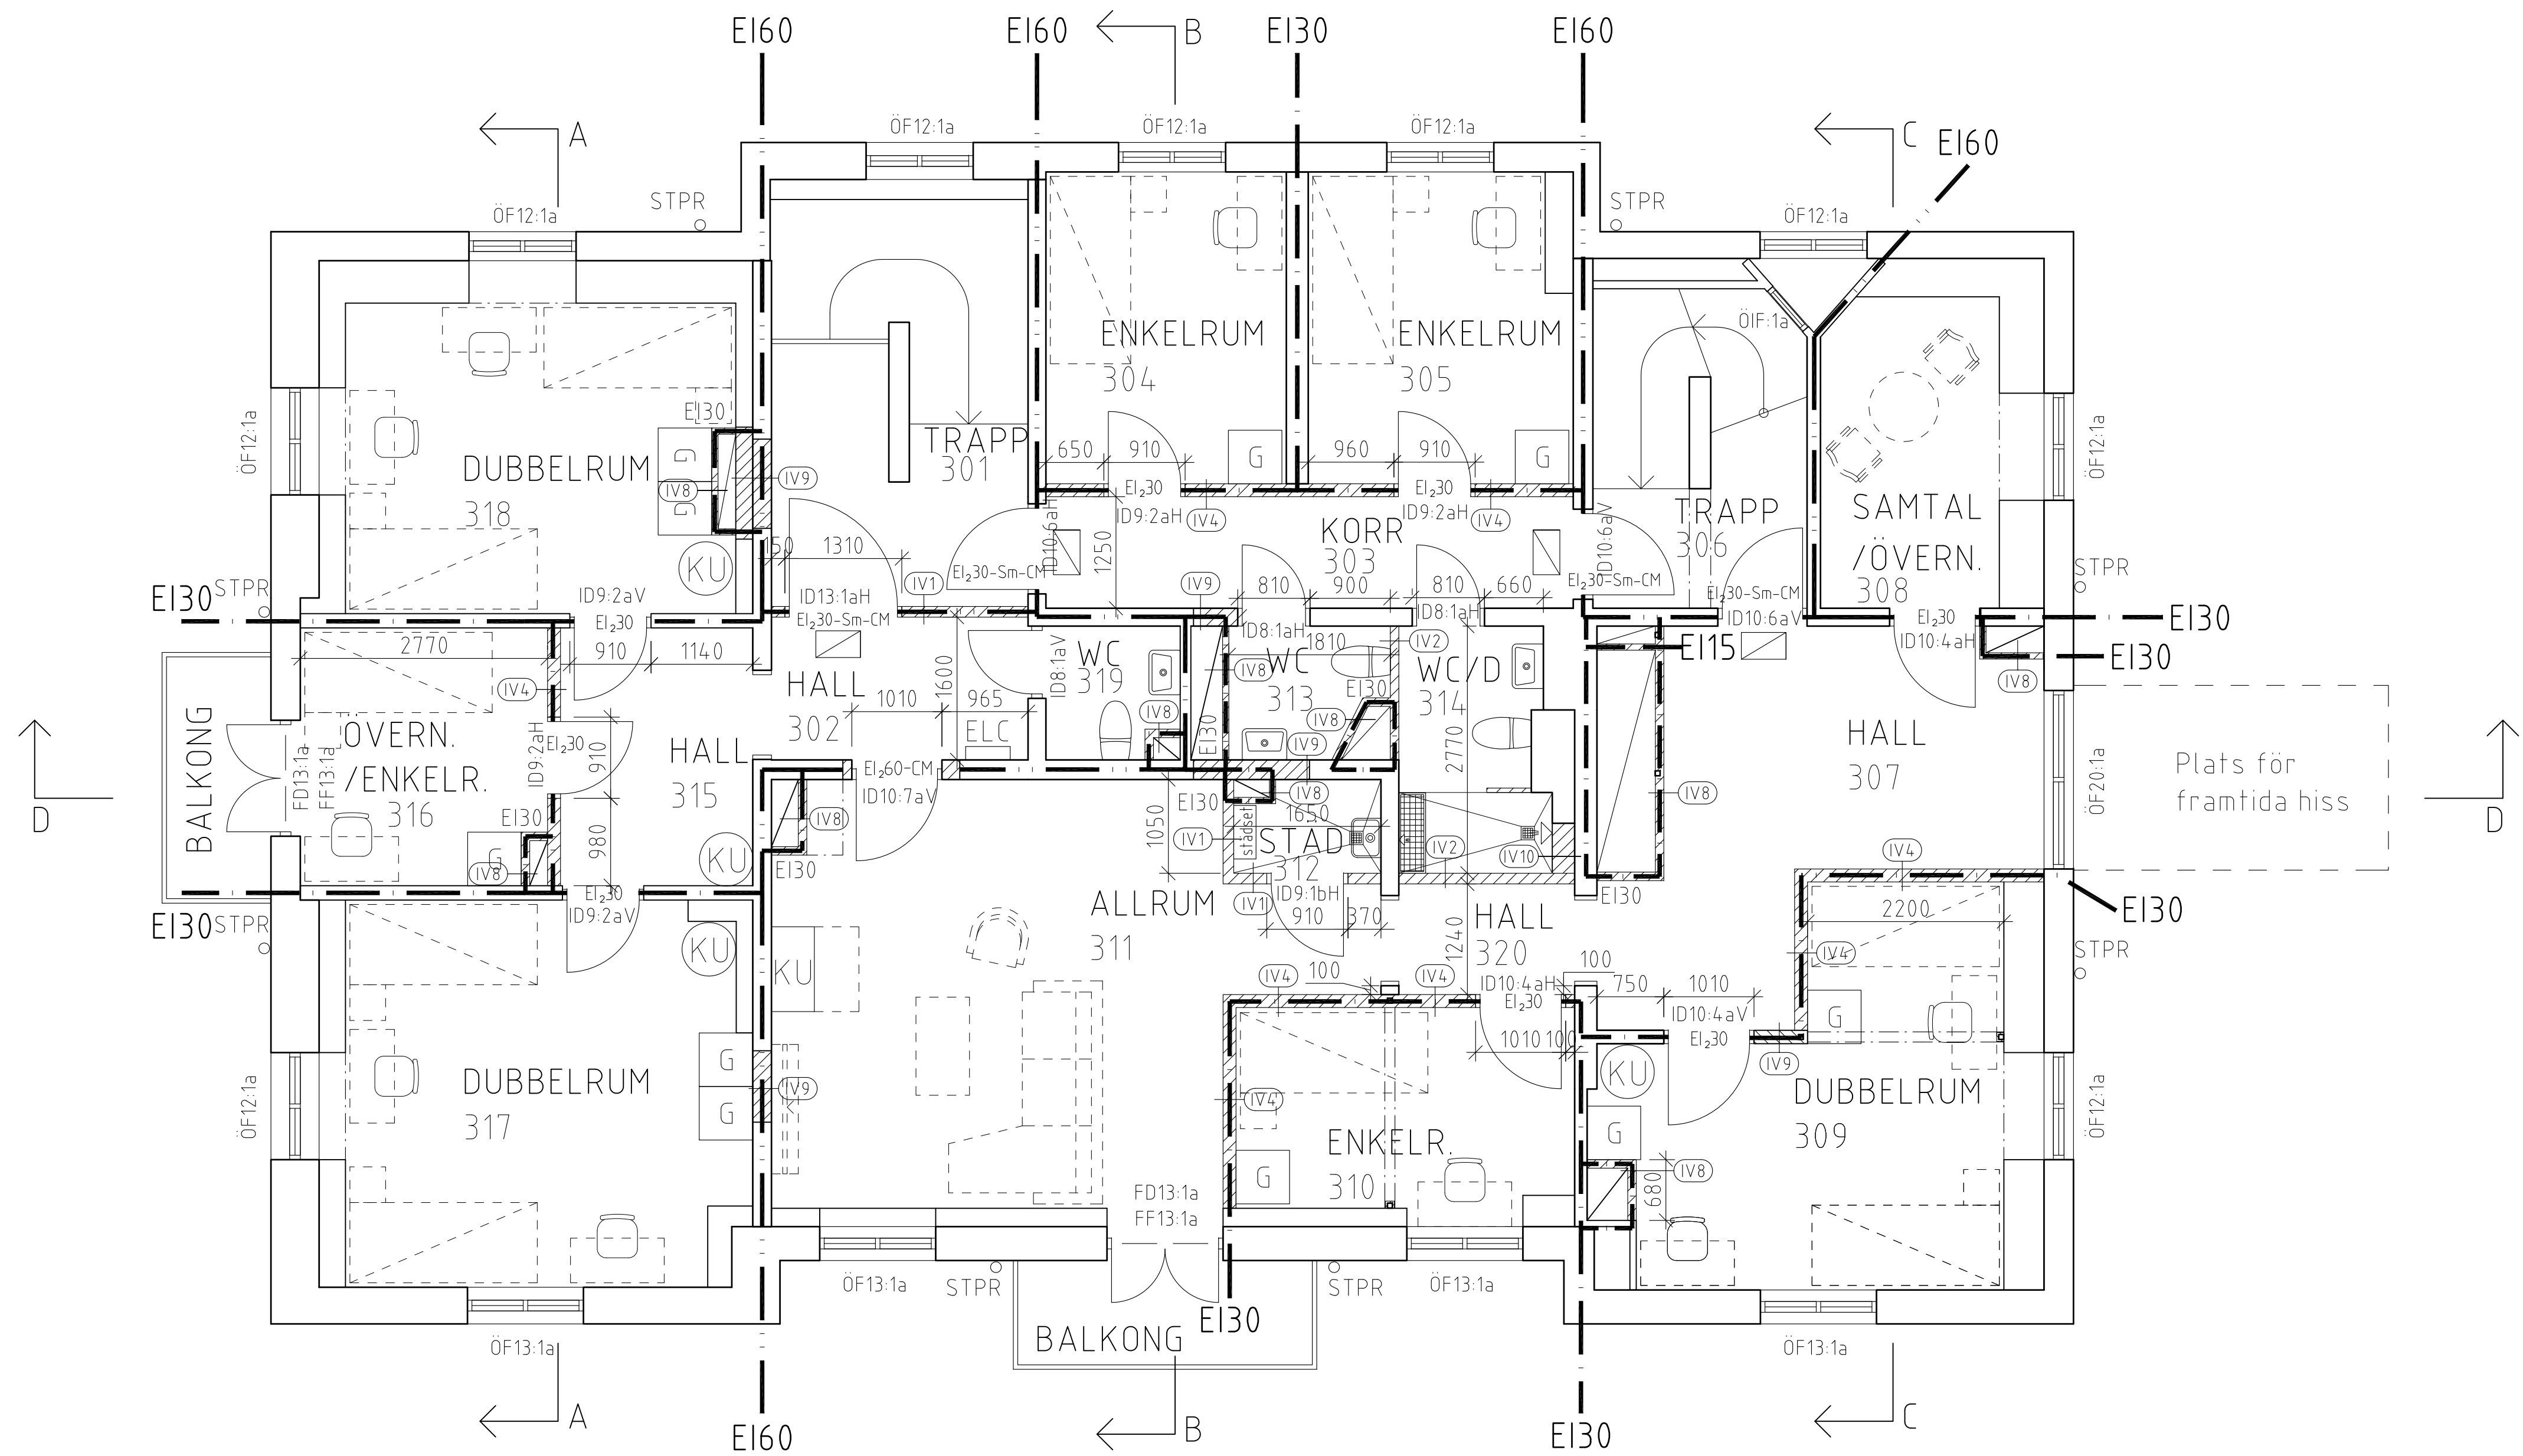

9 (10) platser BRA: 215 m²
3 enkelrum
3 dubbelrum
1 övernattning (enkelrum)

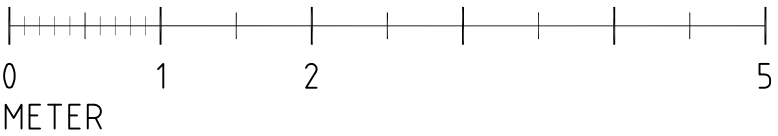

BET	ANT	ÄNDRING	AVSER	DATUM	SIGN
RELATIONSHANDLING					
Klostret 4:1 Lödöse varv Lilla Edet kommun Ombyggnation					
A	Konfektion Arkitekter Fyrstad AB Kungsgatan 3, 462 33 Vänersborg			Tel: 0521-26 26 80 www.konfektion.com	
K	VBK Konsulterande ingenjörer AB Falkenbergsgatan 3, 412 85 Göteborg			Tel: 031-703 35 00 www.vbk.se	
E	Wikström AB Södra Gubbargatan 8, 416 63 Göteborg			Tel: 031-707 23 00 www.wikstromab.se	
VVS	Wikström AB Södra Gubbargatan 8, 416 63 Göteborg			Tel: 031-707 23 00 www.wikstromab.se	
M	Konfektion Arkitekter Fyrstad AB Kungsgatan 3, 462 33 Vänersborg			Tel: 0521-26 26 80 www.konfektion.com	
BR	FAST Engineering AB Första Långgatan 18, 413 28 Göteborg			Tel: 031-19 13 10 www.fasteng.se	
UPPDRAG NR 164460	RITAD/KONSTR AV NSN		HANDLAGGARE ES		
DATUM 2017-09-22	ANSVARIG ERIK SOLUM				
PLAN 3 UTSEENDE EFTER ÄNDRING					
SKALA A1 - 1:50 A3 - 1:100	NUMMER A-40-1-03			IBET	