


BRA: 240 m<sup>2</sup>

FÖRKLARINGAR

- BRANDCELLSGRÄNS
  - BRANDKCLASS
  - EFTERLYSANDE UTRYMNINGSSKYLT
  - DBT BRANDFÖRSVARSTABLÅ
  - BEF DÖRR
  - DÖRR
  - GLASAD DÖRR
  - DÖRR FÖRSEDD MED DÖRRSTÄNGARE
  - DÖRR FÖRSEDD MED MAGNET FÖR UPPSTÄLLNING, MONTERAS PÅ VÄGG
  - DÖRR FÖRSEDD MED PASSERSYSTEM MED TAGLÅSARE
  - R RINGLOCKA
  - LÖS INREDNING
  - NY VÄGG
  - KU KAKELUGN
- FÖNSTER OCH YTTERRÖRRAR:  
SE RITNINGAR A-42.4-01, A-42.4-02
- INVÄNDIGA DÖRRAR:  
SE RITNINGAR A-43.4-01, A-43.4-02
- VÄGGTYPER:  
SE RITNING A-43.5-01

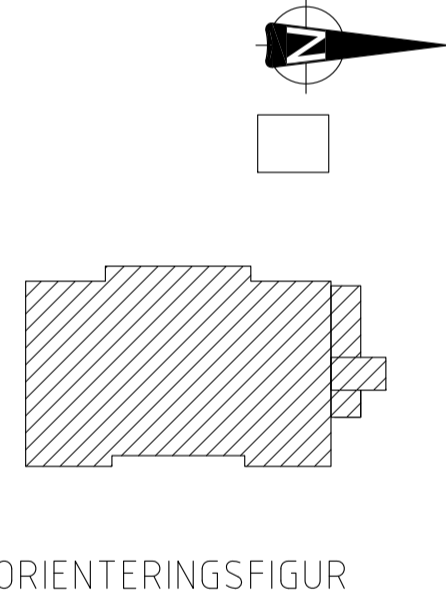

BET	ANT	ÄNDRING AVSER	DATUM	SIGN

RELATIONSHANDLING

**Klostret 4:1**  
Lödöse varv  
Lilla Edet kommun  
Ombyggnation



A	Contekton Arkitekter Fyrstad AB Kungsgatan 3, 462 33 Vänersborg	Tel: 0521-26 26 80 www.contekton.com
K	VBK Konsultierande ingenjörer AB Falkenbergsgatan 3, 412 85 Göteborg	Tel: 031-703 35 00 www.vbk.se
E	Wikström AB Södra Gubbbergsgatan 8, 416 63 Göteborg	Tel: 031-707 23 00 www.wikstromab.se
VVS	Wikström AB Södra Gubbbergsgatan 8, 416 63 Göteborg	Tel: 031-707 23 00 www.wikstromab.se
M	Contekton Arkitekter Fyrstad AB Kungsgatan 3, 462 33 Vänersborg	Tel: 0521-26 26 80 www.contekton.com
BR	FAST Engineering AB Första Långgatan 18/43 28 Göteborg	Tel: 031-19 13 10 www.fasteng.se

UPPDRAG NR	RITAD/KONSTR AV	HANDLAGGARE
164460	NSN	ES

DATUM	ANSVARIG
2017-09-22	ERIK SOLUM

PLAN 1  
UTSEENDE EFTER ÄNDRING

SKALA	NUMMER	IBET
A1 - 1:50 A3 - 1:100	A-40-1-01	

