


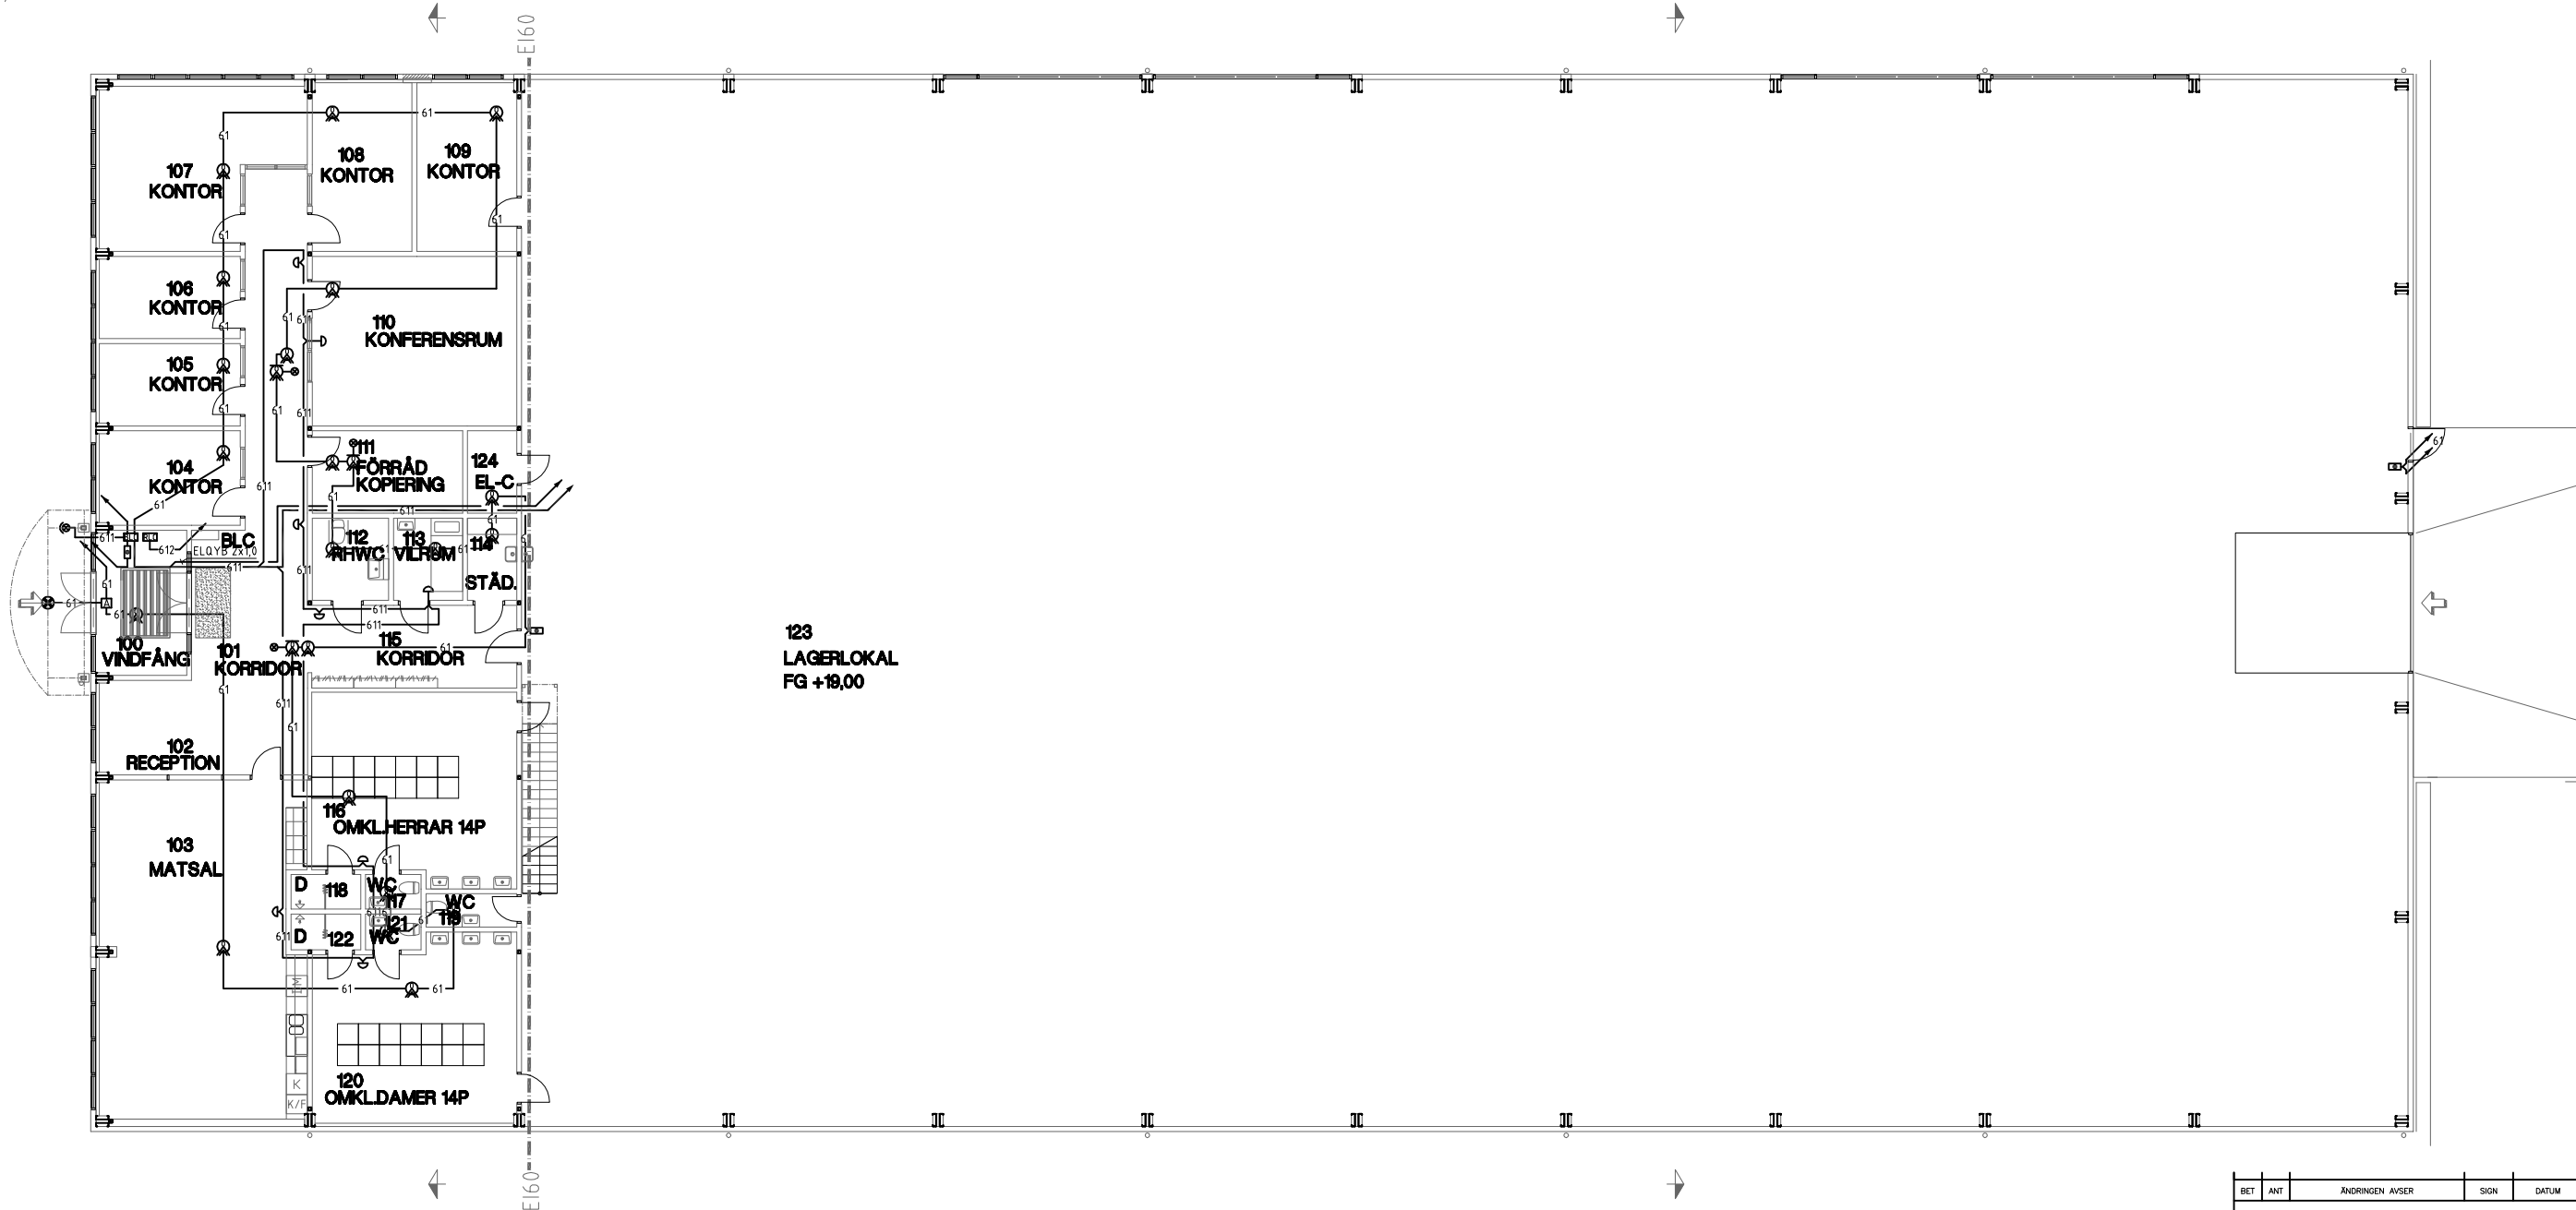

BOTTENPLAN 1:100

ANVISNINGAR

- 61- EKKR 2x10 RÖD OCH VP-16
- BRANDLARM CENTRAL
- RÖKDETEKTOR
- ADRESSENHET
- VÄRMEDETEKTOR
- RÖKDETEKTOR OVAN U-TAK (DOLD)
- INDIKERINGSLAMPOR FÖR RÖKDETEKTOR OVAN U-TAK (DOLD)
- BIBRANDSKÅP +1500
- 611 EKKR 2x10 RÖD
- LARMIDON +2300
- BLIXTLJUS
- 612 EKKR 4x10
- RÖKLUCKA BRANDGASVENTILATION LEV. AV BE
- CENTRALUTR. RÖKLUCKA BRANDGASVENTILATION MED ÖPPNAKNAPP LEV. AV BE
- LARMKONTAKT EVENTUELLT INBYGGD I RÖKLUCKA EVENTUELLT LEV. AV BE

BET	ANT	ÄNDRINGEN AVSER	SIGN	DATUM
RELATIONSHANDLING				
HANSTRÖM 3:5, GÖTA I LILLA EDETS KOMMUN				
				
				
Tel: 077-150 70 70				
UPPDRAG NR 3511902	RITAD AV PAA	HANDLAGGARE LH		
DATUM 20090828	ANSVARIG			
HANSTRÖM PAPER AB				
NYBYGGNAD				
BOTTENPLAN				
BRANDLARM				
SKALA 1:100 A1 1:200 A3	NUMMER E64.1-101			
				BET