





Plan 1 Del B
1 : 200

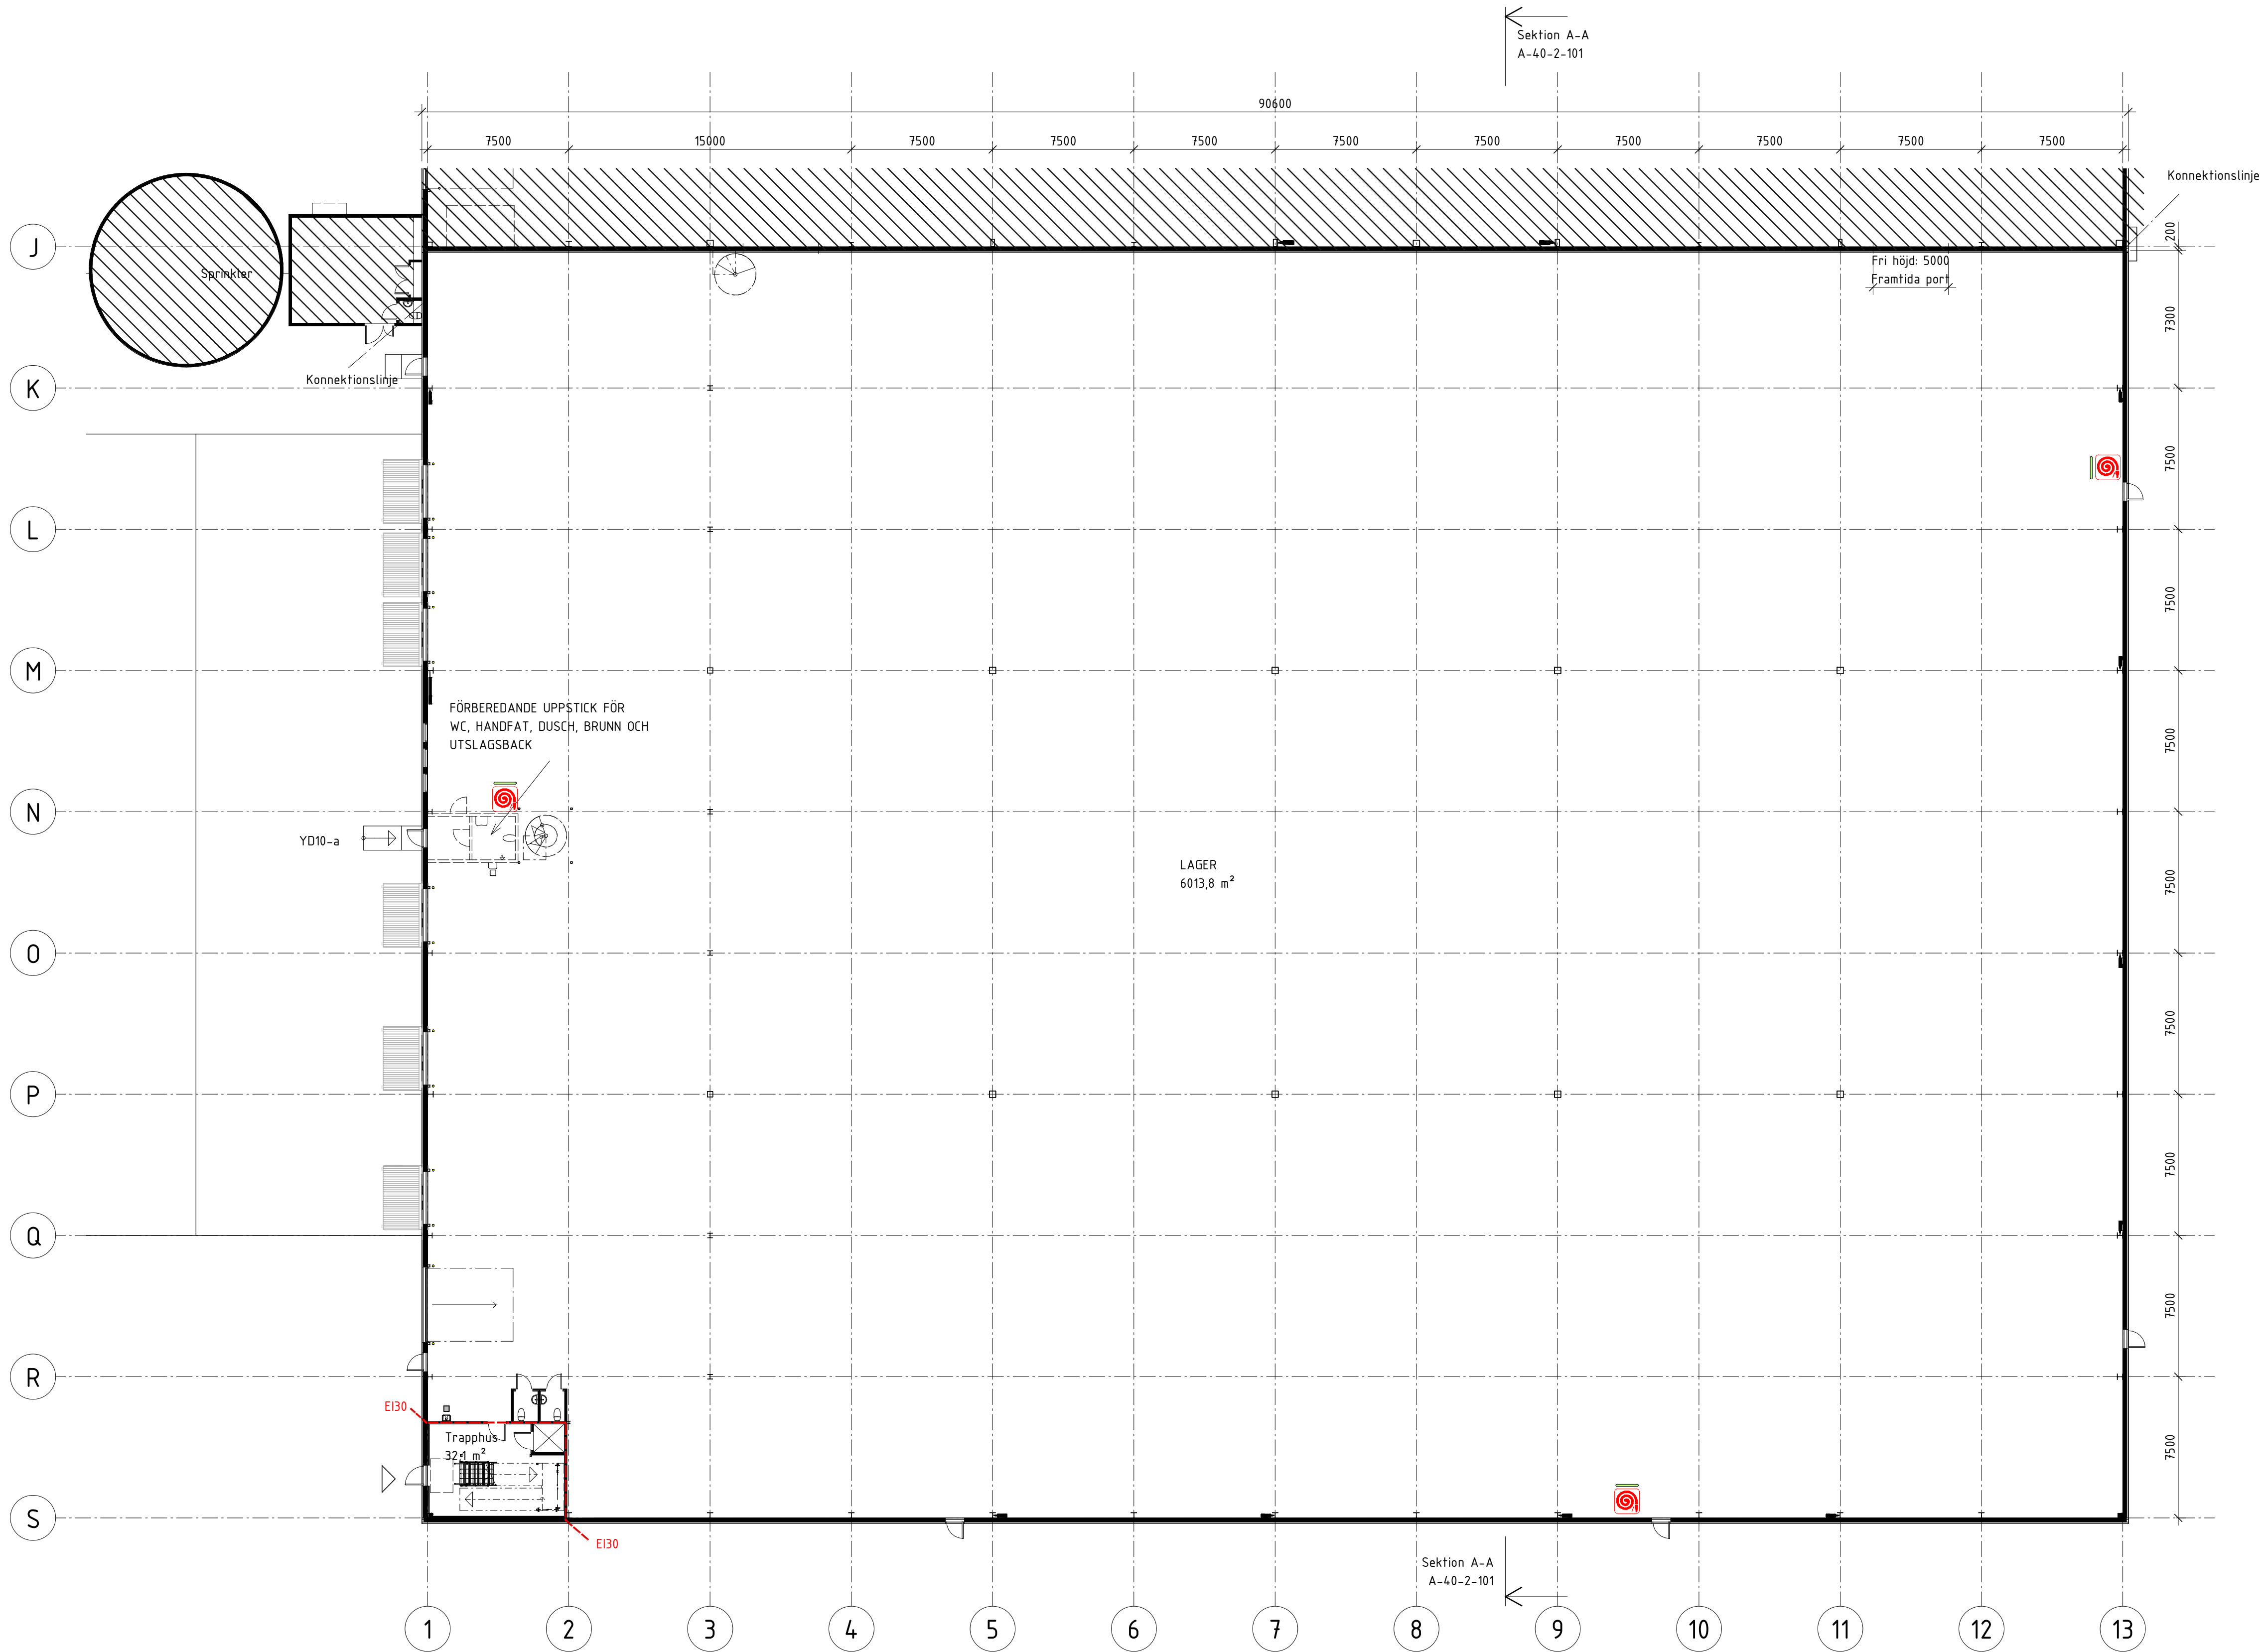

BET	ÄNDRINGEN AVSER	DATUM	SIGN
RELATIONSHANDLING			
 LARSSONS BYGG AB			
Logistikhall KION Del av Stödorp 2:1			
✕	A	YLAB	tel. 036-800 87
UPPDRAG NR		RIKIDKONSTR. AV	HANDLÄGGARE
186		AG	OG
DATUM		ANSVARIG	
2023-10-30		OH	
Nybyggnation Delplan 1 B			
SKALA		NUMMER	BET
A1 1:200 A3 1:400		A-40-1-111	

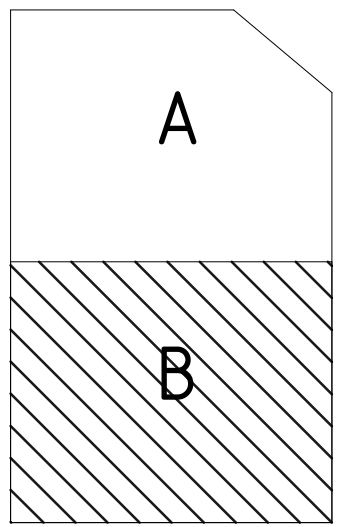