


Avlopp samt vatten
går i samma schakt.

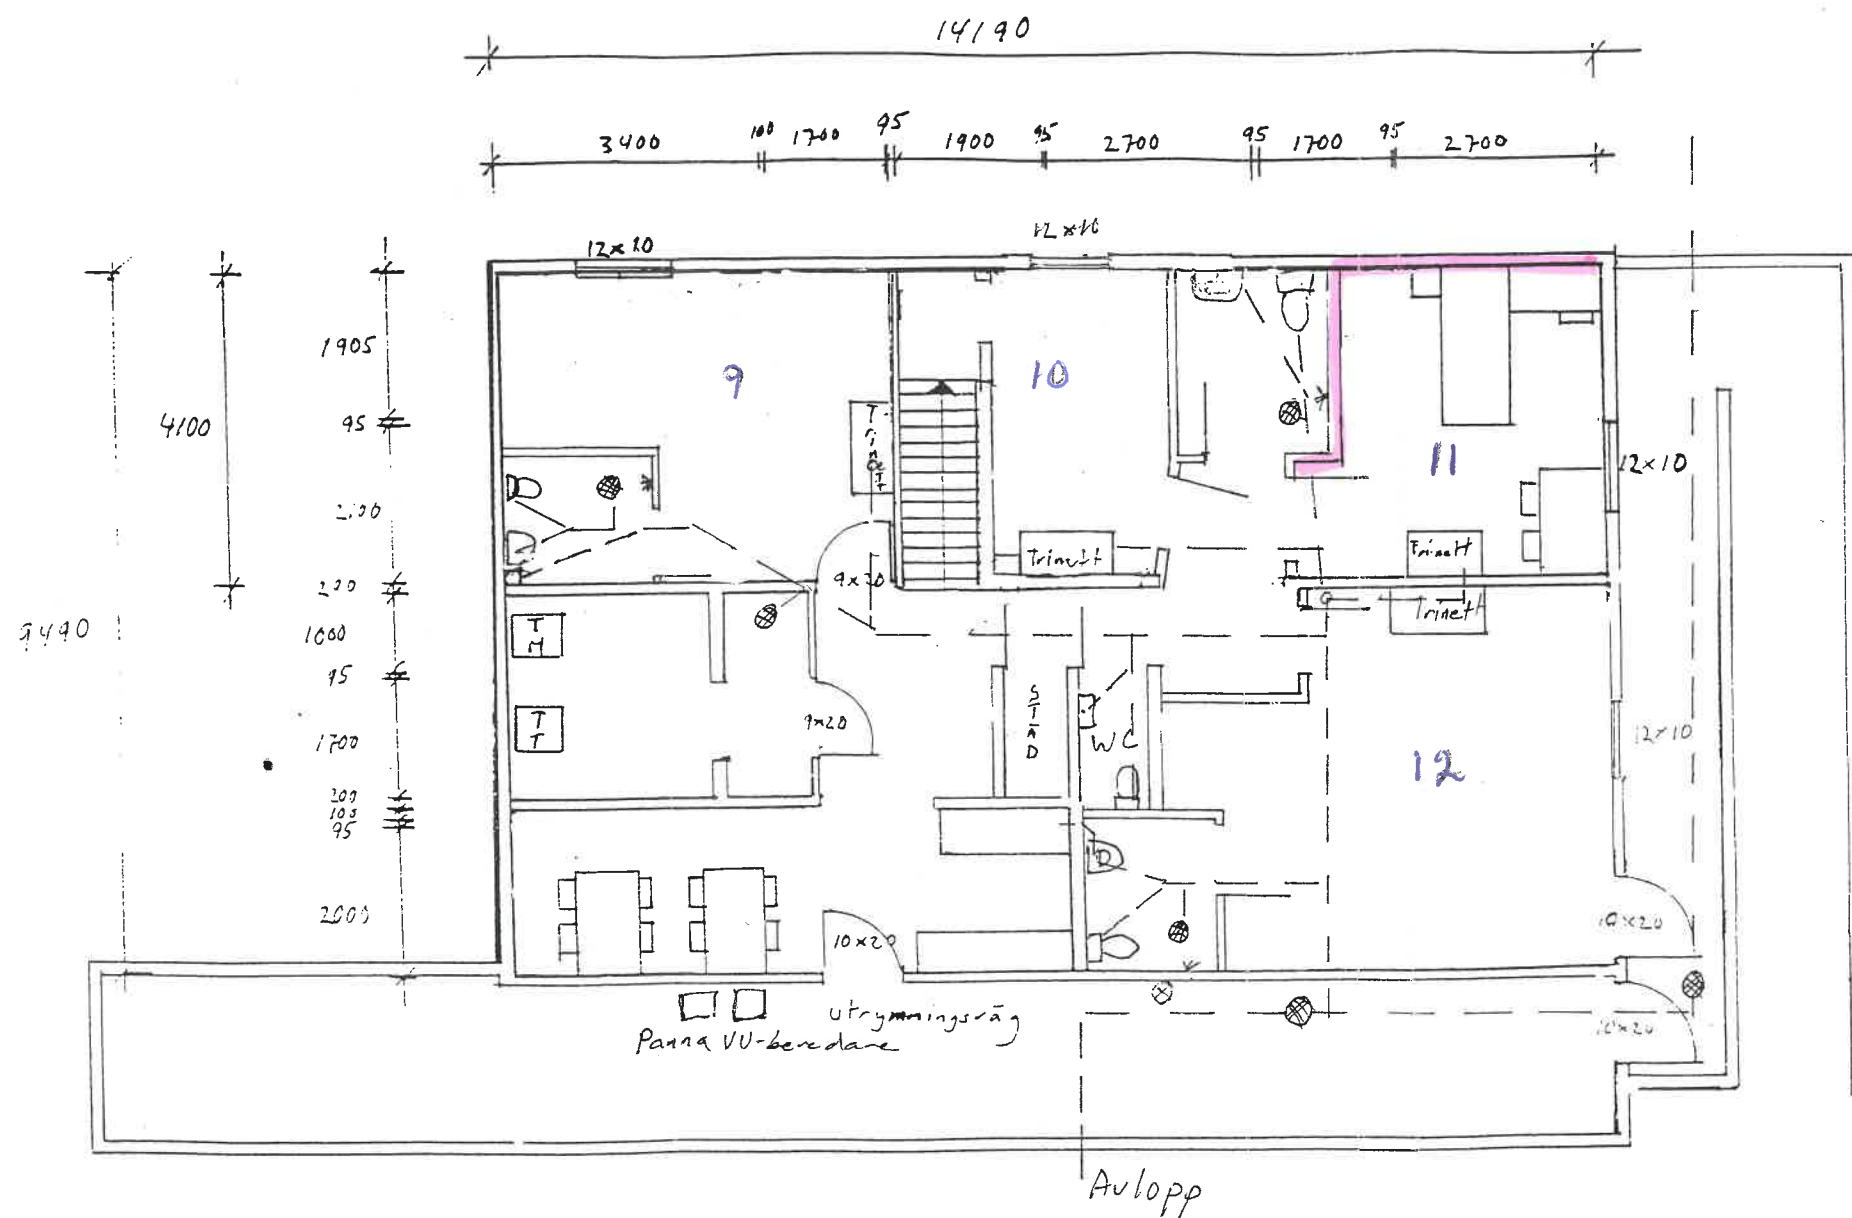

Relationsritning VA

Källare

2002-06-15

Michael Westman

Michael Westman

08-56483850