




UNDRE PLAN

RELATIONSHANDLING

		Fintorpets Bygg och Konsult AB	
HANSIDA, www.fintorpets.se/byggnadskonst		Undre Plan	
E-post: byggnadskonst@fintorpets.se		HORRSTA_4-70.dwg	
SKALA	A3 1:100	NR 1	
DATUM	2025-04-25		

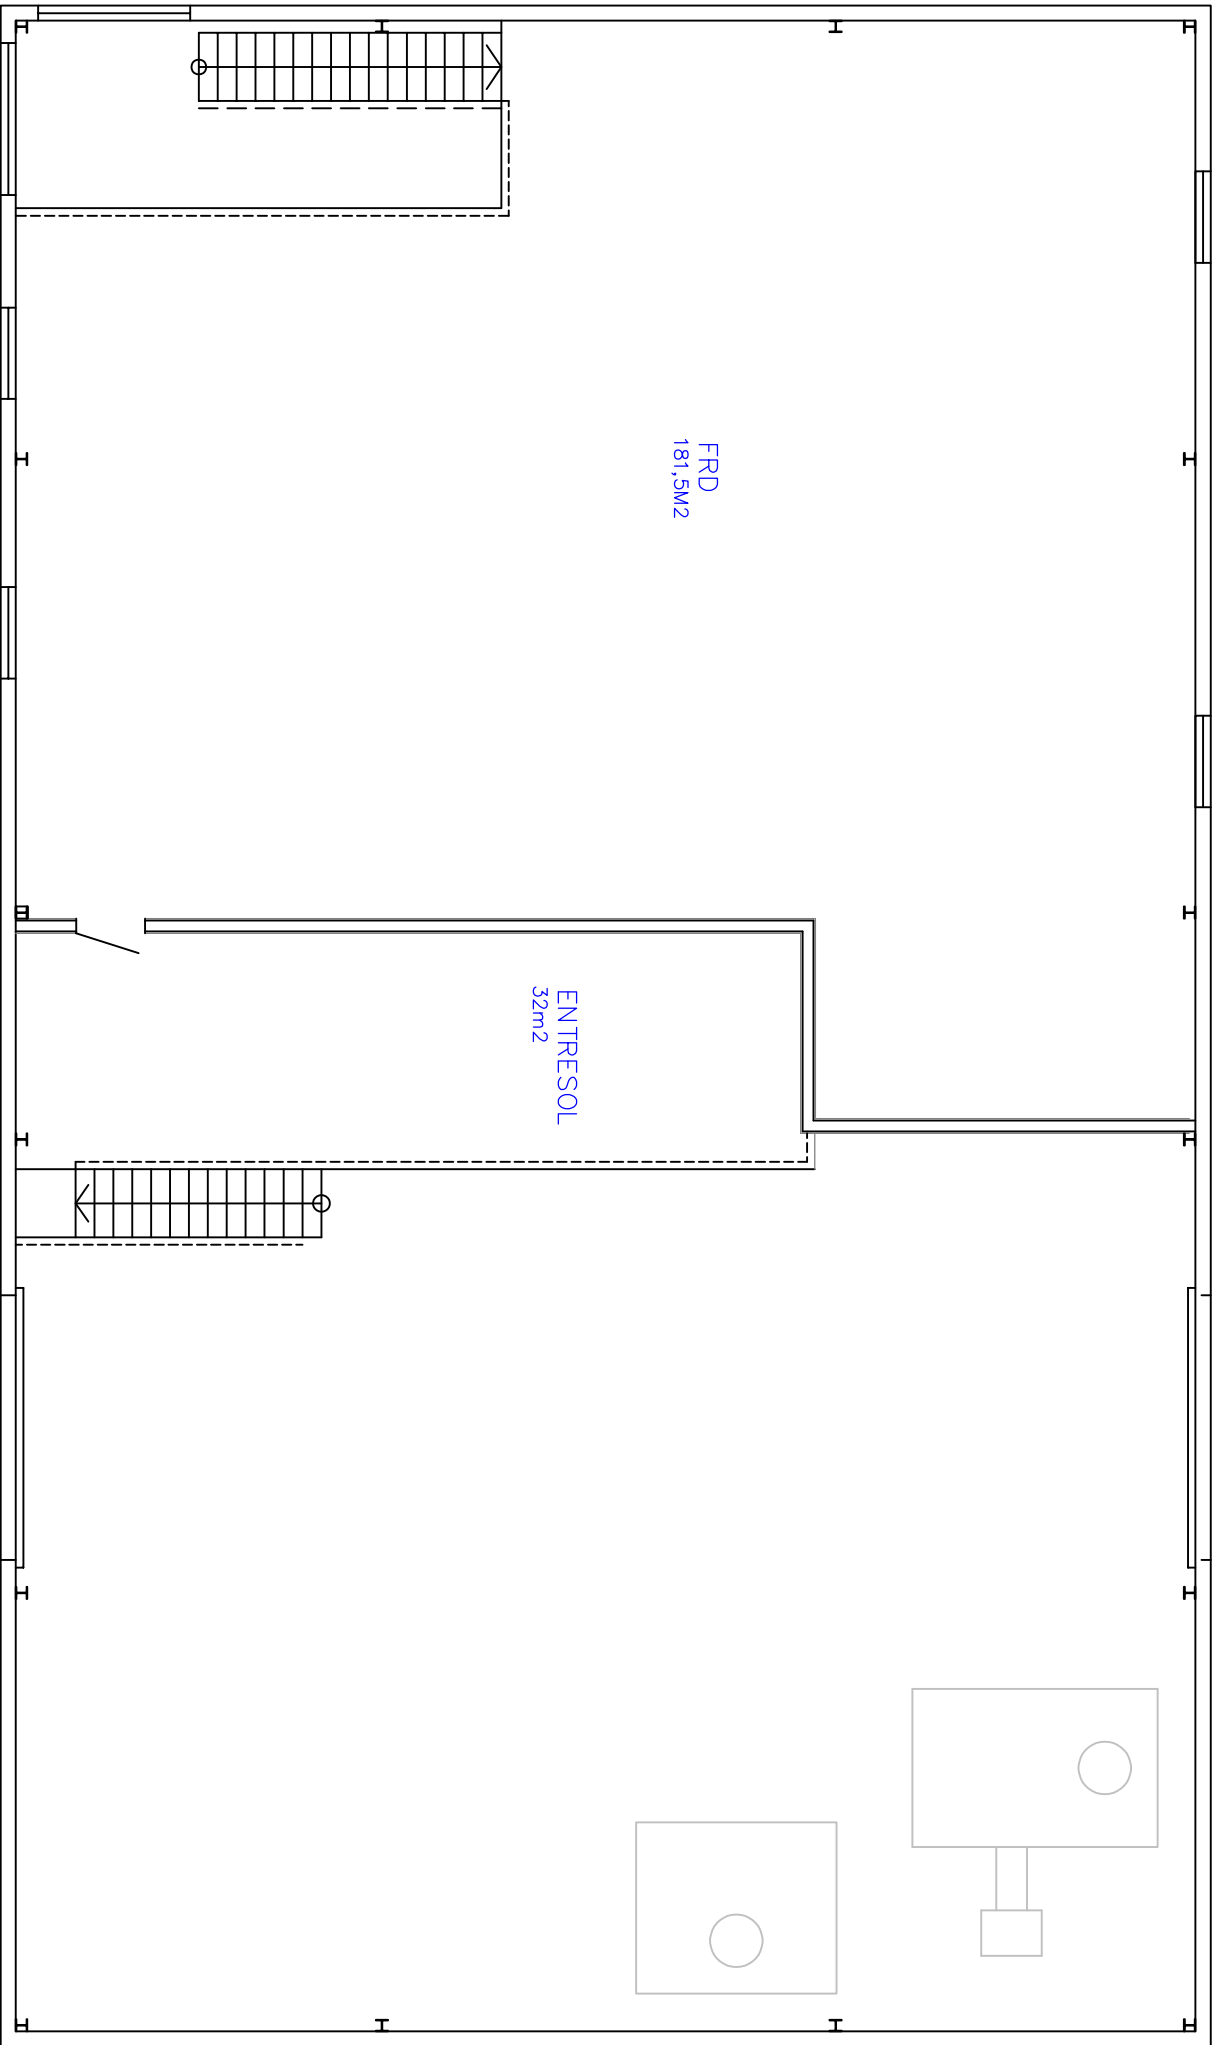

ÖVRE PLAN

RELATIONSHANDLING

		Fintorpets Bygg och Konsult AB	
HESIODA, www.fintorpets.se/byggnadskonst		E-post: byggnadskonst@fintorpets.se	
TITEL	A.K.	KONSTR	GRANSKAD
SKALA	A3 1:100	HÖRSTIA_4-70.dwg	
DATUM	2024-11-03	NR 2	

01	20240325	ENTRESOLPLAN	A.K.
REV	DATUM	REV ANSÄ	SKEN

FASTIGHET HÖRSTIA 4:70

Övre Plan