


FÖRKLARINGAR

S1	Spillvatten, gjutjärn
S2	Spillvatten, PP
R1	Rensrör
KV1	Kallvatten, koppar
KV2	Kallvatten, prisol
KV3	Kallvatten, plusprisol
KV4	Kallvatten, förkromade kopparrör
VV1	Varmvatten, koppar
VV2	Varmvatten, prisol
VV3	Varmvatten, plusprisol
VV4	Varmvatten, förkromade kopparrör
VVC1	Varmvattencirkulation, koppar
VS2	Värme, kopparrör
VS3	Värme, plusprisol
AV1	Avstängningsventil, balllock
AV2	Avstängningsventil, kula
RV1	Injiceringsventil, STK
VAKV1	Vakuumventil
B4	Golvbrunn, plast
B5	Golvbrunn, gjutjärn
TS3	Tvättställ, RWC-anpassat
VK3	Vattenklosett, RWC-anpassad
BL1	Disklädsblandare
BL3	Duschblandare
	Bef. radiator
	Flyttad radiator
	Ny radiator, Thermopanel

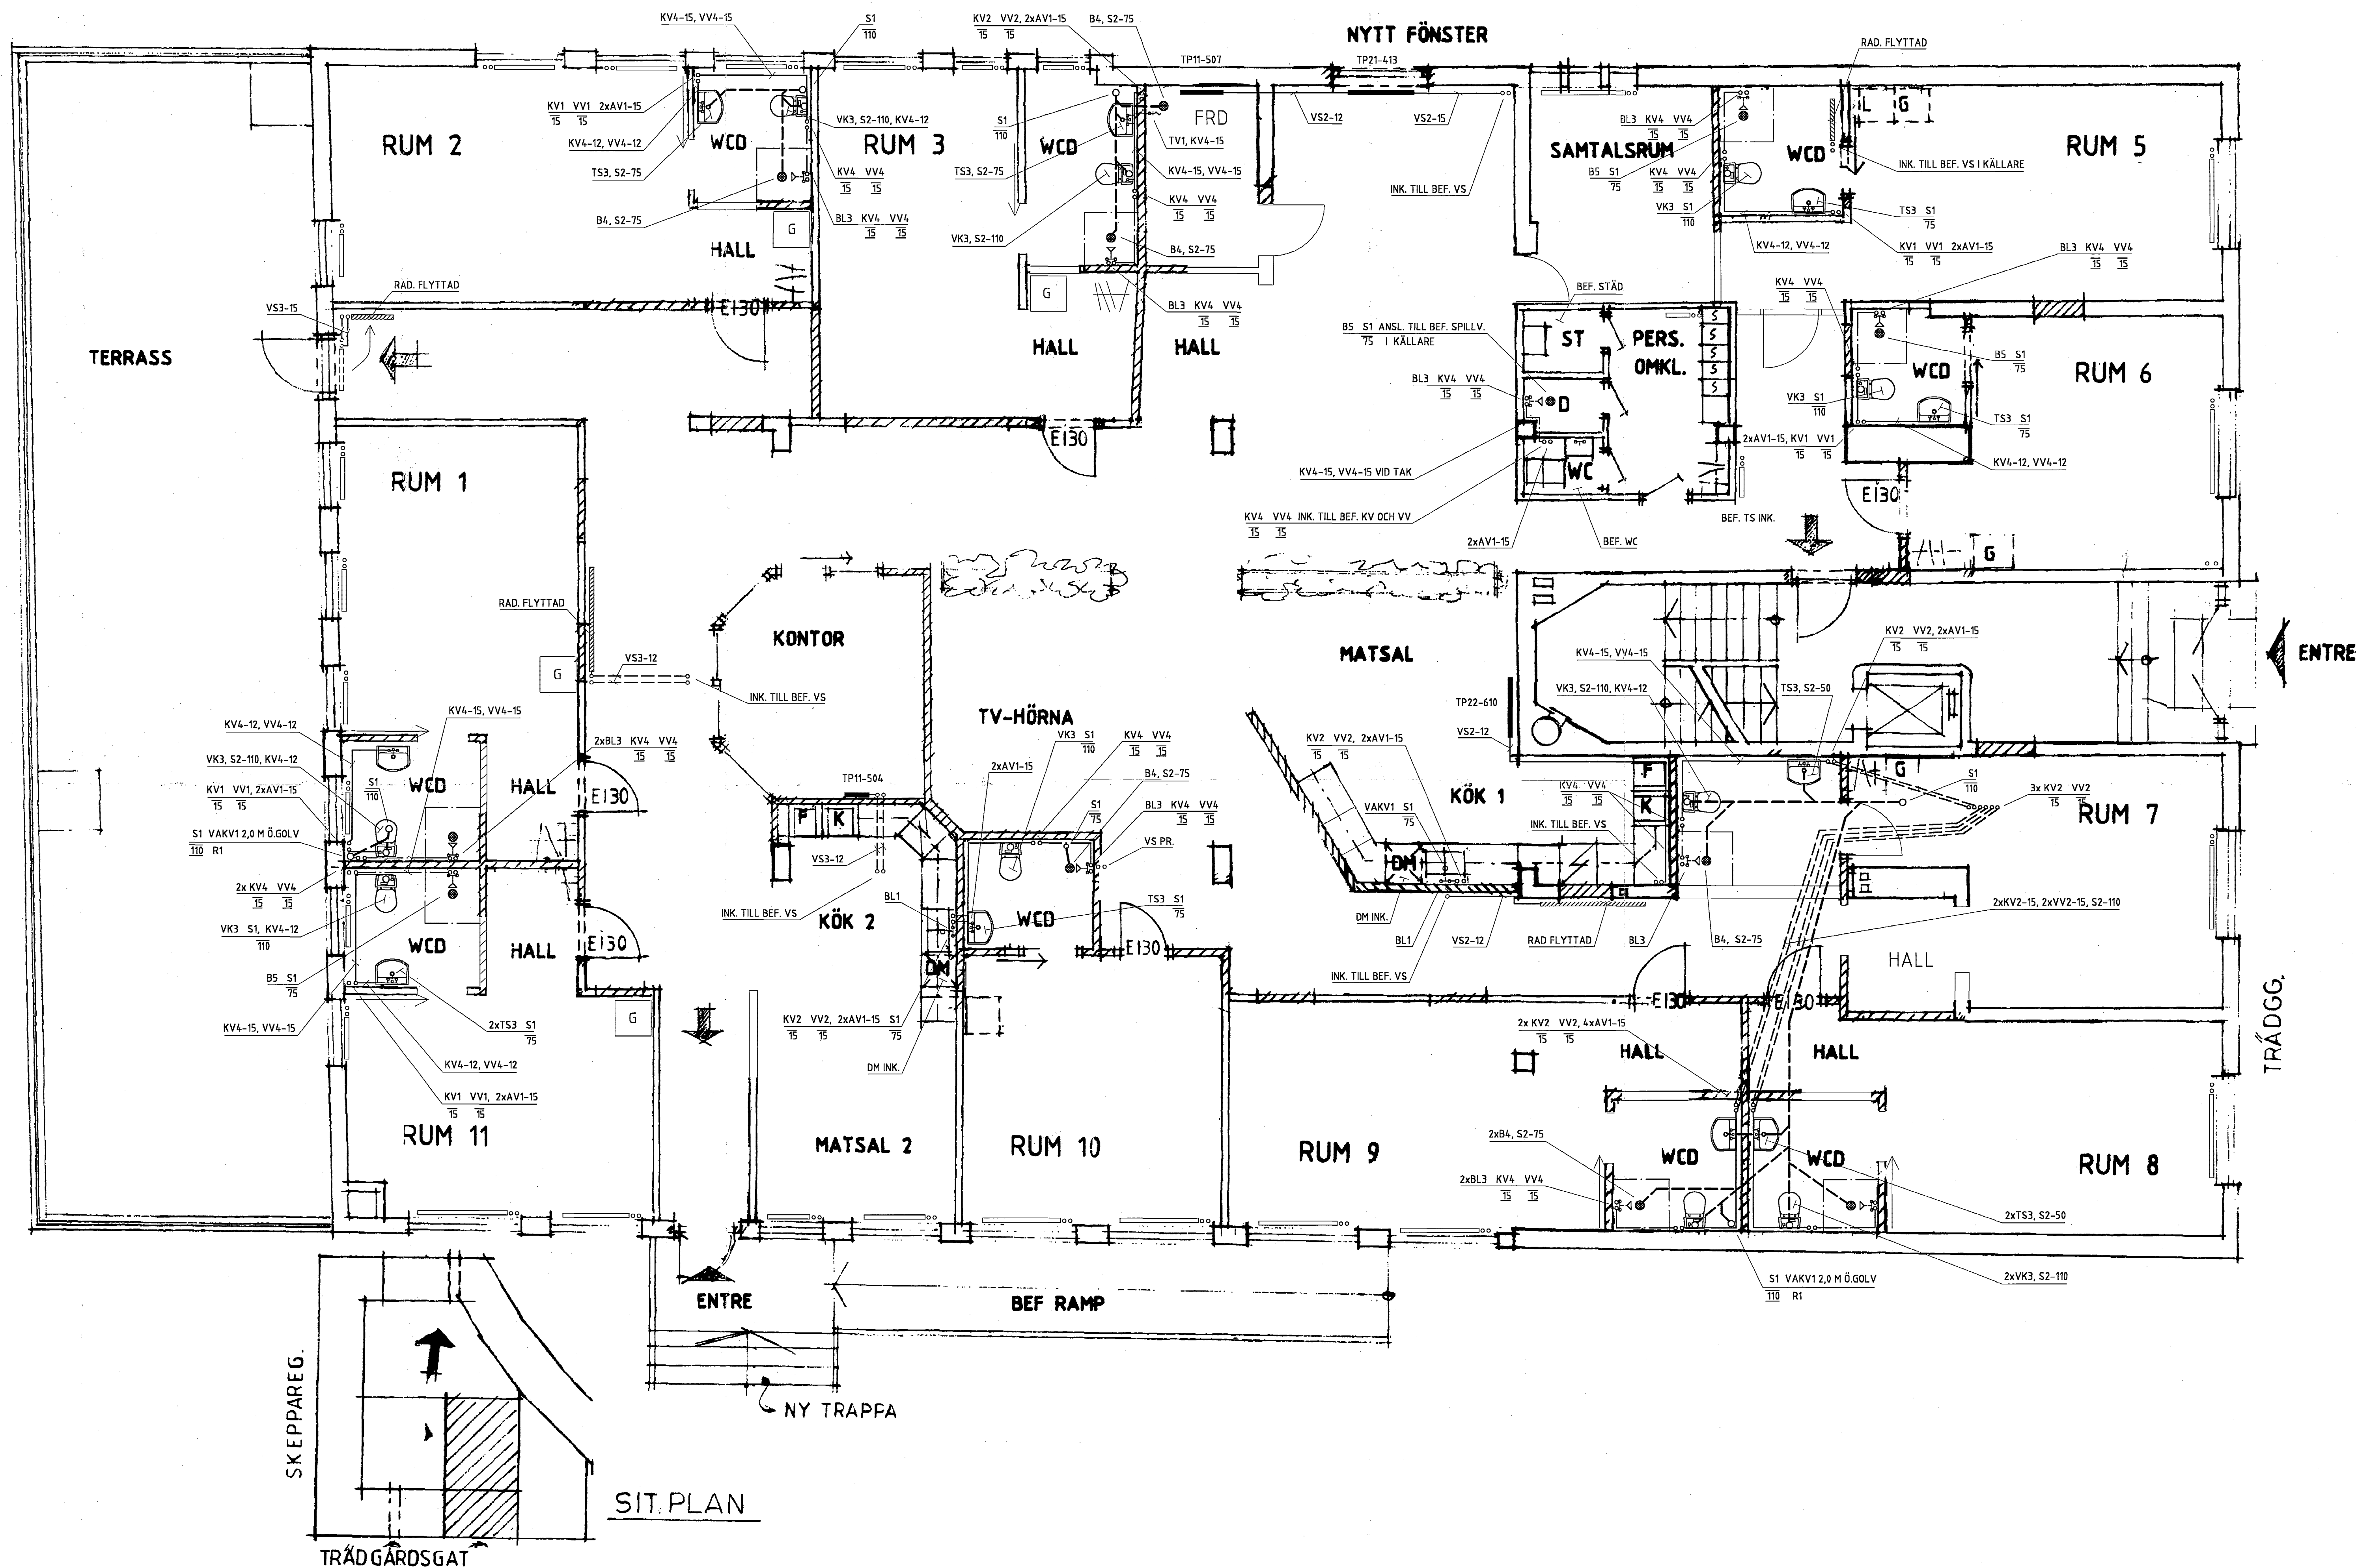

NORRKÖPINGS KOMMUN

Byggnadskontoret

89/6/89

ANKOM

2000-01-03

REV	ANT	ÄNDRINGEN AVSER	SIGN	DATUM
RELATIONSHANDLING				
99-12-30				
DIMELL				
INGENJÖRSBYRÅ AB				
Konsultörer ingenjör VVS				
Gråbergsgatan 41 B				
Box 1102				
600 11 NORRKÖPING				
ARBETS NR 9929				
DATUM 99-10-13				
RITAD AV HA				
KONSTRUERAD AV MD				
ANSVARIG MATS DIMELL				
KV LYBECK NR 19				
NORRKÖPINGS KOMMUN				
OMBYGGNAD				
PLAN 0, BV				
VS-INSTALLATION				
SKALA 1:50				
NUMMER V59:2				
BET				

R