


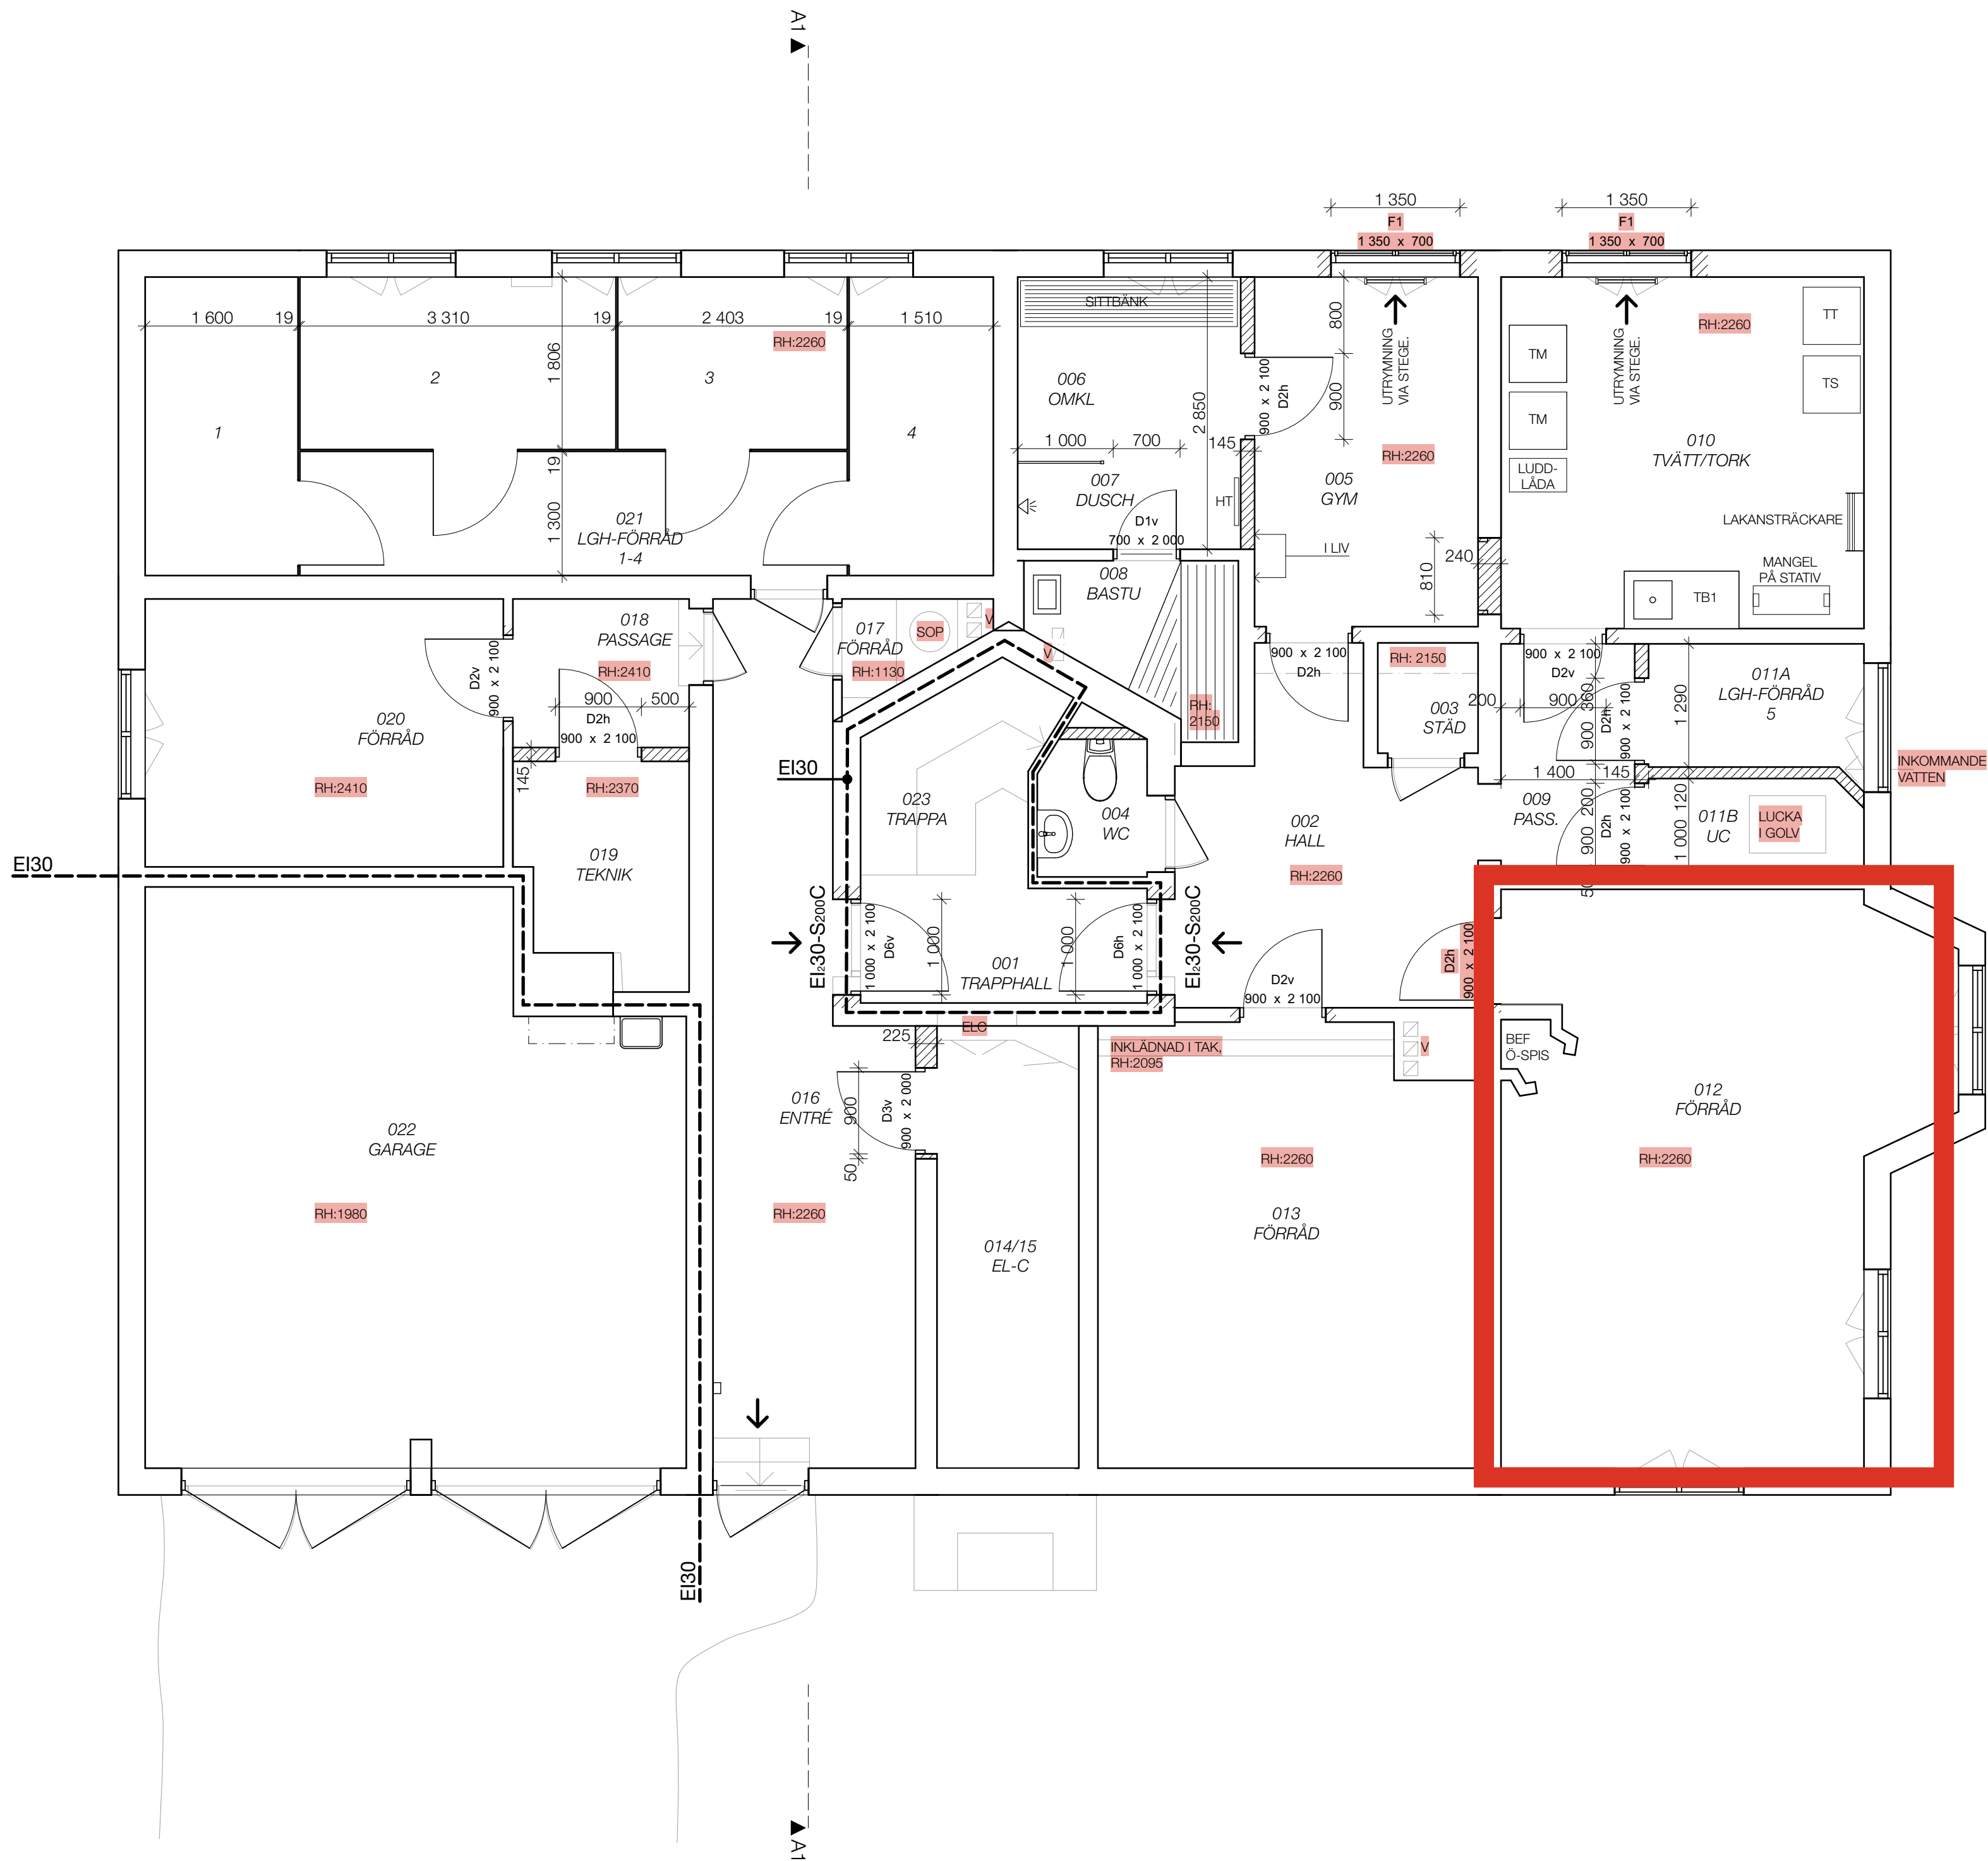

Plan 0
1:50

FÖRKLARINGAR

- BEFINTLIG VÄGG
- NY VÄGG
- BEFINTLIG DÖRR
SOM SPARAS
- NY DÖRR

BET	ANT	ÄNDRING AVSER	DATUM	Sign
-----	-----	---------------	-------	------

RELATIONSHANDLING

Banérgatan, Renovering

Stiftelsen Göransgården

A	Ziden Arkitektur AB	0705-104757
VS	Ehlin & Larsson	0730-413083
E	Uppsala Teknikprojektering	0700-744017
Brand	Briab	0733-211313

UPPDRAG NR	RITAD AV	HANDLÄGGARE
1608-15 GÖRban	OZ	OZ
DATUM	ANSVARIG	
2020-11-24	O Ziden	

KÄLLARE

SKALA A1 1:50	NUMMER A40.1-090	BET
------------------	---------------------	-----