



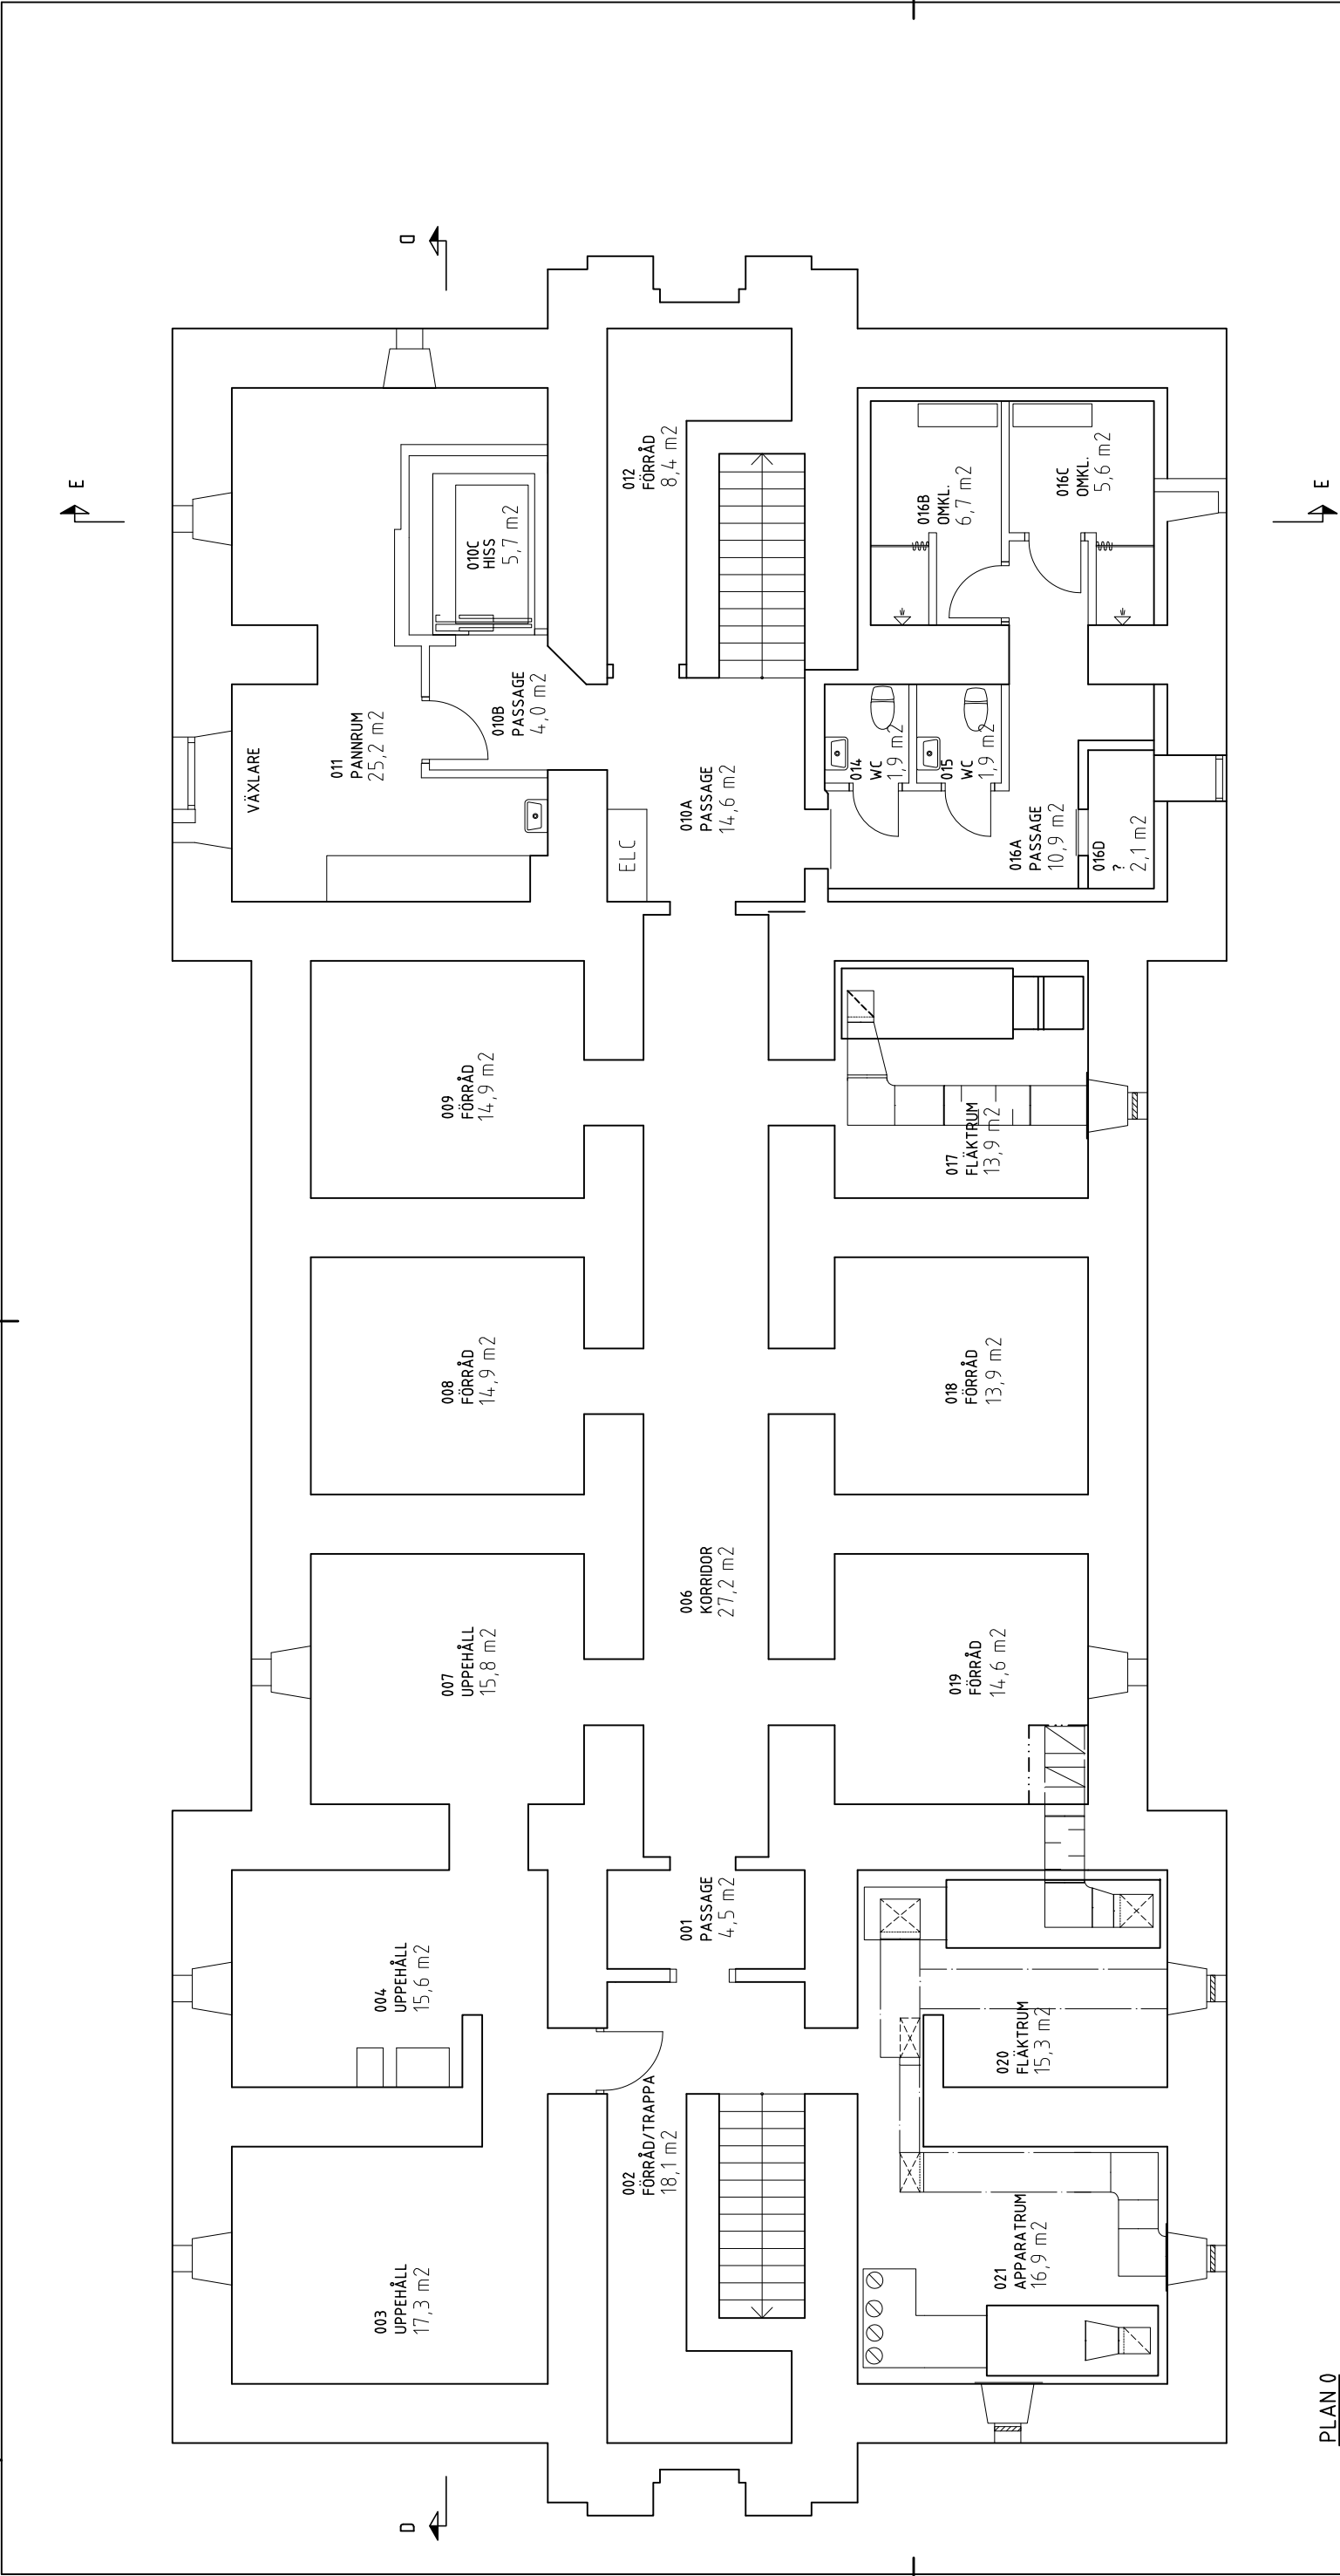


PLAN 0

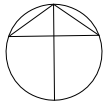


10 METER

BTA: 491 m²
BRA: 329 m²
RUM: 290 m²

BET	ANT	ANDRINGSÄR ANSER	DATUM	SKALA
RELATIONSHANDLING				
Kv Ringaren 6 HÖGSKOLAN I SKÖVDE, HUS H				
CONTEKTON • HEINEMAN ARKITEKTER Kollgraven 3, S-41 50 Skövde, tel 0300-44 60 70 info@con-arkitekter.se, fax 0300-44 60 71				
UPDRAG NR	BETID / KONSTRUKTIV AV	HANDSKRIF		
1380108	J. Andrén	Jonne Andrén		
DATUM	ANSÖKAN			
2015.09.14				
PLAN 0 (KÄLLARE)				
SKALA A1=1:100 A1=1:50	NUMMER			BET
A30-01-100				

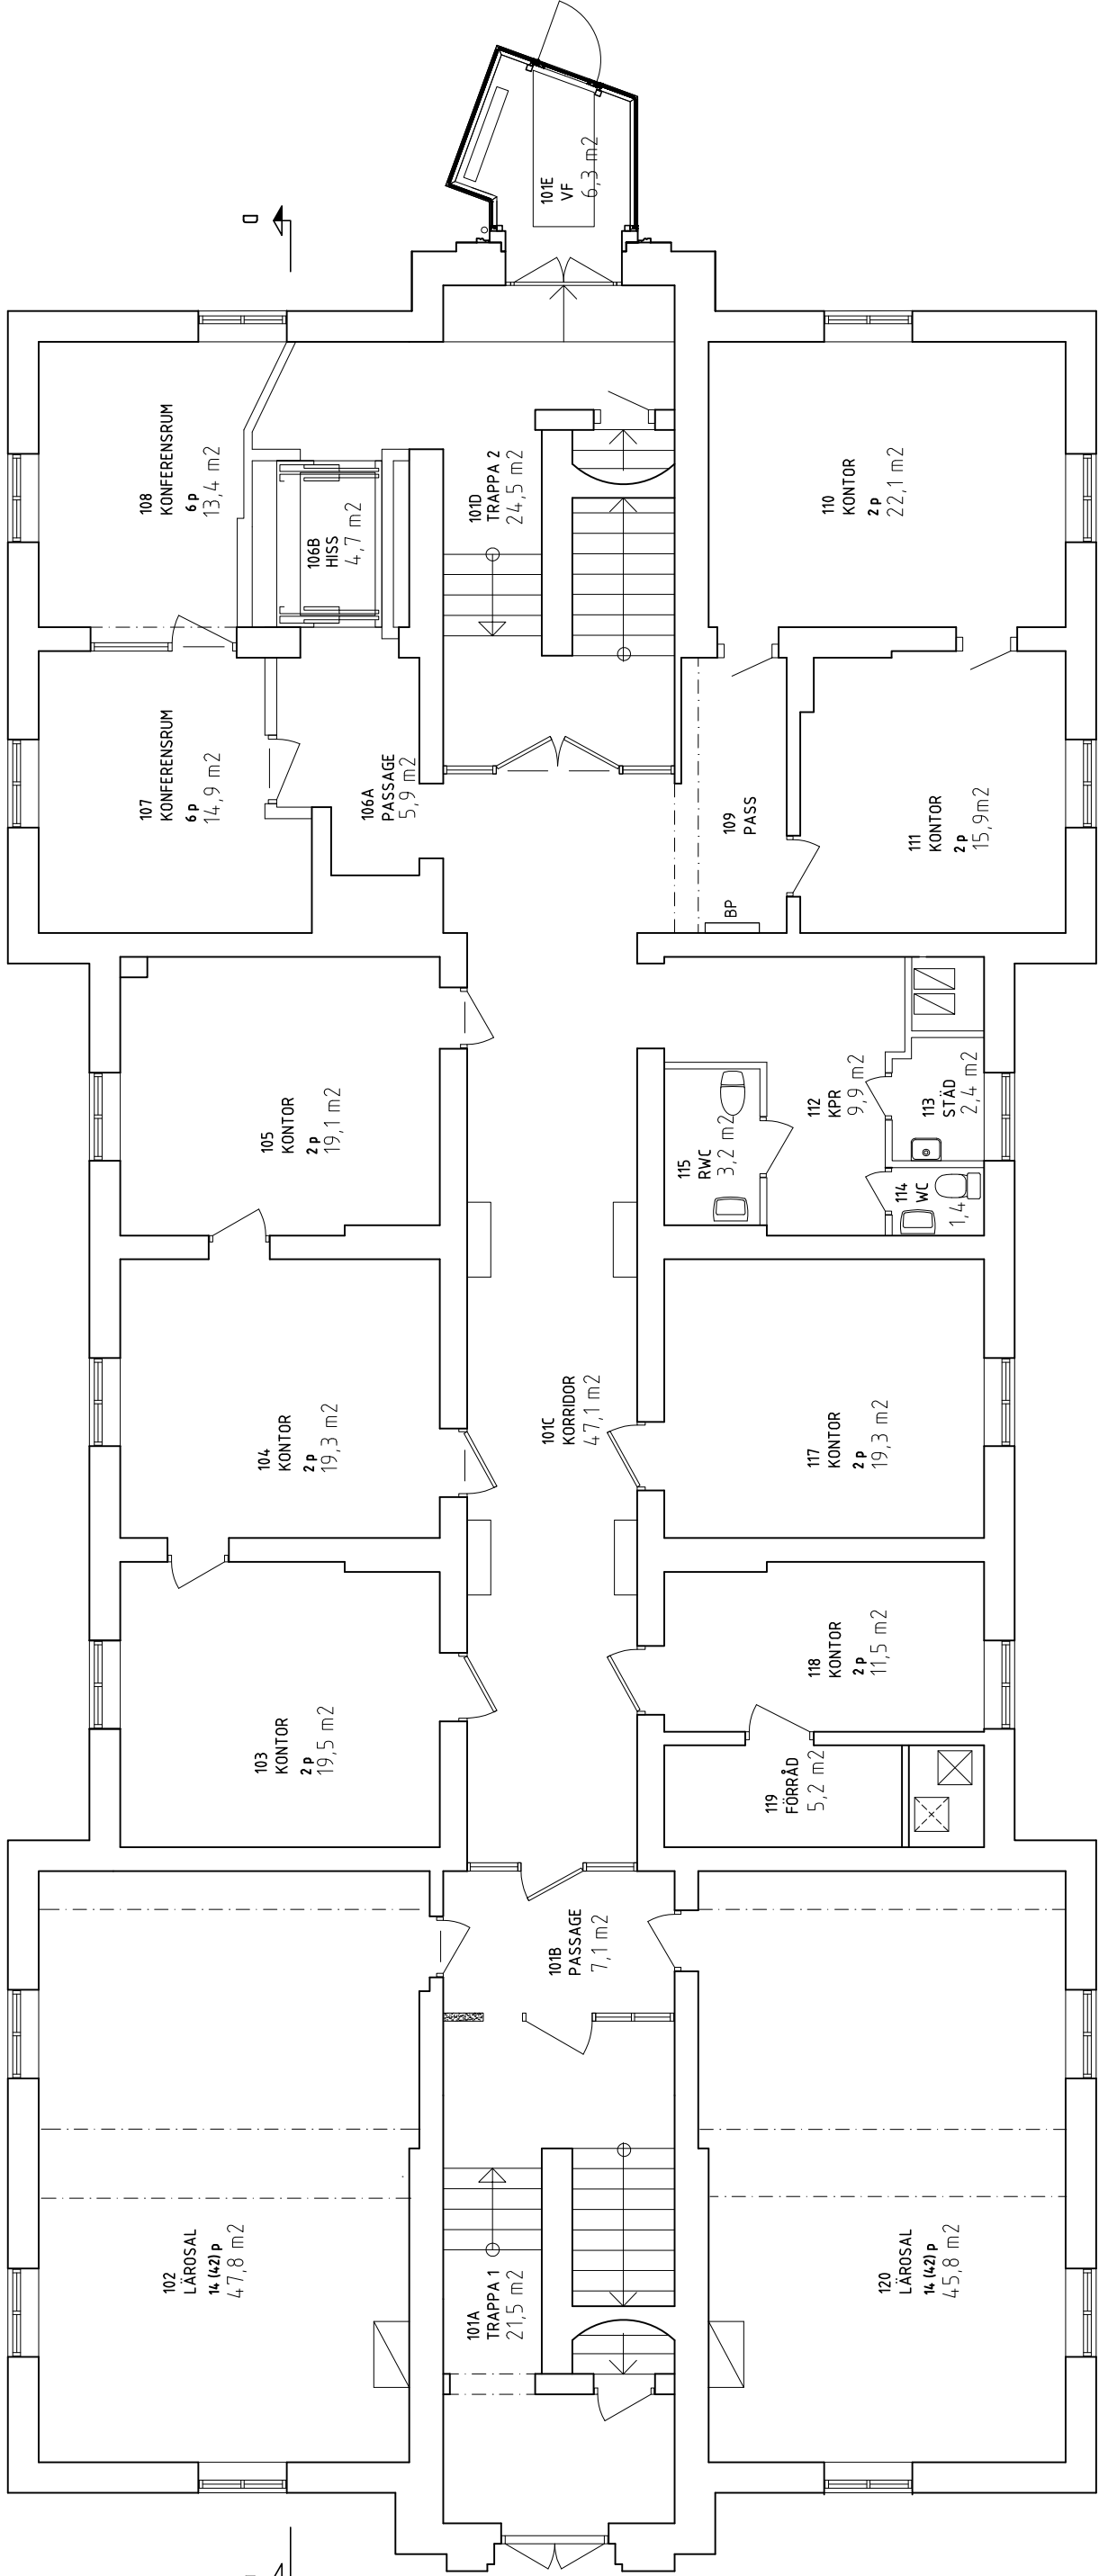


PLAN 1

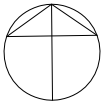


10 METER

BTA: 498 m²
BRA: 433 m²
RUM: 388 m²

BET	ANT	INDRITTEN ÅRSER	DATUM	SKALA
RELATIONSHANDLING				
Kv Ringaren 6 HÖGSKOLAN I SKÖVDE, HUS H				
CONTEKTON • HEINEMAN ARKITEKTER Kollgrän 3, S-41 Sö Skövde, 44 0300-44 60 70 info@con-arkitekter.se, fax 0300-44 60 71				
UPDRAG NR	BETID / KONFERENS AV	HANDLÖSARE		
1380108	J. Andrén	Janne Andrén		
SKALA	ANDRÖRARE			
2015.09.14				
PLAN 1 (ENTRÉ)				
SKALA	ANT	NUMMER	BET	
A3=1:100 A1=1:50	A30-01-110			

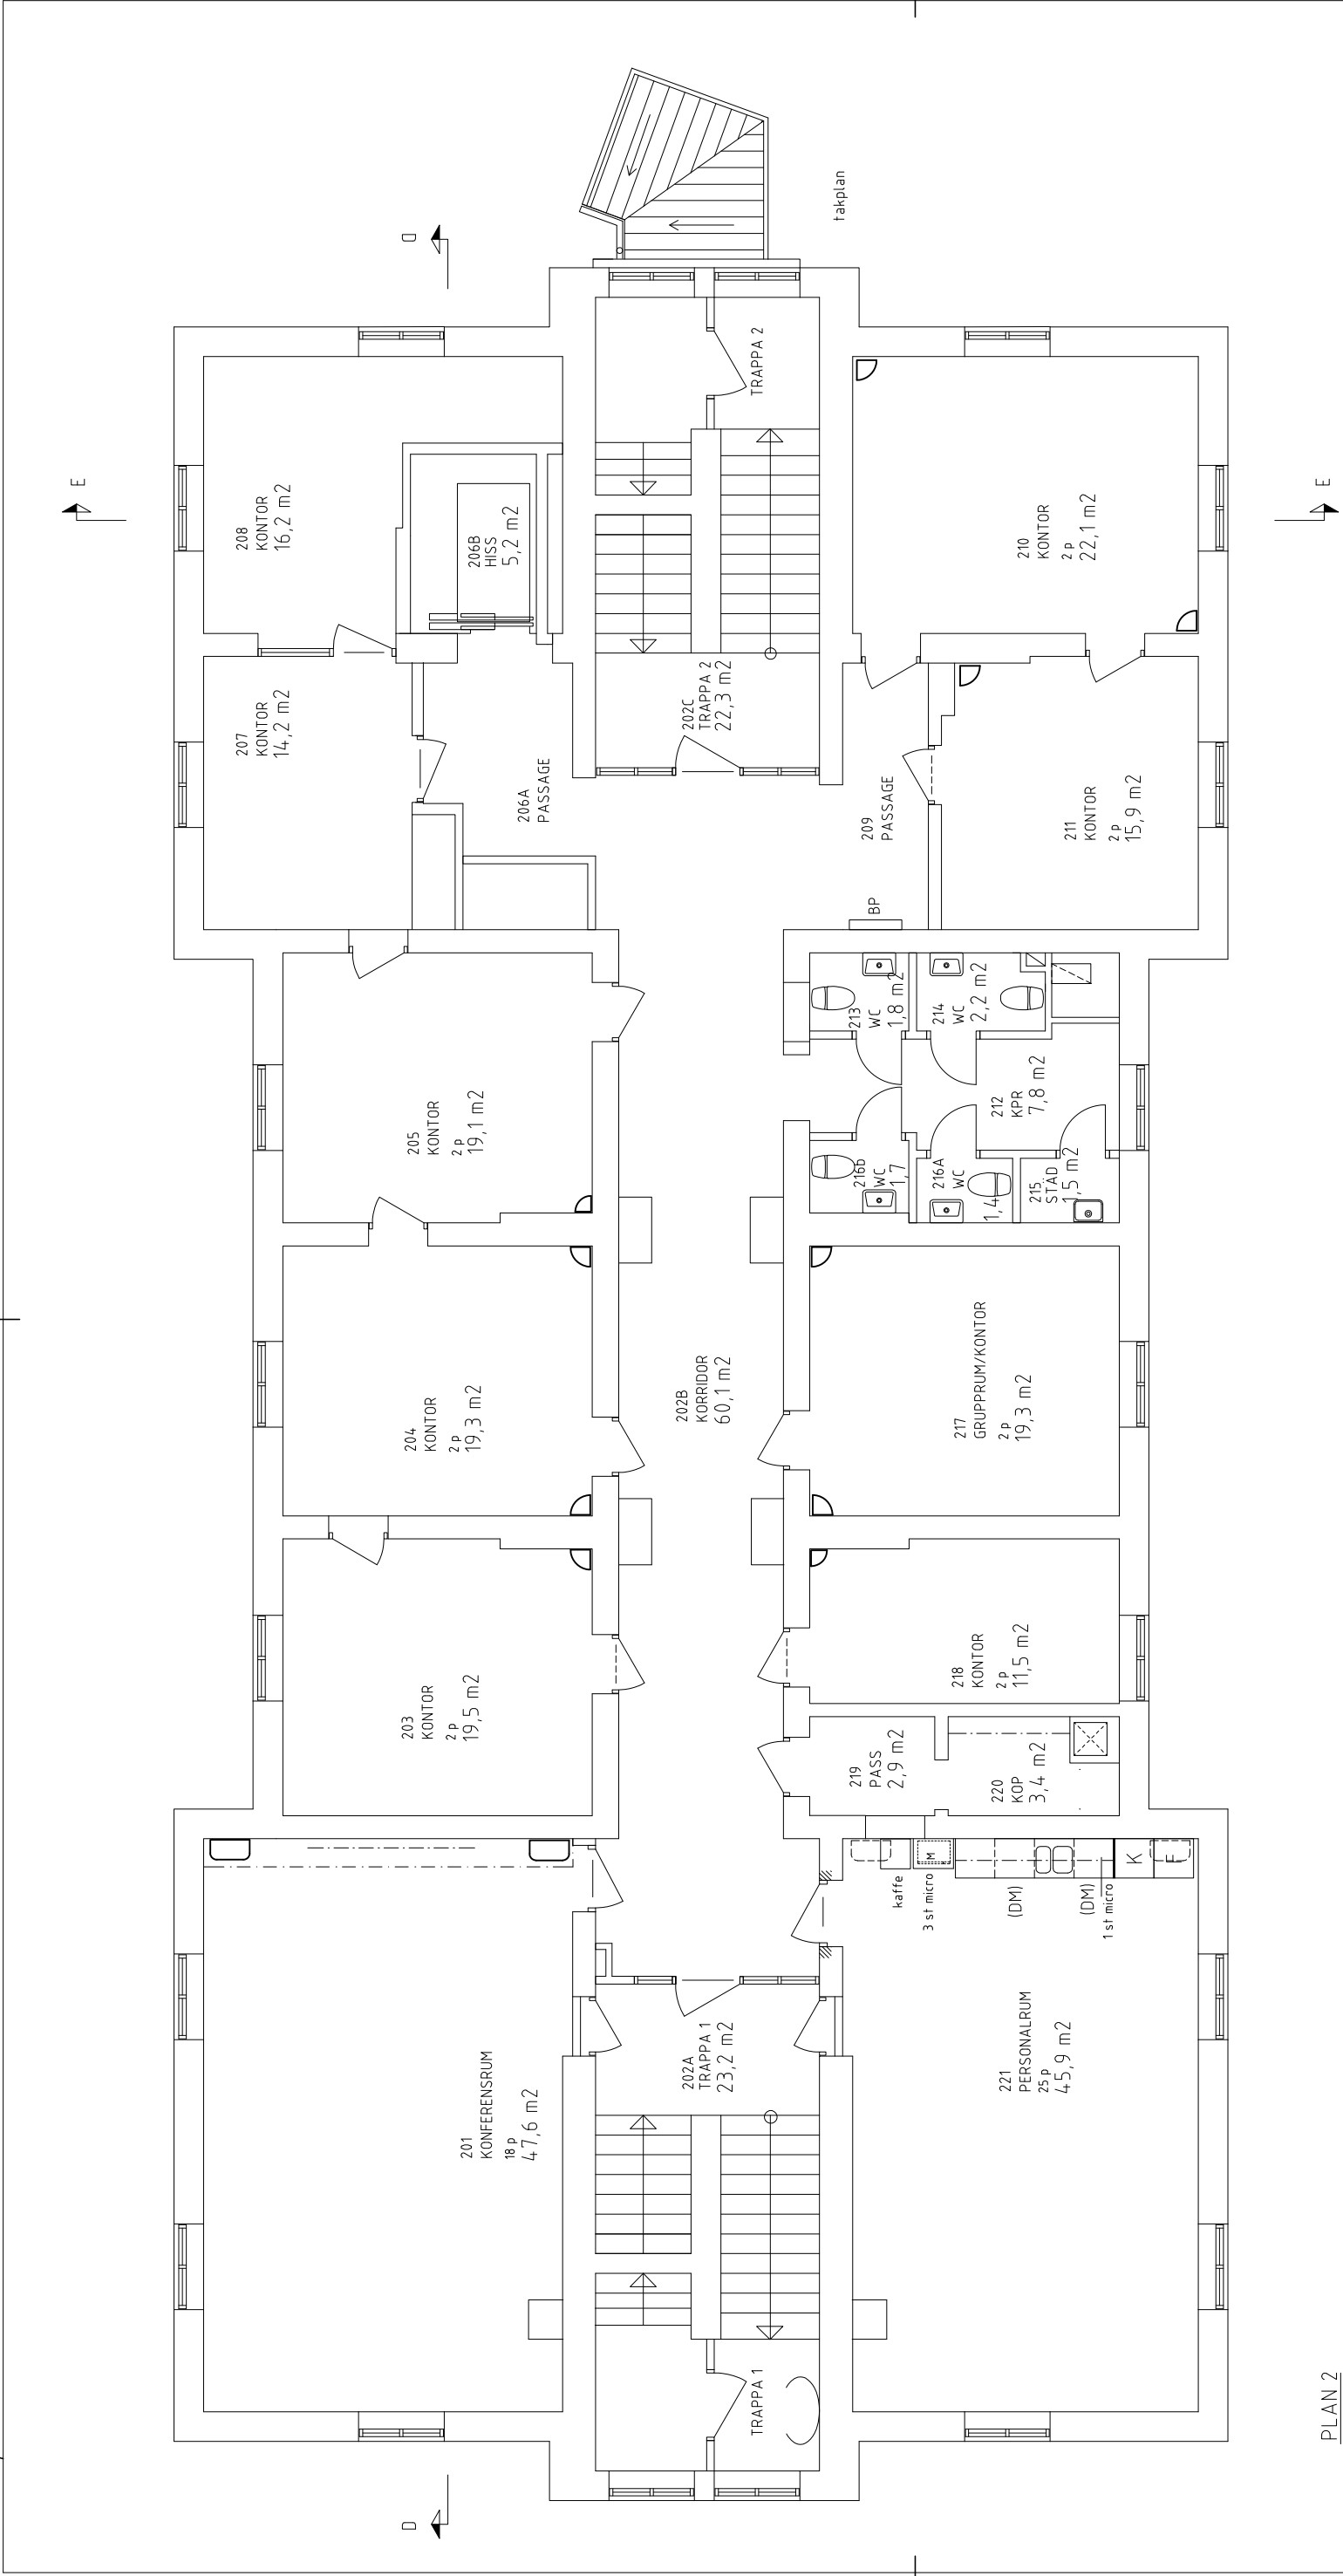

BET	ANT	ÄNDRINGEN ANSER	DATUM	SIGN
RELATIONSHANDLING				
Kv Ringaren 6 HÖGSKOLAN I SKÖVDE, HUS H				
CONTEKTON • HEINEMAN ARKITEKTER Kontoret 3, 641 38 Skövde, Västra Götalands län info@contekton.se, fax 0500-44 40 71				
UPPDRAG NR	RITAD / KONSTRUERAD AV		HANDLAGARE	
1380108	J. Andrén		Janne Andrén	
DATUM	ANSÖKAN			
2015.09.14				
PLAN 2				
SKALA	NUMMER			BET
A3=1:100 A1=1:50	A30-01-120			

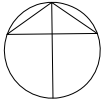

BTA: 491 m2
BRA: 427 m2
RUM: 384 m2


10 METER


5

0




PLAN 2

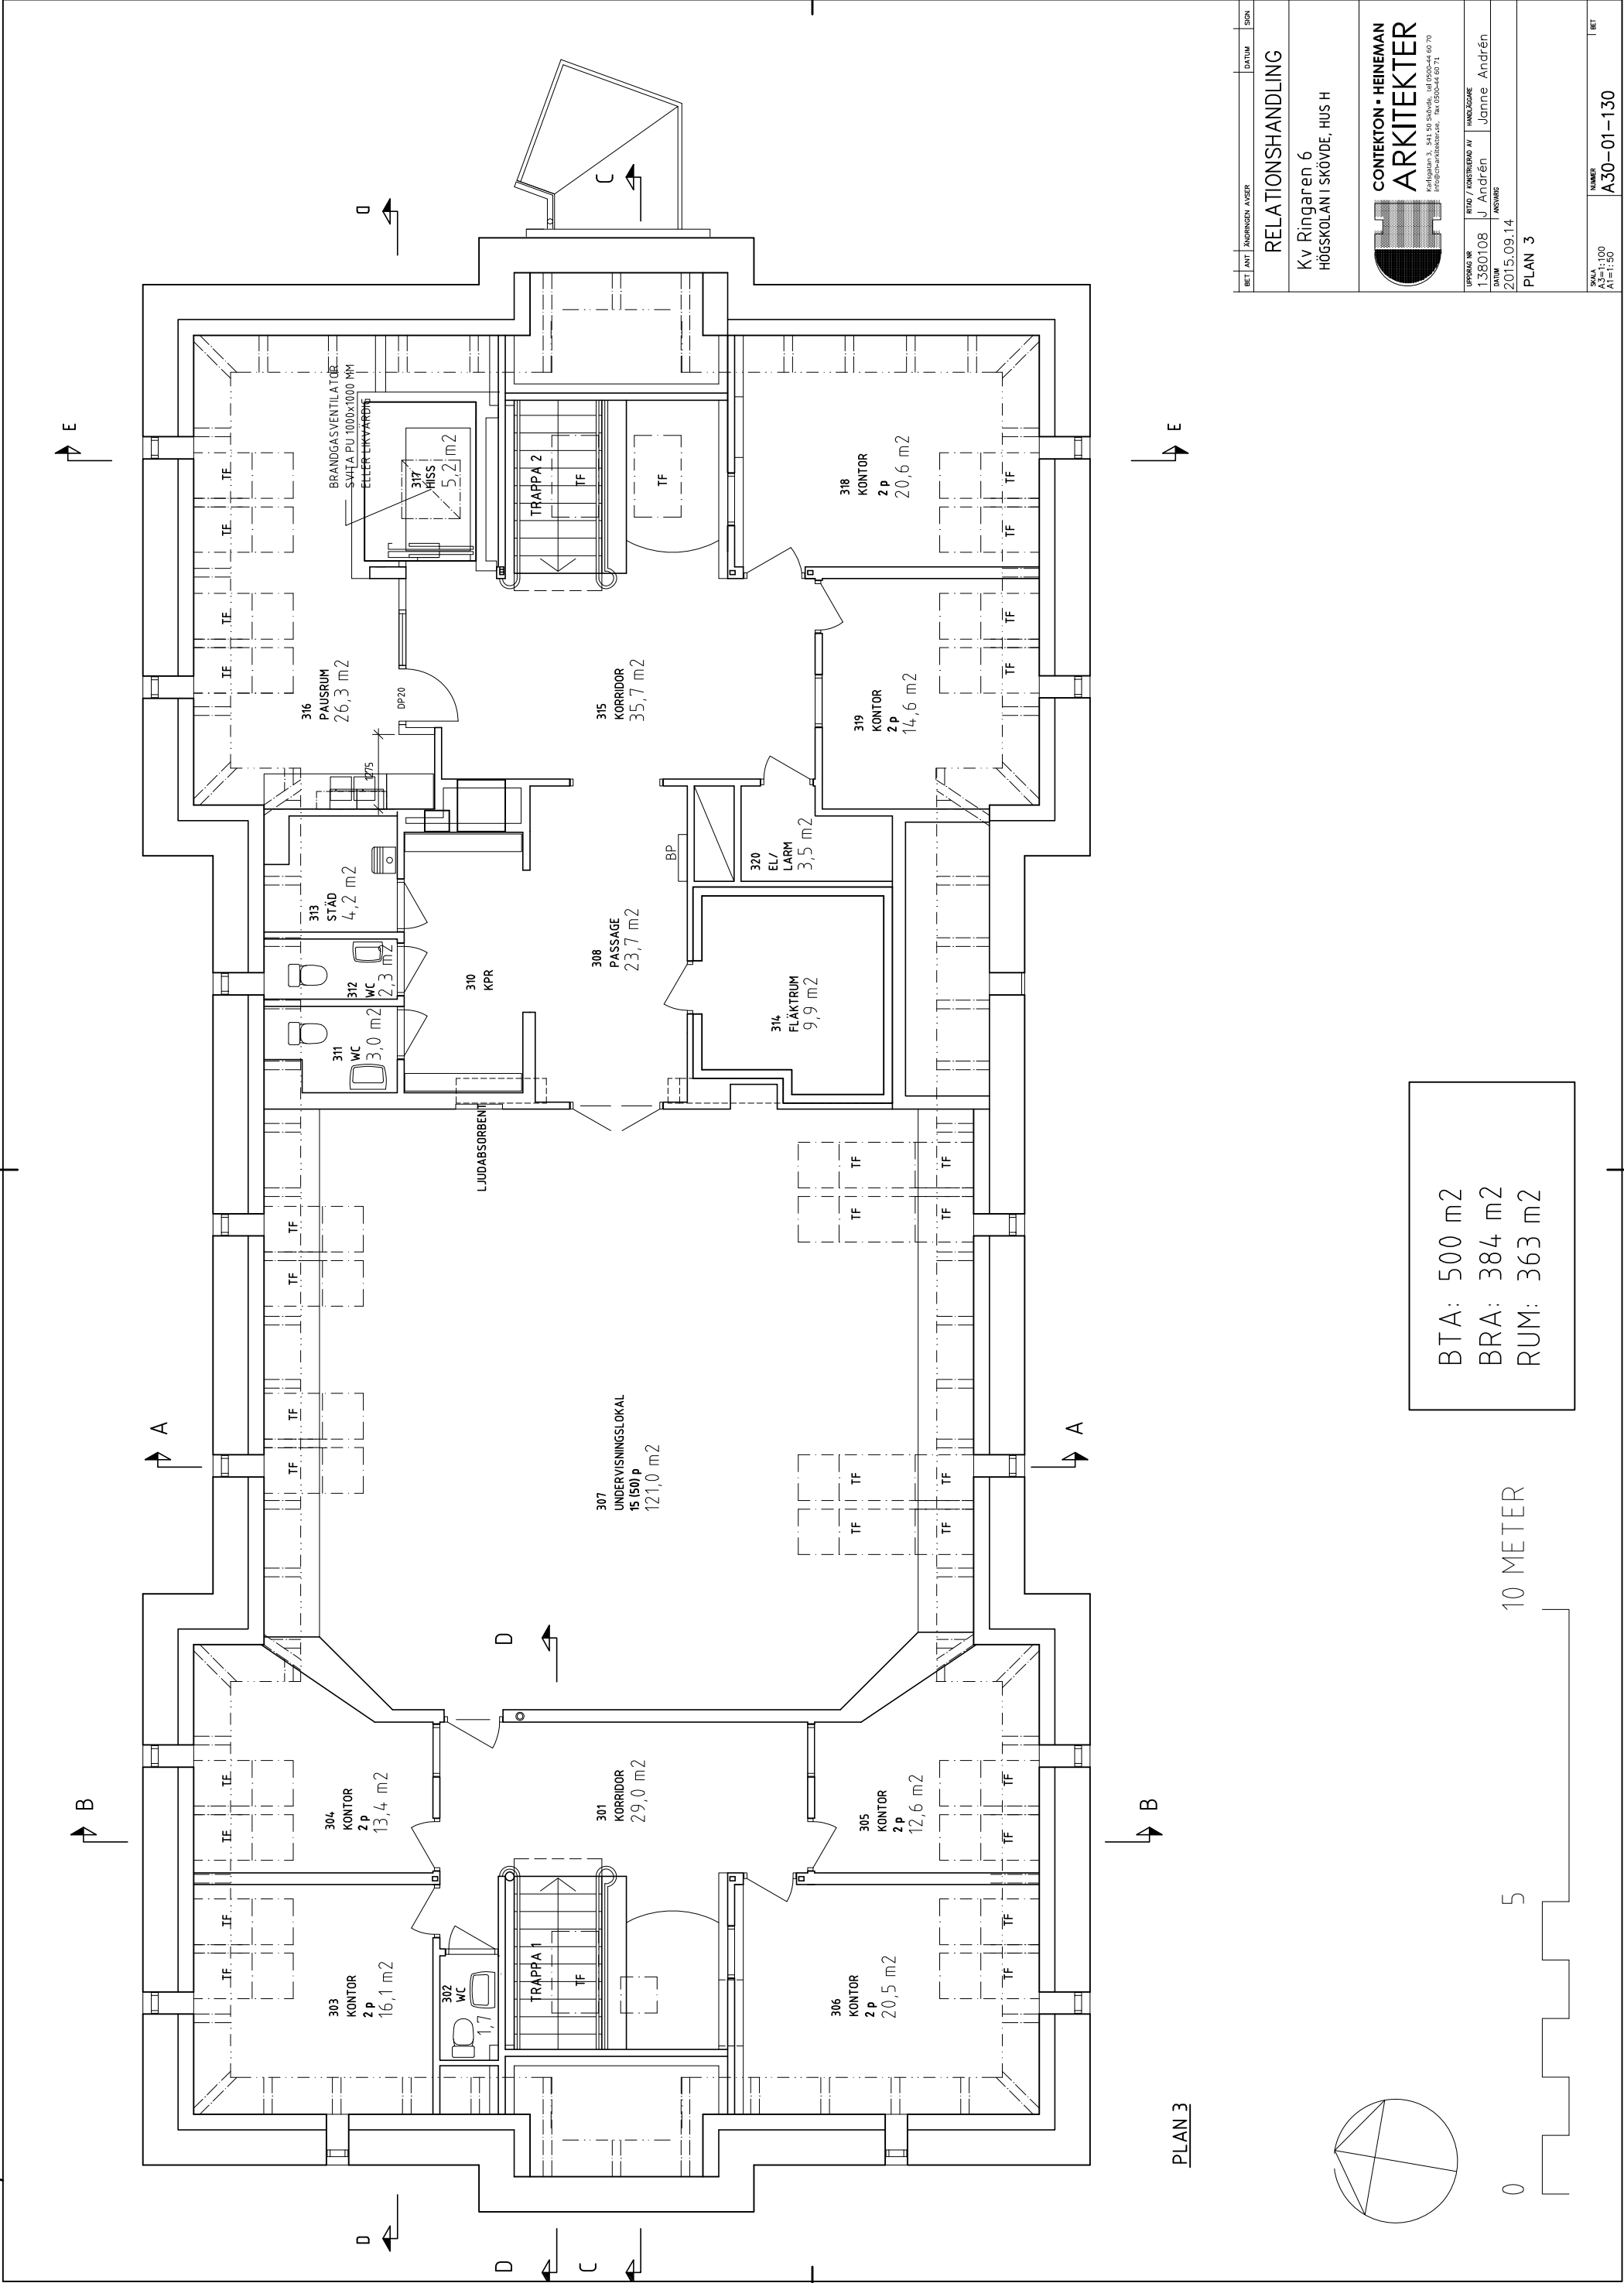


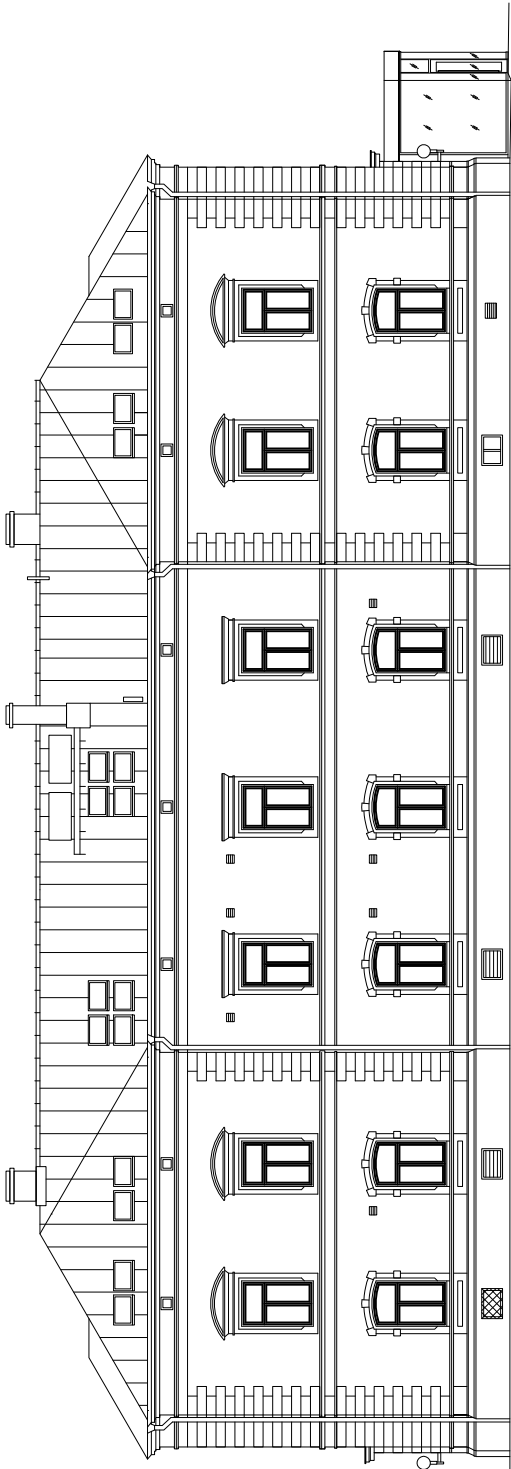


FASAD MOT ÖSTER

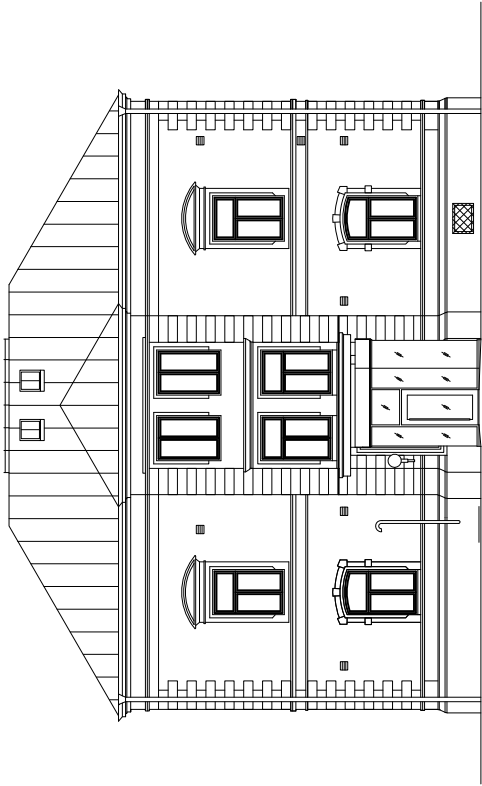


FASAD MOT SÖDER

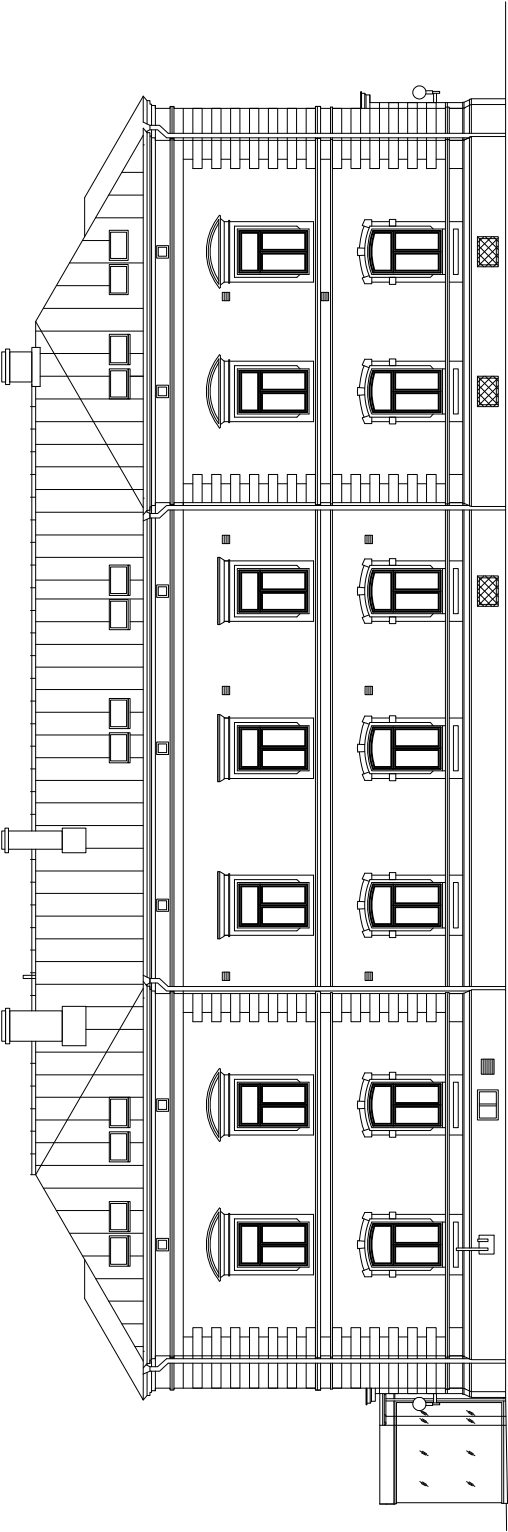



FASAD MOT VÄSTER

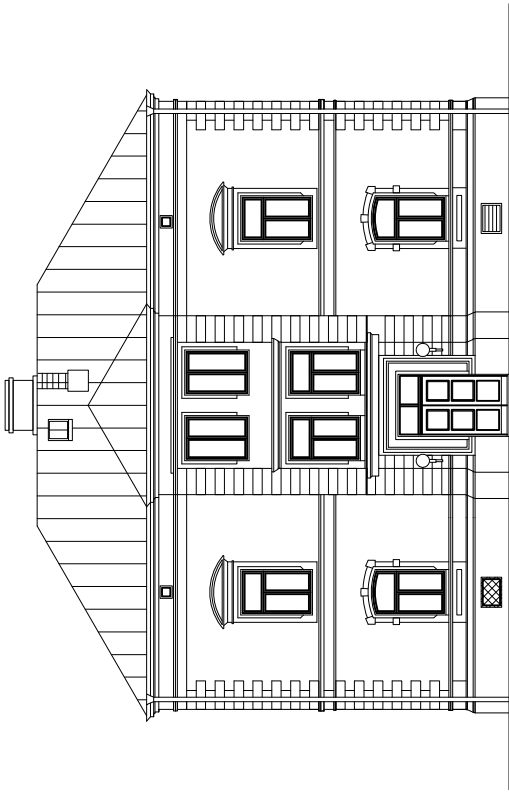


SEKTION A-A

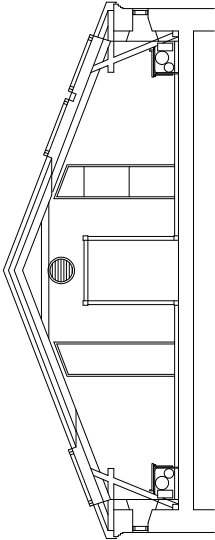

SEKTION B-B

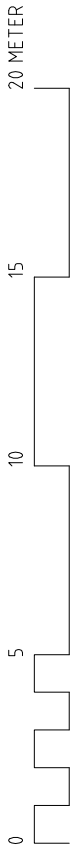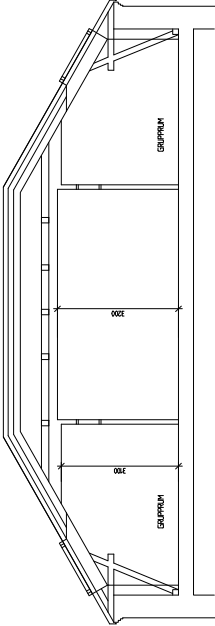

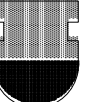BET	ANT	ÄNDRINGEN	ANSER	DATUM	SIGN
RELATIONSHANDLING					
Kv Ringaren 6 HÖGSKOLAN I SKÖVDE, HUS H					
UPPDRAG NR	RITAD / KONSTRUERAD AV			HANDLAGARE	
1380108	J. Andrén			Janne Andrén	
DATUM	ANSÄND				
2015.09.14					
FASADER, SEKTIONER					
SKALA	NUMMER			BET	
A3=1:200 A1=1:100	A30-03-100				