
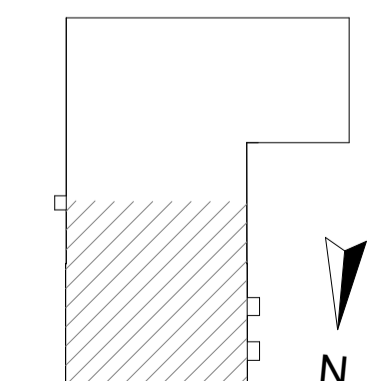


Plan 1  
1:100

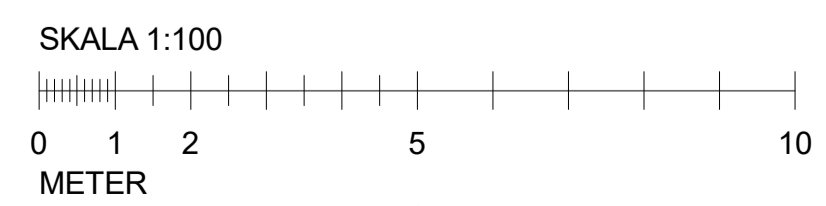

STATUS		HÄNDLING	
RELATIONSHANDLING		ANDRING	
DATUM	2026-04-21	PROJEKT	
CHARKUTERIET 3			
ANSVARIG FAKT		ANSVARIG FAKT	
		SKAPAD AV	JL
KONTAKTPERSON	JOHANNA LARSEN	GRANSKAD AV	
UPPDRAGSNUMMER		RITNINGSKATEGORI	
PLAN 1, DEL 2	INNEHÅLL	FORMAT	A1
		SKALA	1:100
		NUMMER	BET
A-40-1-102			