

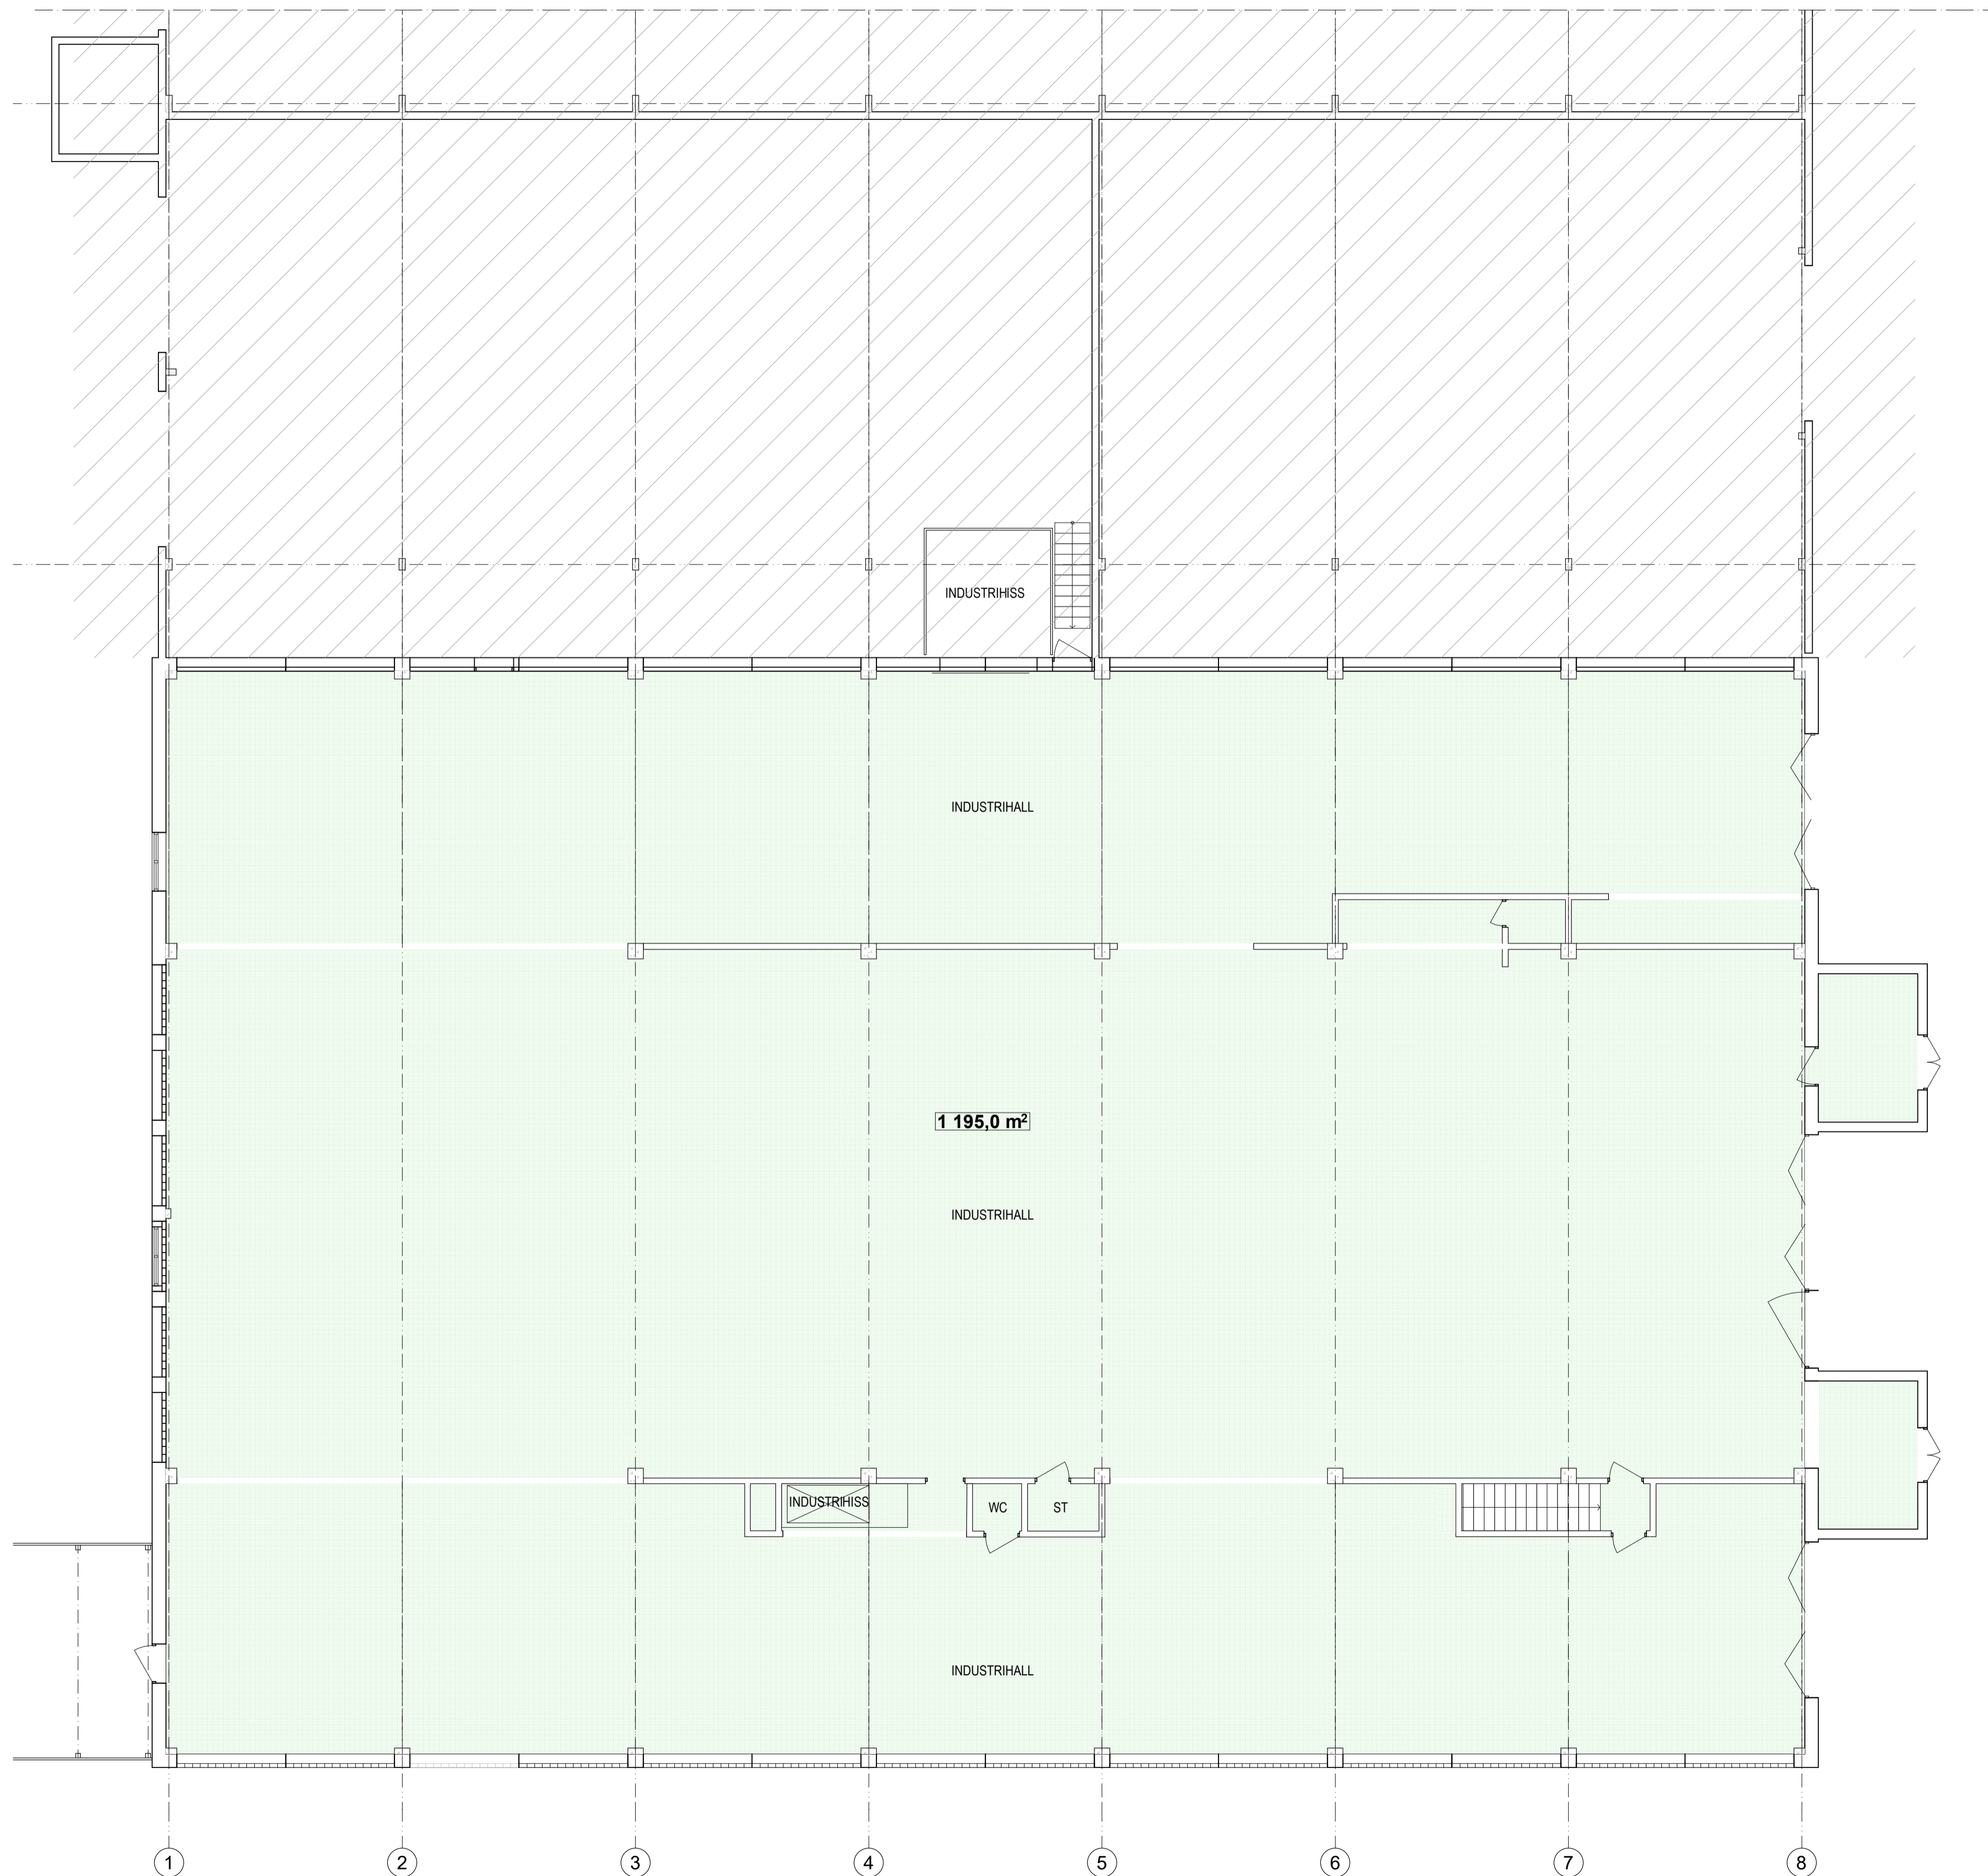


FÖRKLARINGAR
MÅTT ANGES I MM. PLUSHÖJD ANGES I M.

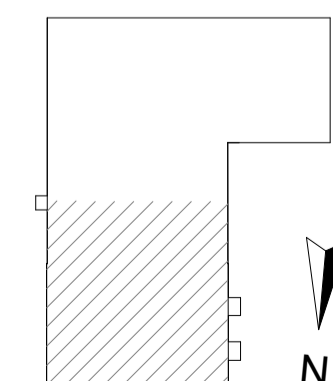

Plan 2
1:100

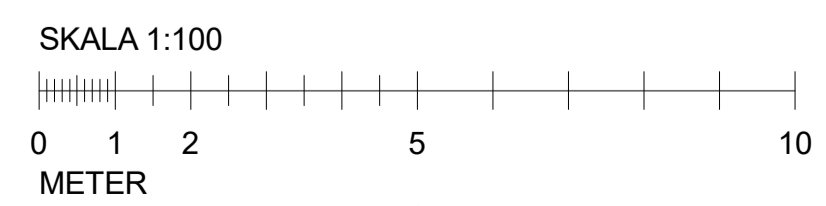

STATUS	
RELATIONSHANDLING	
ANDRING	
DATUM	2026-04-21
PROJEKT	CHARKUTERIET 3
ANSVARIG FAKT	
JOHANNA LARSEN	JL
KONTAKTPERSON	SKAPAD AV
GODKÄND AV	UPPDRAGSNUMMER
RITNINGSKATEGORI	
PLAN 2, DEL 2	INNEHÅLL
	A1
	SKALA
	1:100
	FORMAT
	BET
A-40-1-202	