

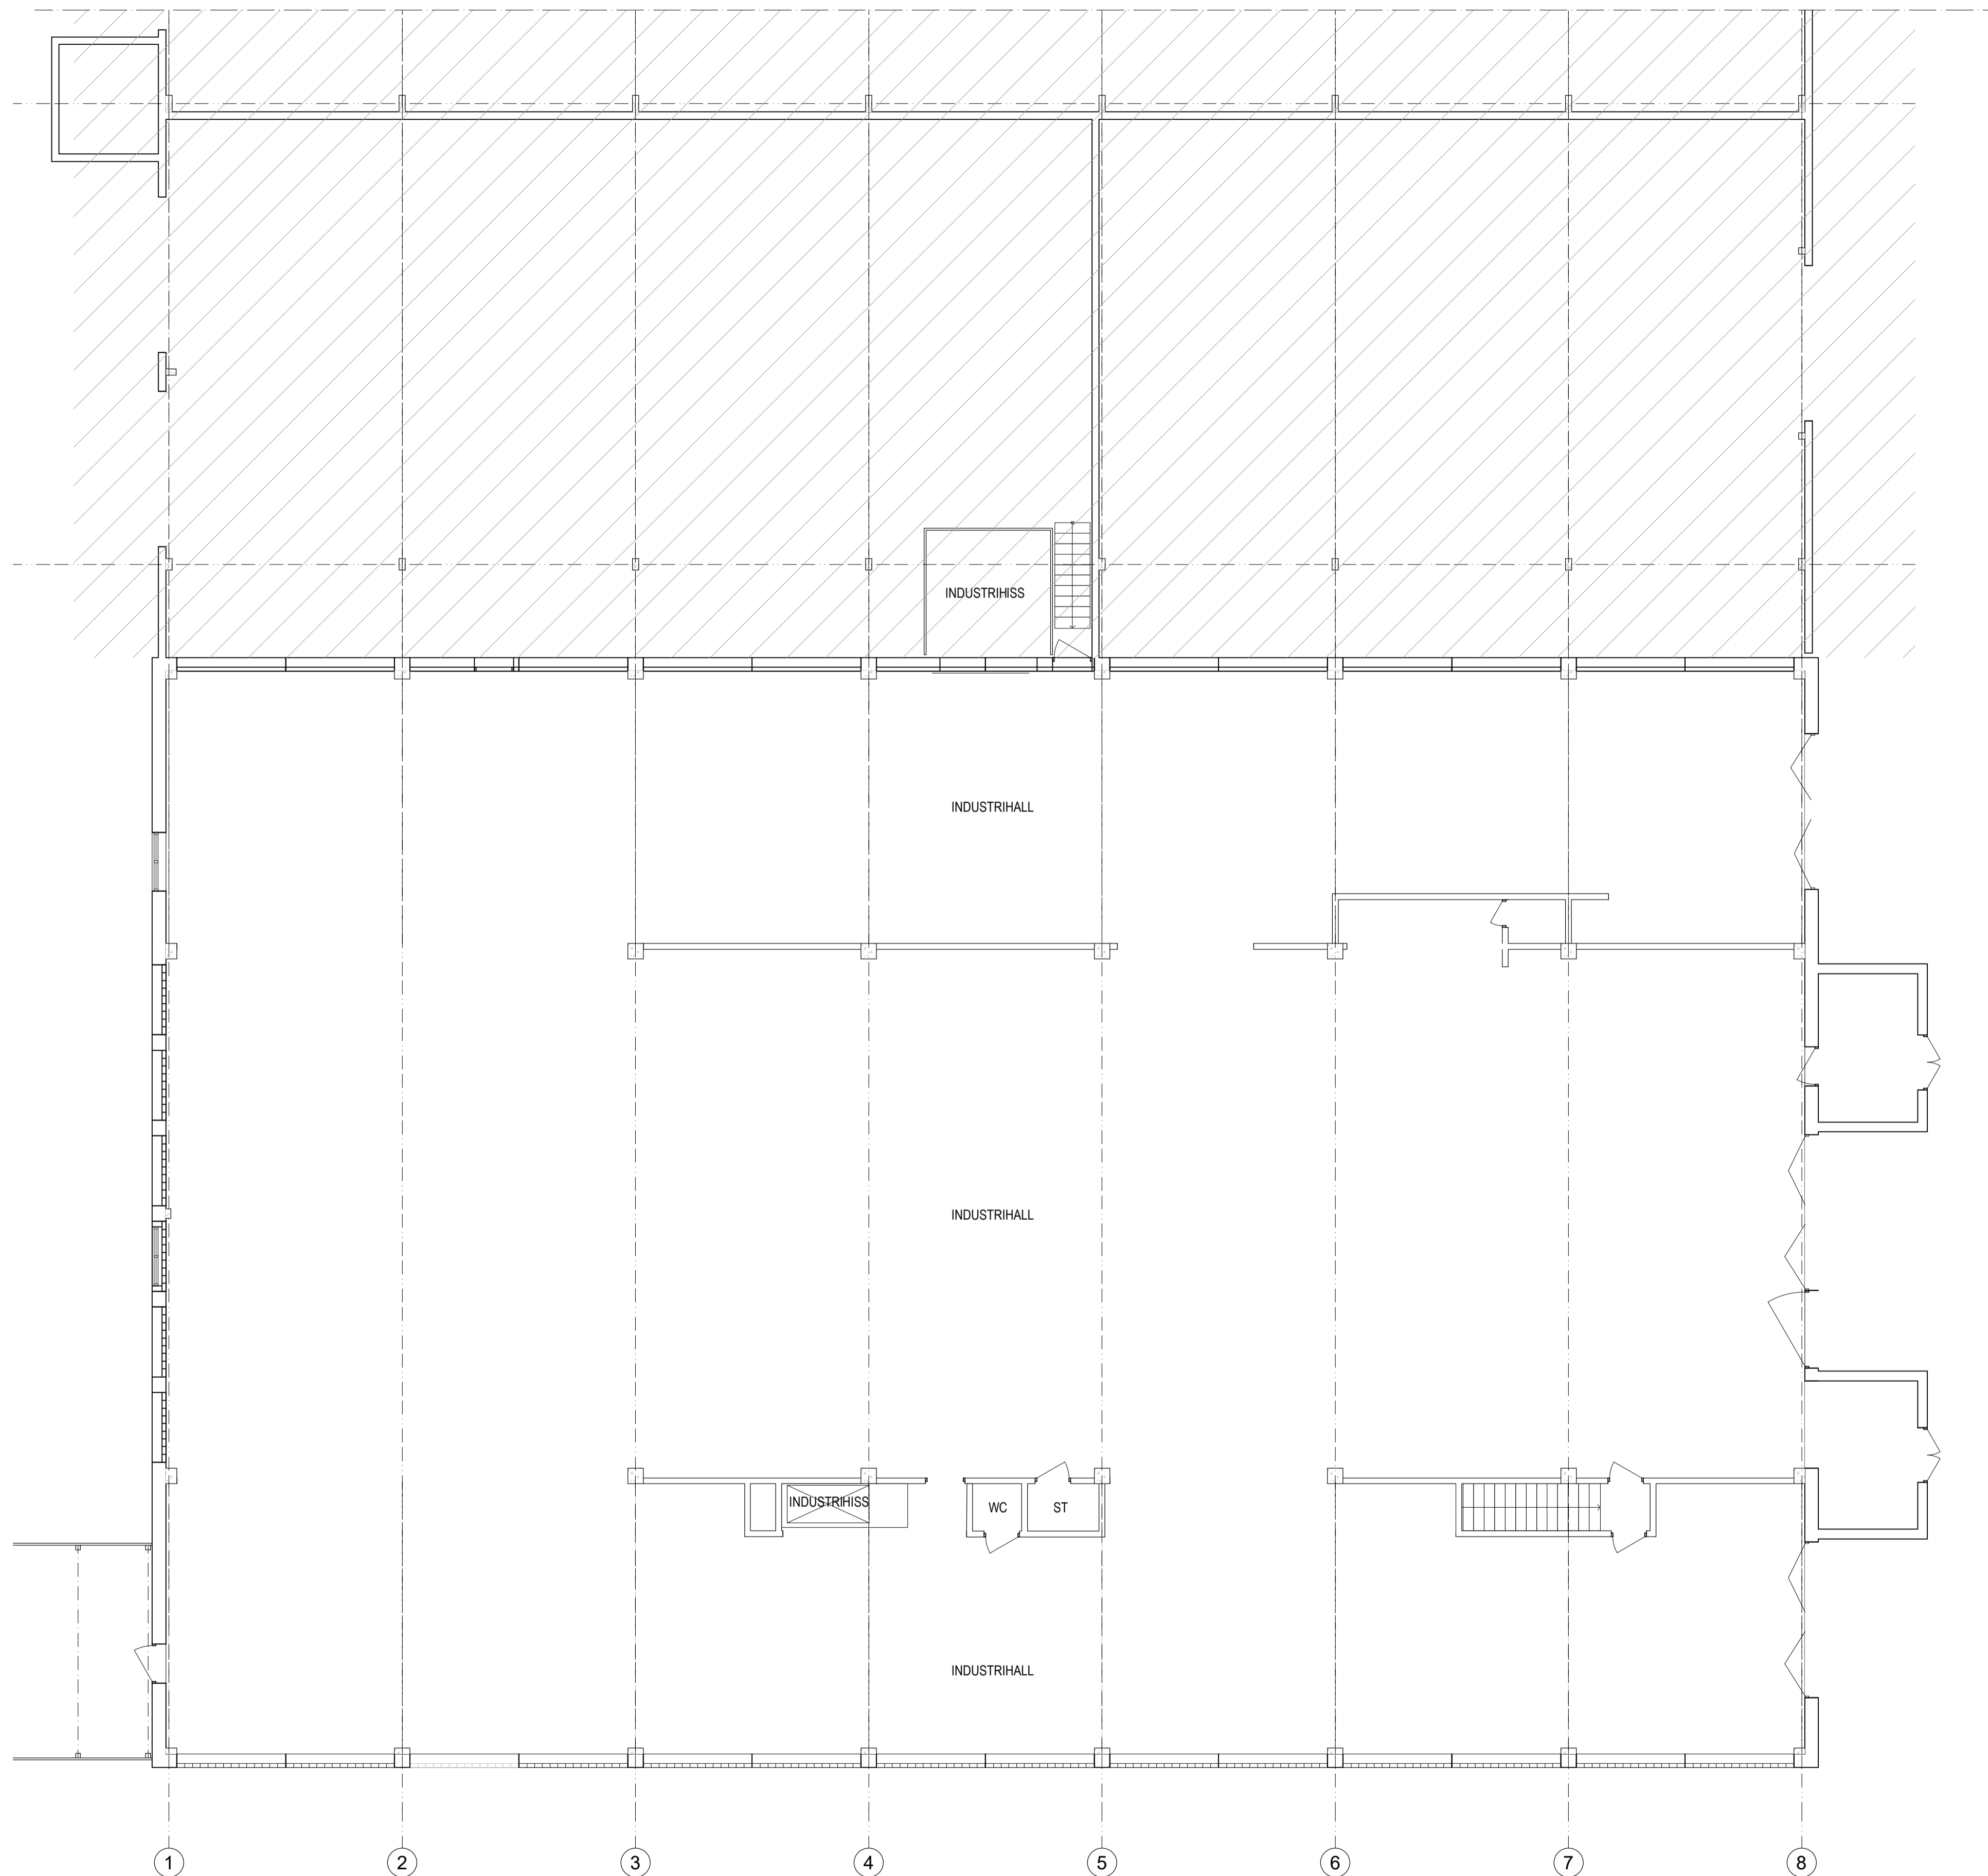


FÖRKLARINGAR  
MÅTT ANGES I MM. PLUSHÖJD ANGES I M.

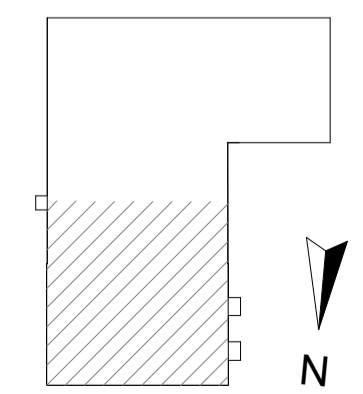

Plan 2  
1:100

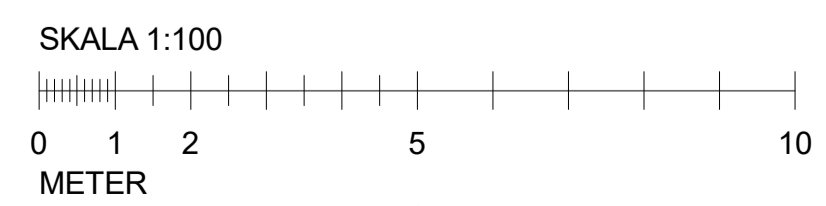

STATUS		HÄNDLING	
RELATIONSHANDLING		ANDRING	
DATUM 2026-04-21	PROJEKT		
CHARKUTERIET 3			
ANSVARSFRÅNT		ANSVARSFRÅNT	
JOHANNA LARSEN KONTAKTPERSON GÖRKÄND AV	JL	SKAPAD AV	UPPDRAGSNUMMER
RITNINGSKATEGORI		INNEHÅLL	FORMAT
PLAN 2, DEL 2		A1	SKALA
A-40-1-202		1:100	BET
NUMMER			