


Plan 1
1:100



STATUS		HÄNDLING	
RELATIONSHANDLING		ANDRING	
DATUM	2026-04-21	PROJEKT	
CHARKUTERIET 3			
ANSVARIG FAKT		ANSVARIG FAKT	
KONTAKTPERSON	JL	SKAPAD AV	
JOHANNA LARSEN		GODKÄND AV	
RITNINGSKATEGORI		UPPDRAGSNUMMER	
PLAN 1, DEL 2		INNEHÅLL	A1
		SKALA	1:100
A-40-1-102		NUMMER	BET

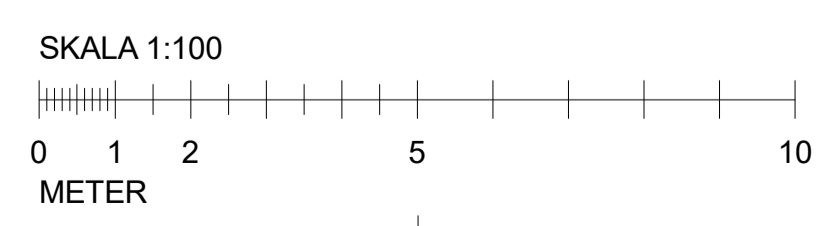