


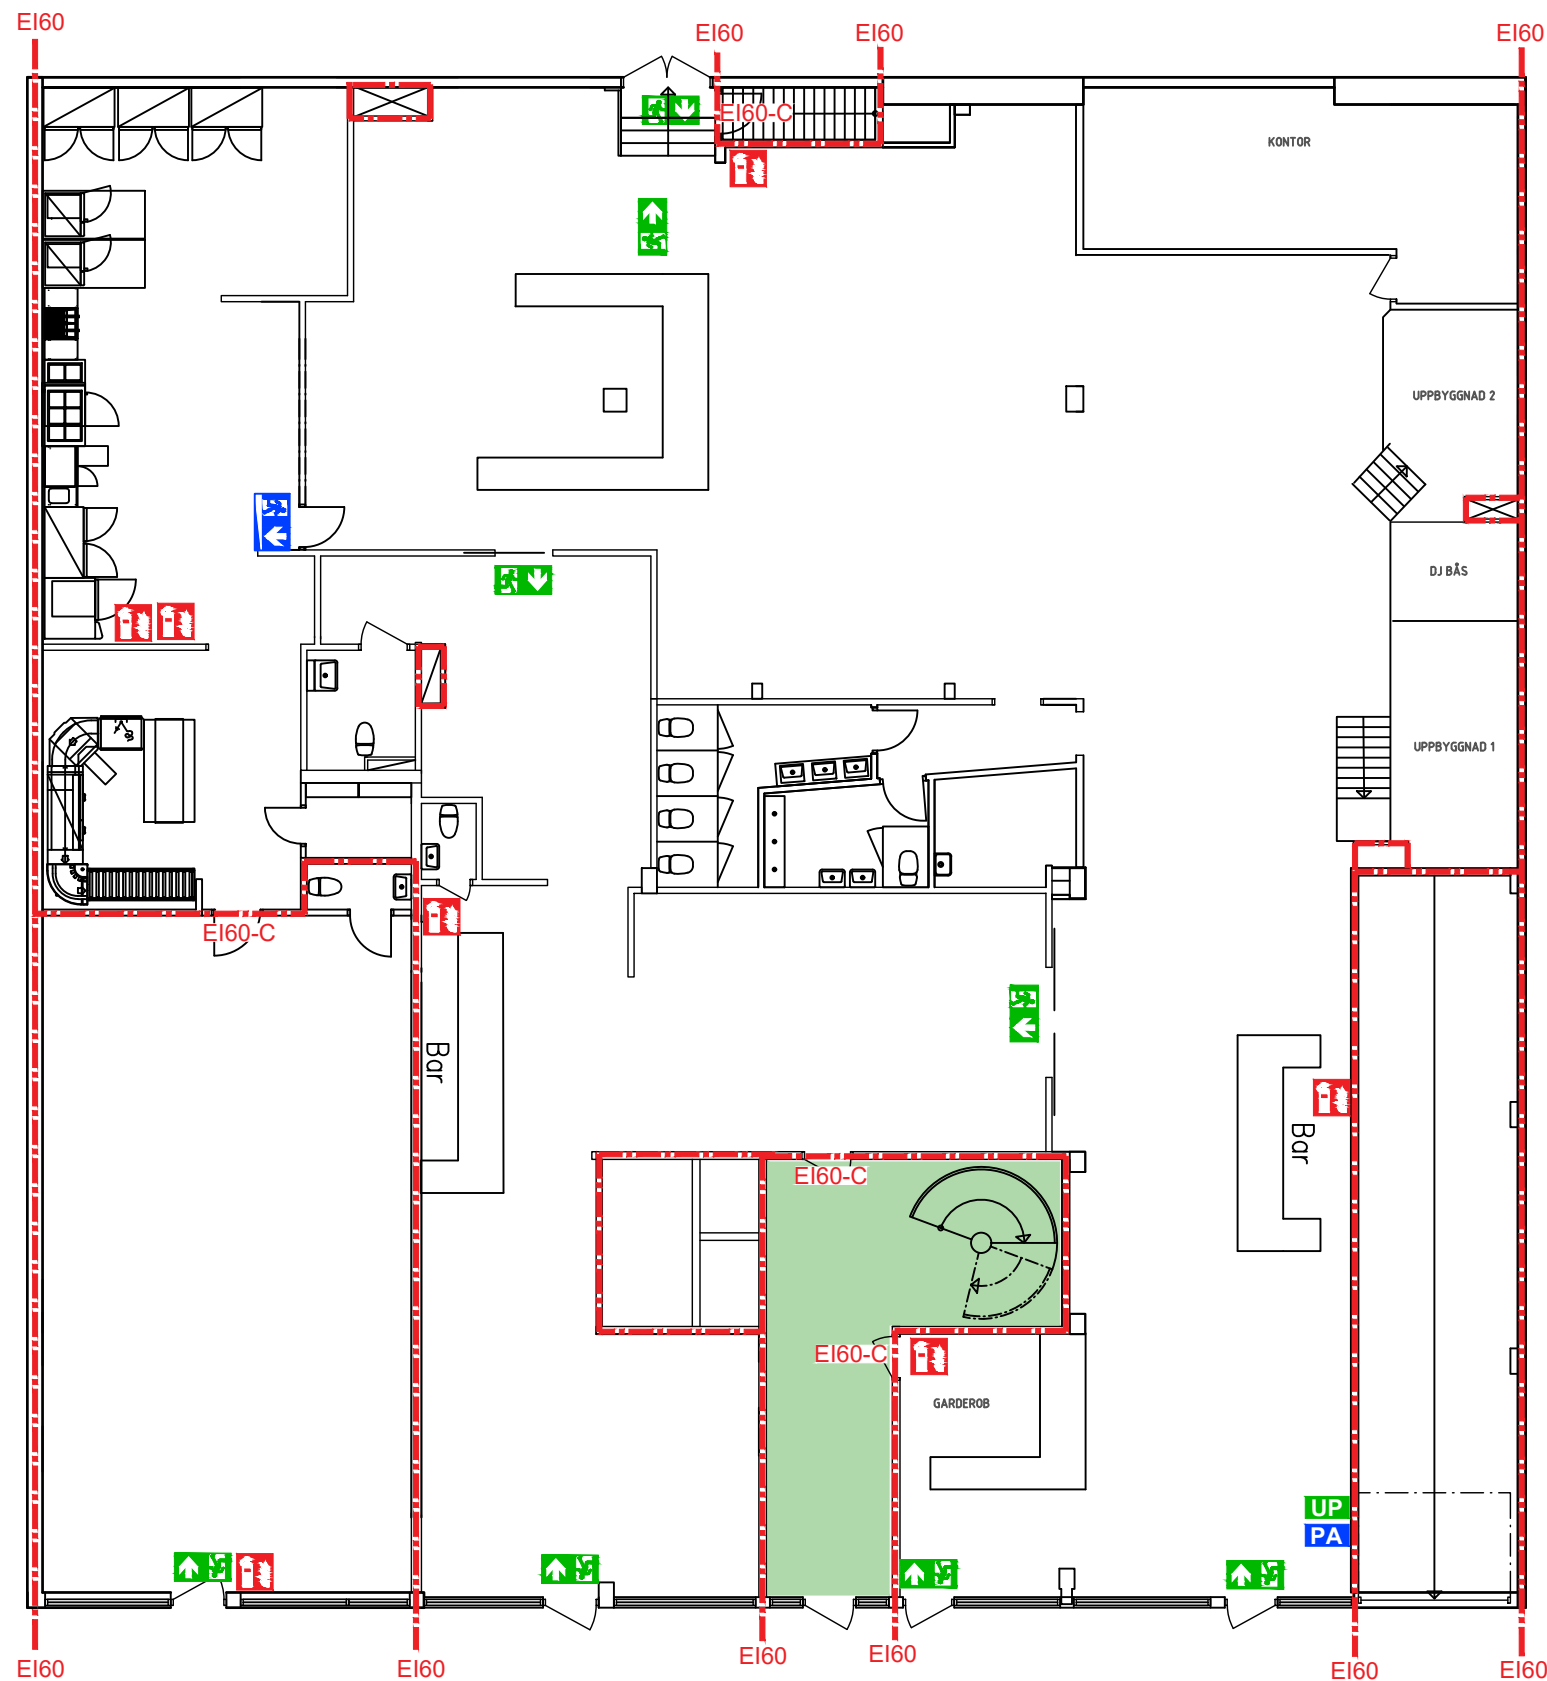

BRANDSKYDD

DENNA RITNING AVSER ENDAST BRANDSKYDD.

BRANDSKYDDSRITNINGEN UTGÖR EN KOMPLETTERANDE HANDLING TILL BRANDSKYDDSDOKUMENTATIONEN.

FÖR FULL LÄSBARHET SKA BRANDSKYDDSRITNING SKRIVAS UT I FÄRG.

Teckenförklaring

- Brandcellsgräns EI60
- Utrymningsväg
- Hänvisningsarmatur
- Efterlysande markering
- Handbrandsläckare
- Utrymningsplan
- Skylt personantal

-	-	-	-	-
REV	ANT	ÄNDRING AVSER	DATUM	SIGN
ORIENTERINGSPLAN				
FASTIGHET				
KV.HEIMDAL 14				
HANDLING				
RELATIONSHANDLING				
BRANDSKYDDSRITNING				
				
BRANDPROJEKTERING				
WWW.BRANDPROJEKTERING.SE				
UPPDRAG NR 111724		RITAD/KONSTR AV M WIBERG	HANDLÄGGARE L CATOVIC	
DATUM 2023-02-03		GRANSKAD AV M WIBERG		
SKÖVDE KOMMUN				
RELATION BRAND				
-				
SKALA A3 1:150		NUMMER 10		BET -