


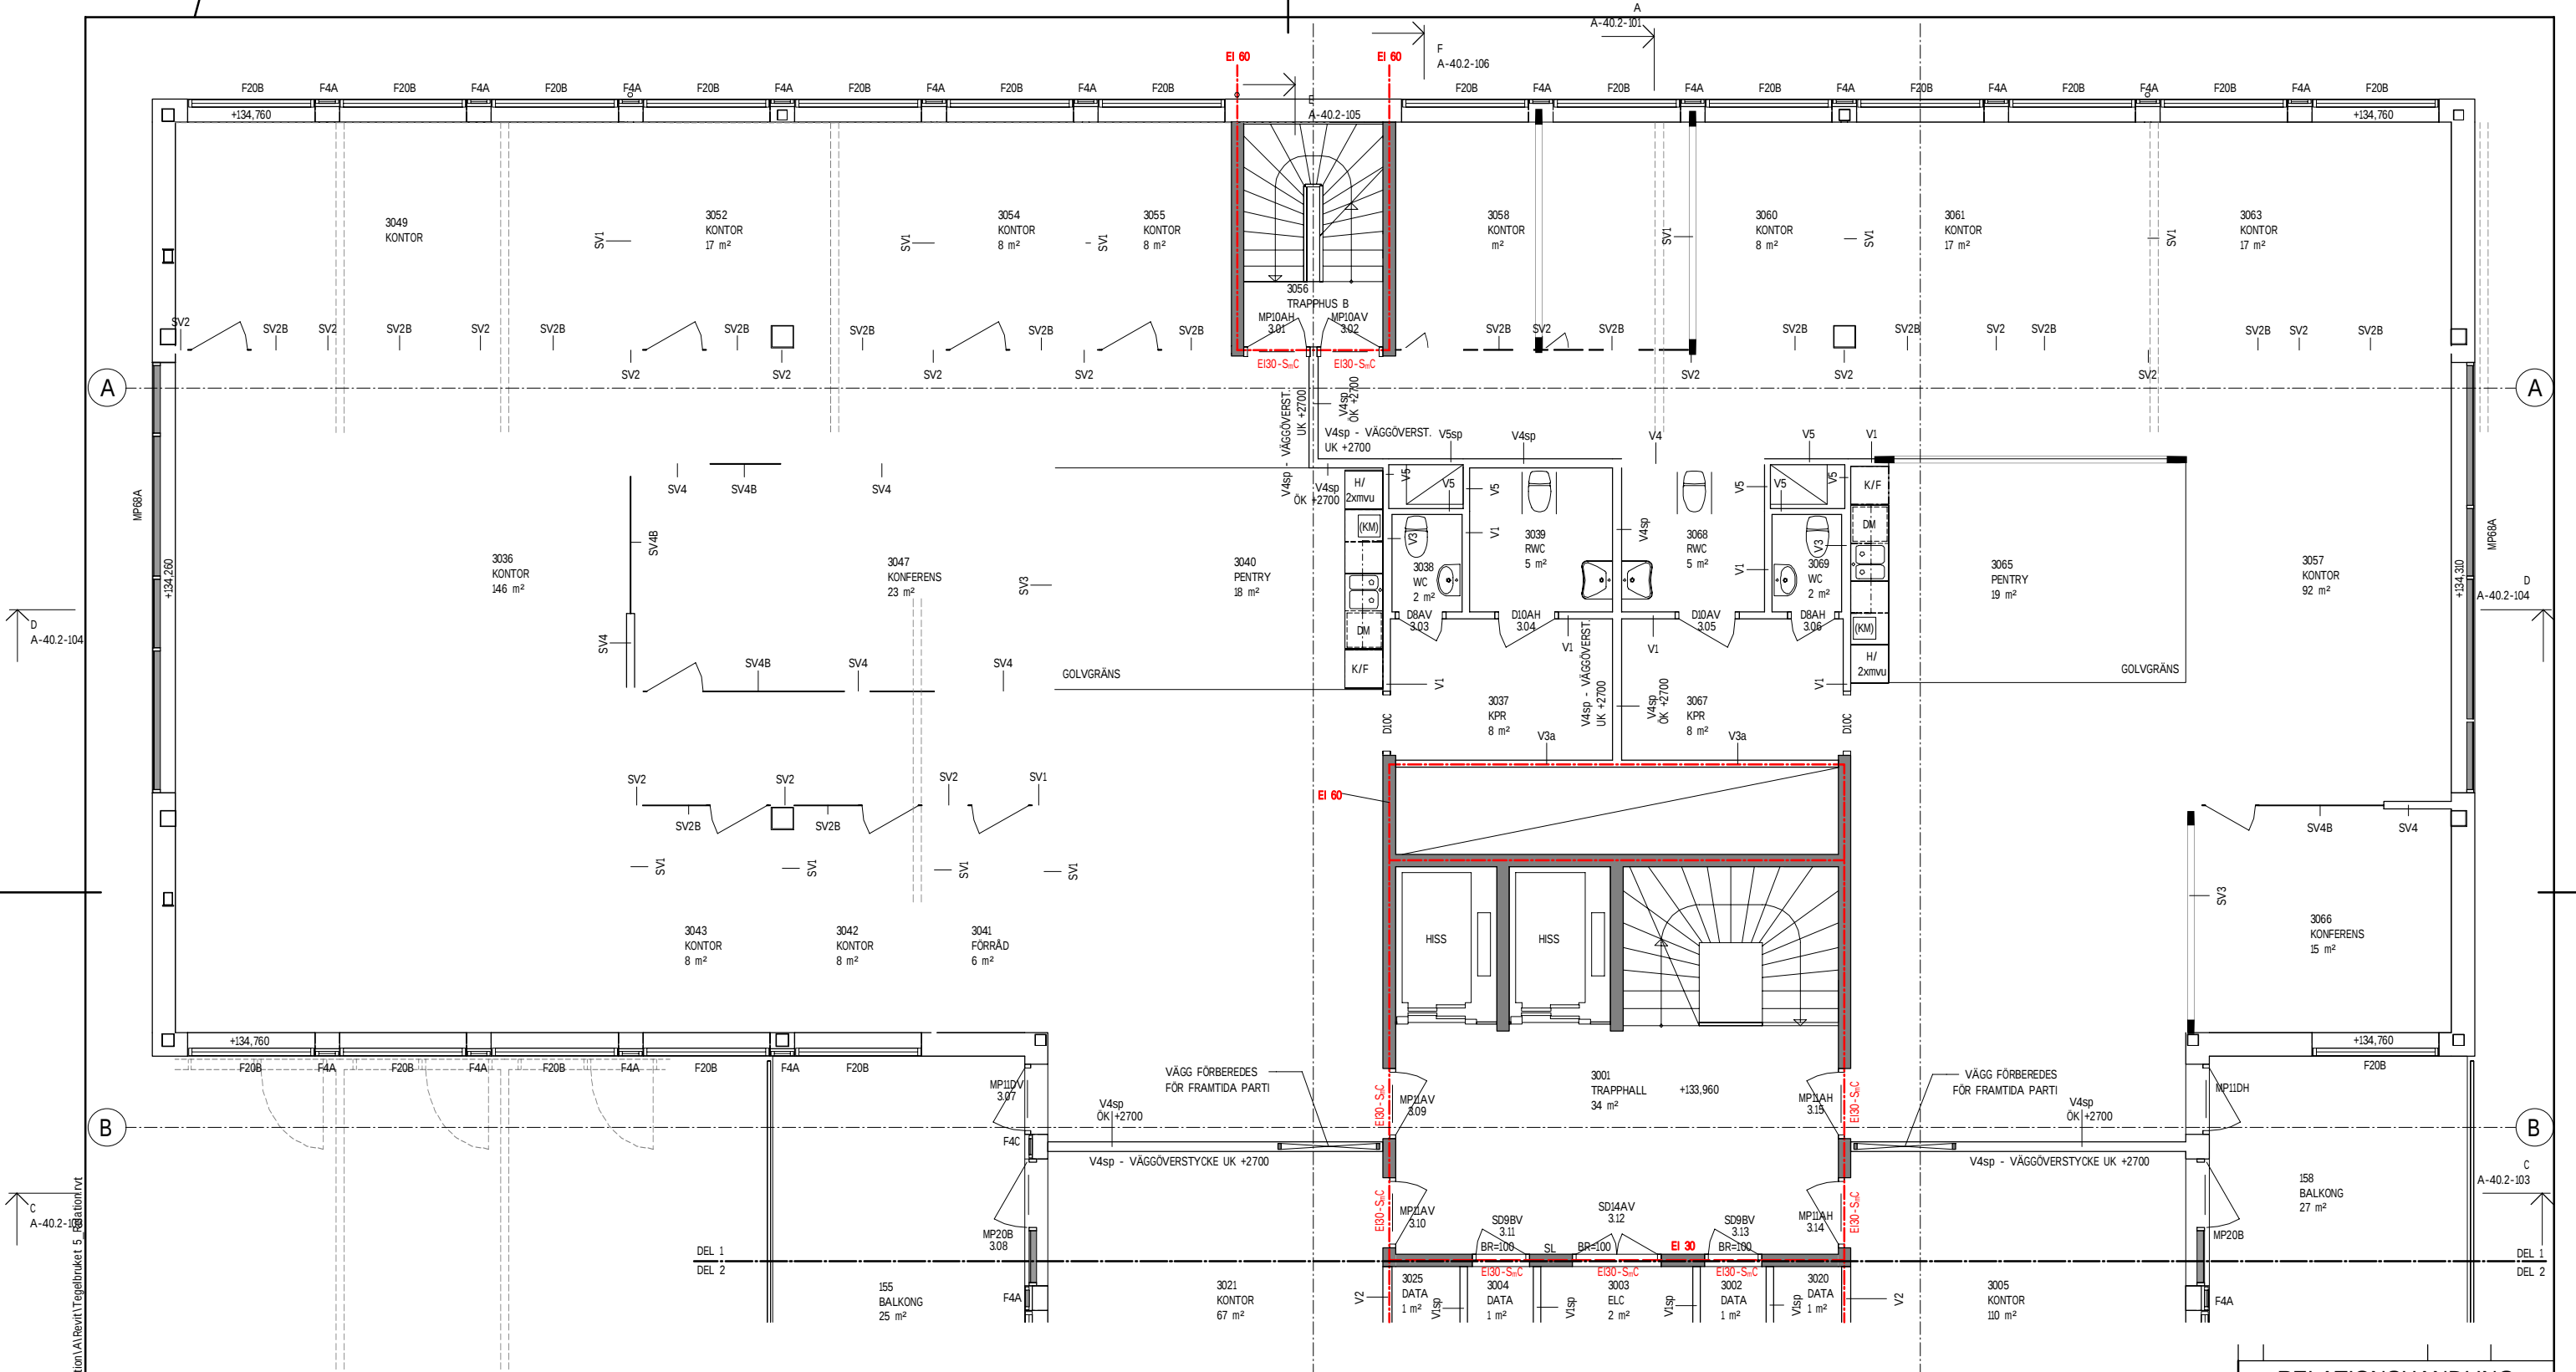


FÖRKLARINGAR

PILMÄTT ANGES FRÅN LINJE A OCH LINJE 1
(C) = DÖRR PLACERAS CENTRISKT MELLAN VÄGGAR
PLUSHÖJD I FÖNSTERNISCH = UK FÖNSTER, (ANGES
ENDAST EN GÅNG FÖR SAMMANHÄNGANDE
FÖNSTERBAND ELLER PARTI)

BRANDCELLSGRÄNSER
--- = EI30
--- = EI60

— = BETONGVÄGGAR (PREFAB)
--- = FÖRBEREDDA SYSTEMVÄGGAR

SL = STIGARLEDNING

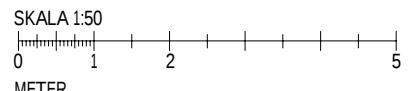

RELATIONSHANDLING		
TEGELBRUKET 5, SKÖVDE		
PERGOLAN		
SERNEKE		
PE Arkitektur, Karlsgatan 3C, 541 50 Skövde 0500-44 60 70		
UPPRÄDD NR 630525	RITADKONSTR. AV HOC	HANDLÄGGARE H-O CARLSON
DATUM 2019-03-15	ANSVÄRIG	
NYBYGGNAD AV KONTORSHUS, PERGOLAN PLAN 3 DEL 1		
SKALA A1 1:50 A3 1:100	NUMMER A-40.1-131	BET

BET ÄNDRINGEN AVSER DATUM SIGN