




Fastigheten *Utmålet 8*
Gustafsbergsgstigen 18, Nyköping
Relationsritning - Entréplan

Stockholm 2026.01.12

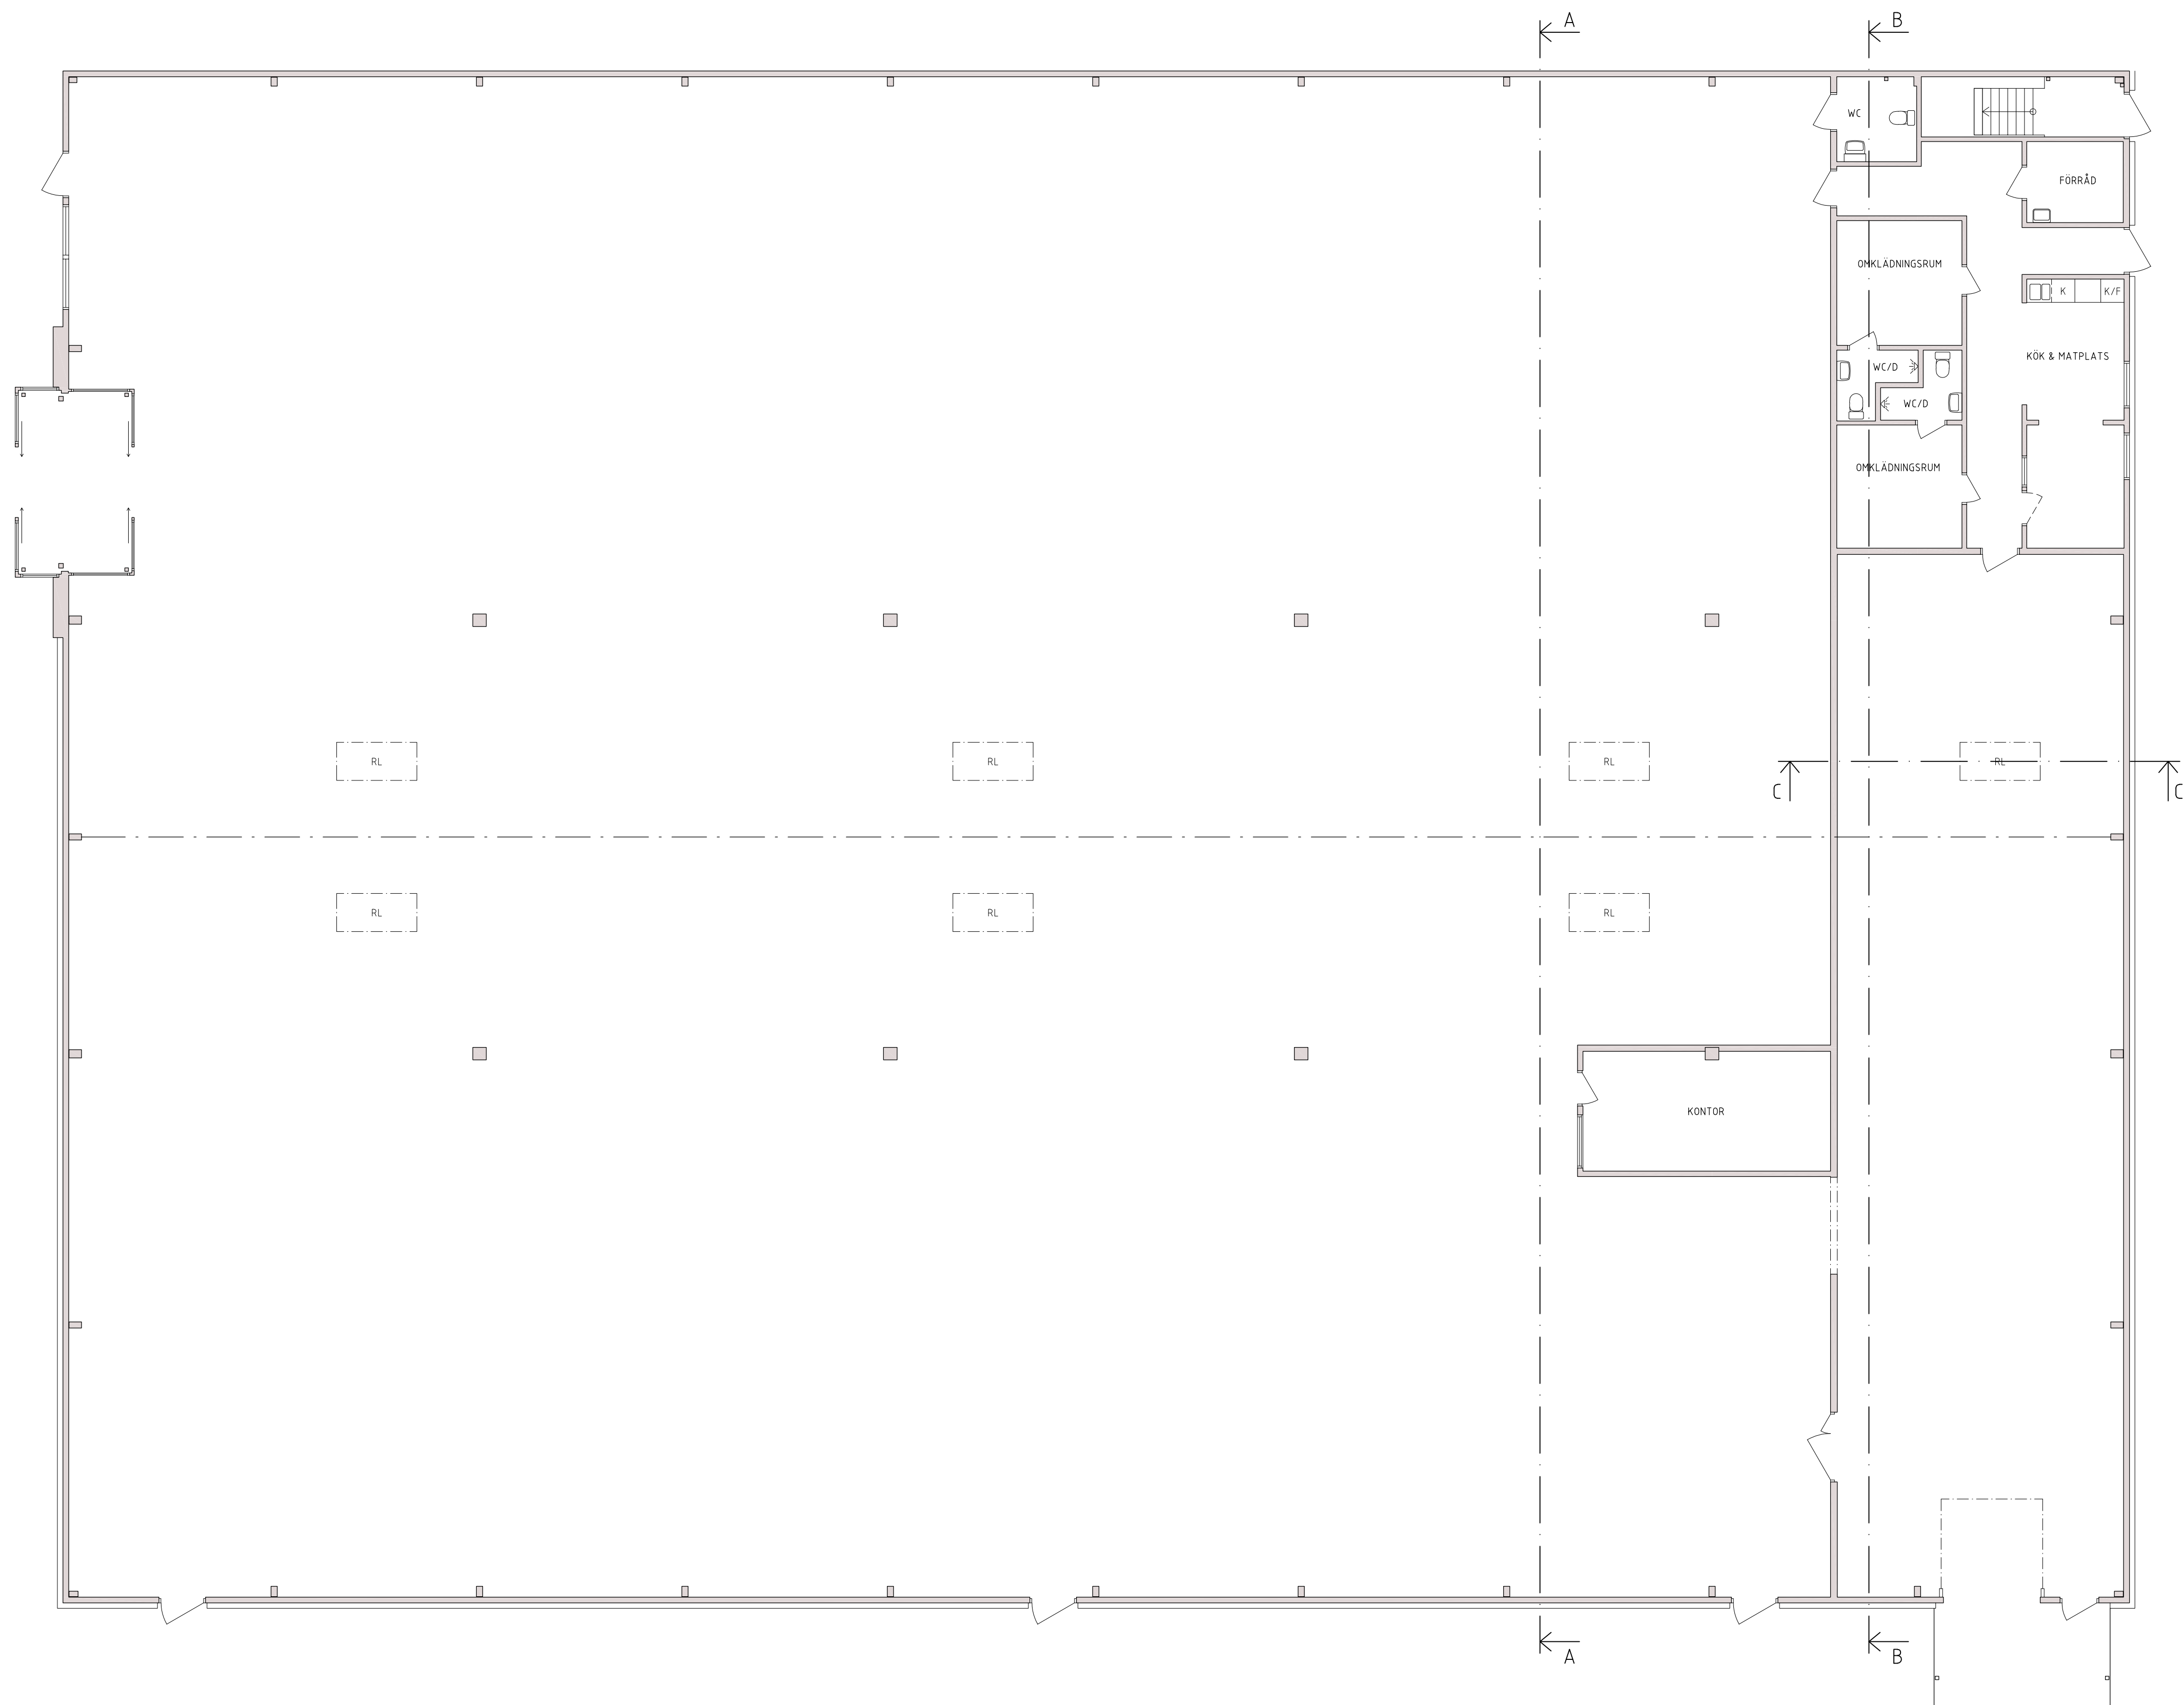

Mätbolaget Kvadrat i Stockholm AB
www.kvadrat.se | Tel. 08-650 03 50