


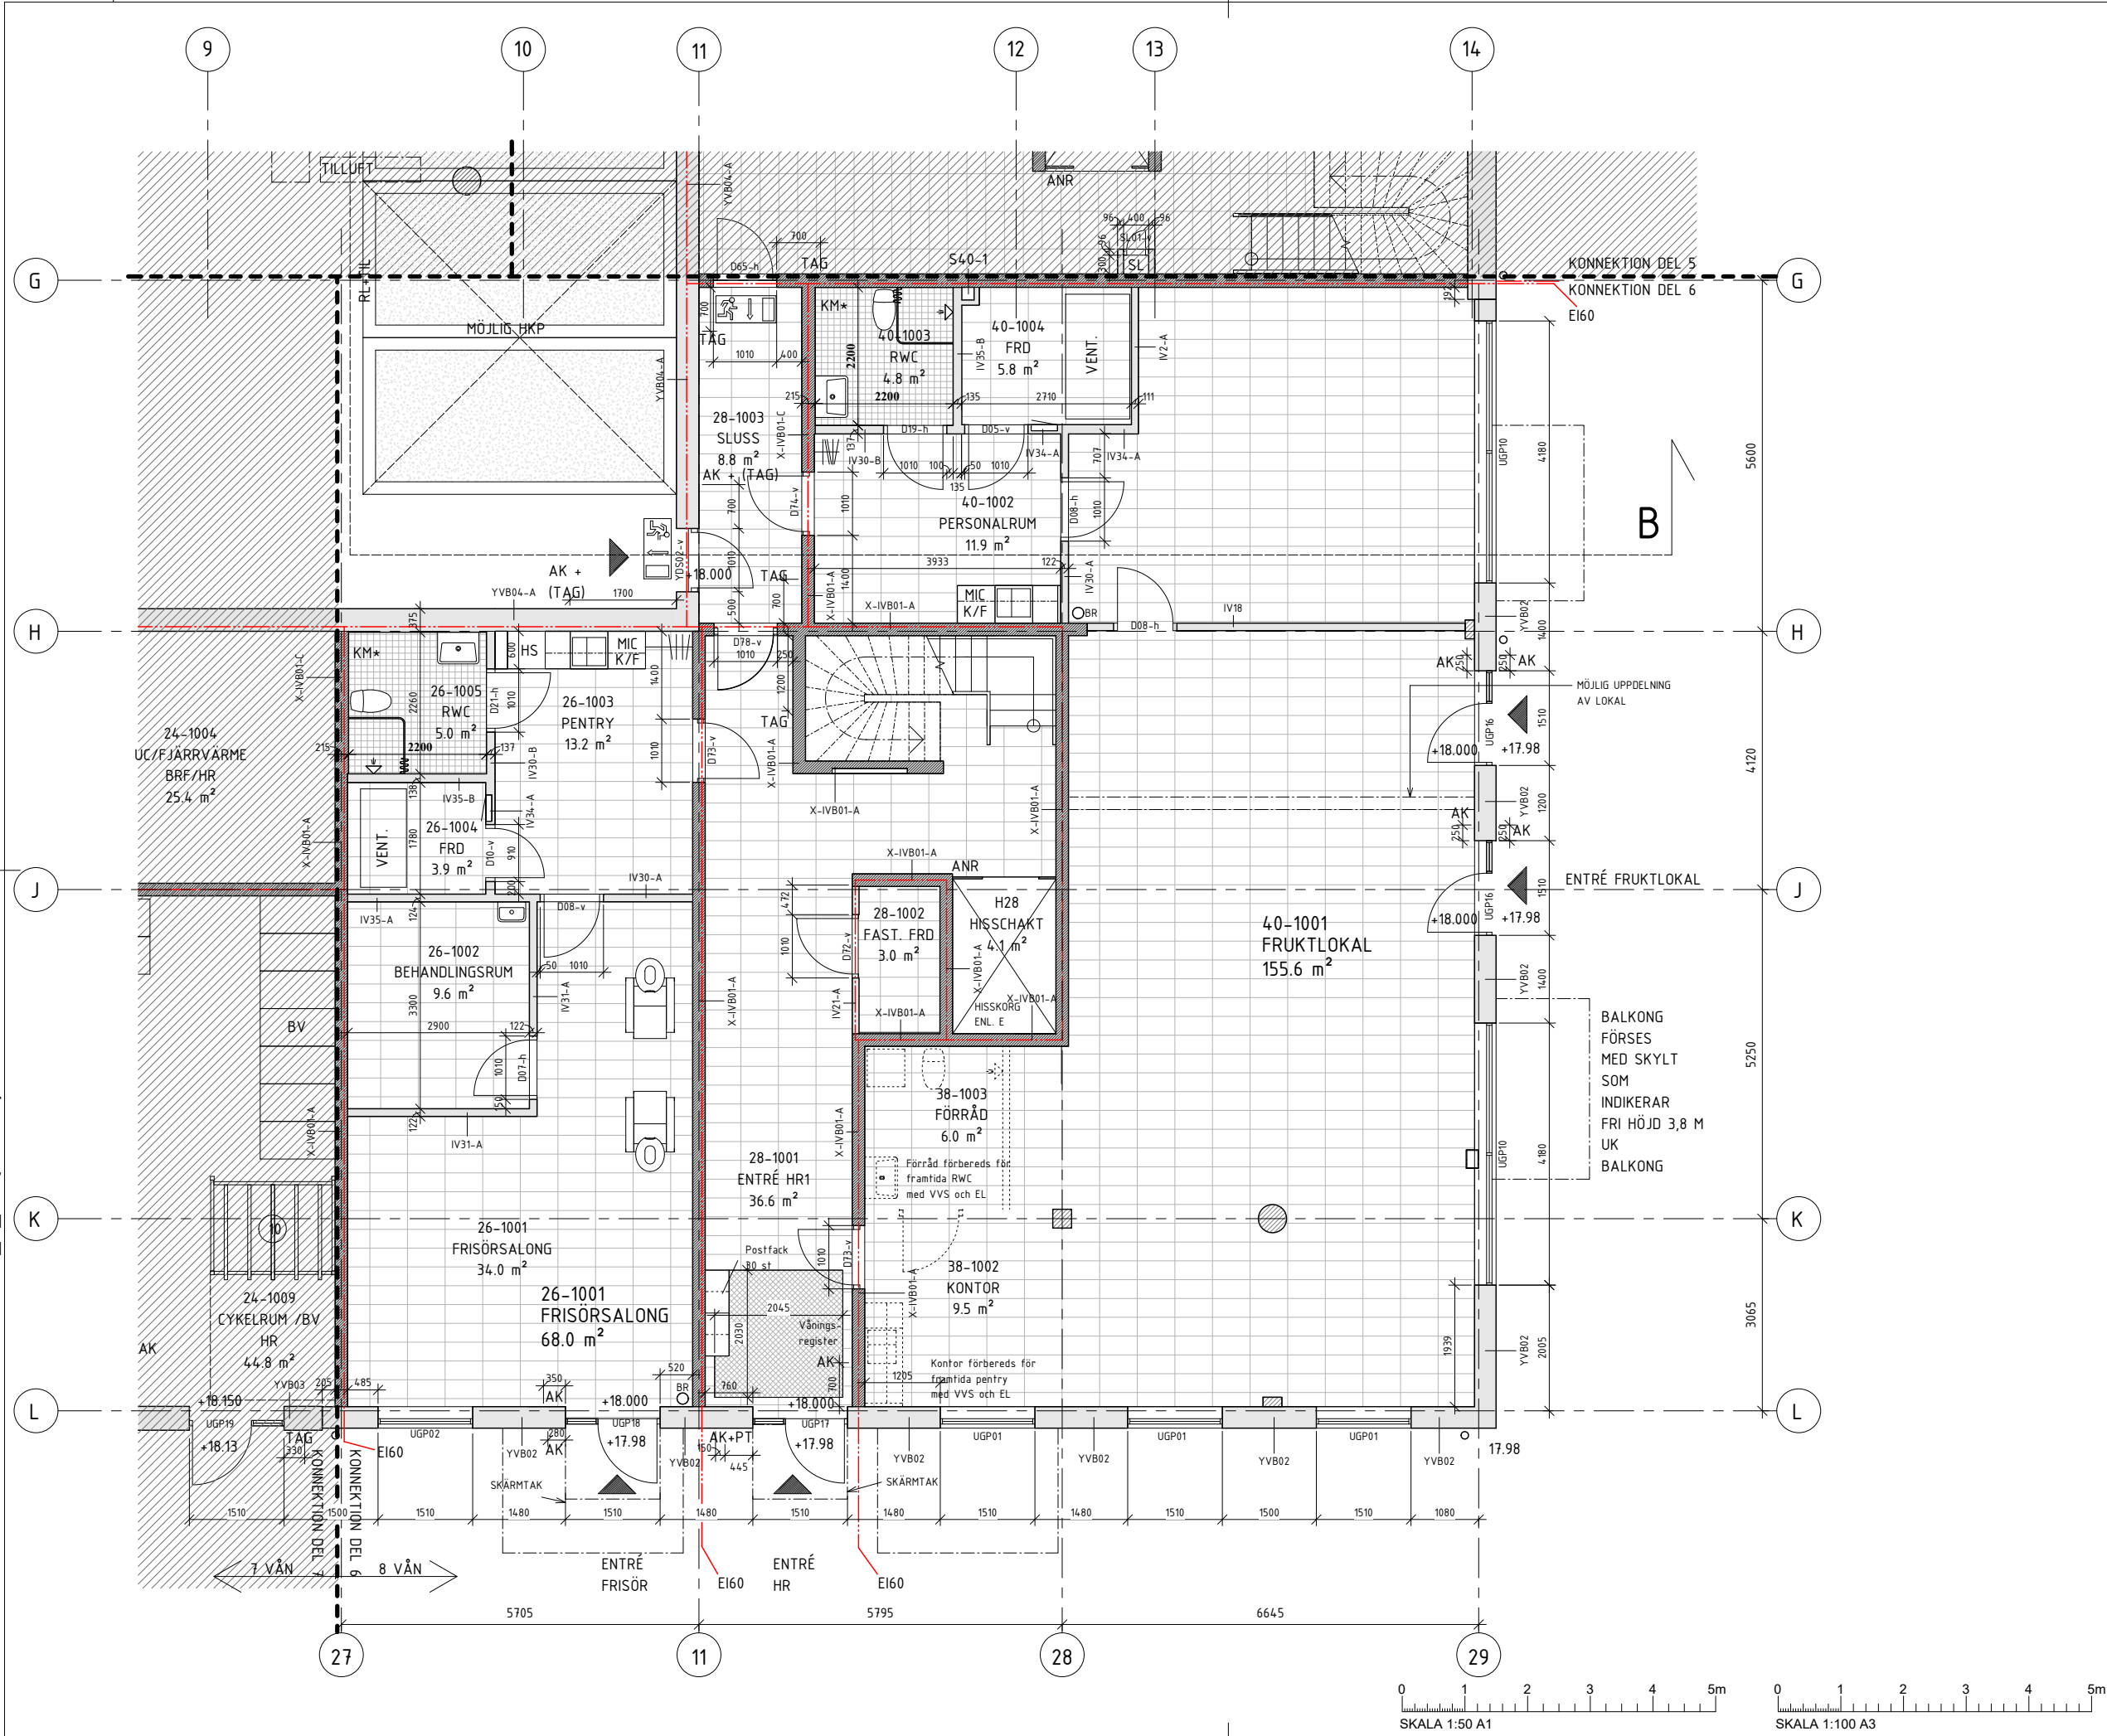

FÖRKLARINGAR & FÖRESKRIFTER

Alla mått anges i milimeter om ej annat anges.

SE RITN. A-01-1-0001

HÄNVISNINGAR

ÖVERSIKTSPLANER: SKALA 1:300 (A3)

- A-01-1-0100
- A-01-1-0110
- A-01-1-0120
- A-01-1-0130
- A-01-1-0140
- A-01-1-0150
- A-01-1-0160
- A-01-1-0170
- A-01-1-0180

PLANRITNINGAR: DEL 1-9, SKALA 1:100 (A3)

- A-40-1-1101
- A-40-1-1102
- A-40-1-1103
- A-40-1-1104
- A-40-1-1105
- A-40-1-2106
- A-40-1-2107
- A-40-1-2109
- A-40-1-3108

HUVUDSEKTIONER: A-40-2-101
A-40-2-102

MATERIAL OCH KULÖRER

Se byggnads- och materialbeskrivning.

BET	ANT	ÄNDRINGEN AVSER	SKALA	DATUM
RELATIONSHANDLING				
LUNDBYPARK SOHÅ				
RAMBERGSSTADEN 74:14, 74:6, 74:7, GÖTEBORG				
SKANSKA				
A	1	BORNSTEIN LYCKEFORS ARKITEKTER AB Hönsgrödanen 30, 431 81 GÖTEBORG	031-20 30 62	
K	1	BYGGNADSTEKNISKA BYRÅN I GÖTEBORG AB Södra Kungälvsgatan 4, 411 39 GÖTEBORG	031-305 58 00	
KP	-			
E	1	HOLMQUIST ELTEKNIK AB Kungälvsgatan 3, GÖTEBORG	0703-08 77 55	
V	1	TOTALINSTALLATION AB Finsbergsgatan 1, 431 39 HÖNÅS	031-49 81 61	
W	1	VVS Miljö Rönnebygatan 2, 434 51 GÖTEBORG	031-704 53 11	
M	1	ADWICE AB Svan Kallens gata 205-426, 71 VÄSTRA FRÖLUNDA	0702-32 99 16	
G	1	SKANSKA SVERIGE AB, TEKNIK Svan Kallens gata 5, 405 18 GÖTEBORG	070 44 90 628	
L	1	ADWICE AB Svan Kallens gata 205-426, 71 VÄSTRA FRÖLUNDA	-	
UPPDRAG NR 205929		RITAD AV CJO	HANDLAGGARE JAH	
DATUM 2022-02-25		ANSVARIG ALY		
PLANRITNING, ENTRÉPLAN/ HANDELSPLAN				
HUS 2				
PLAN 10				
DEL 6				
SKALA A1 1:50 A3 1:100	NUMMER A-40-1-2106		BET	