


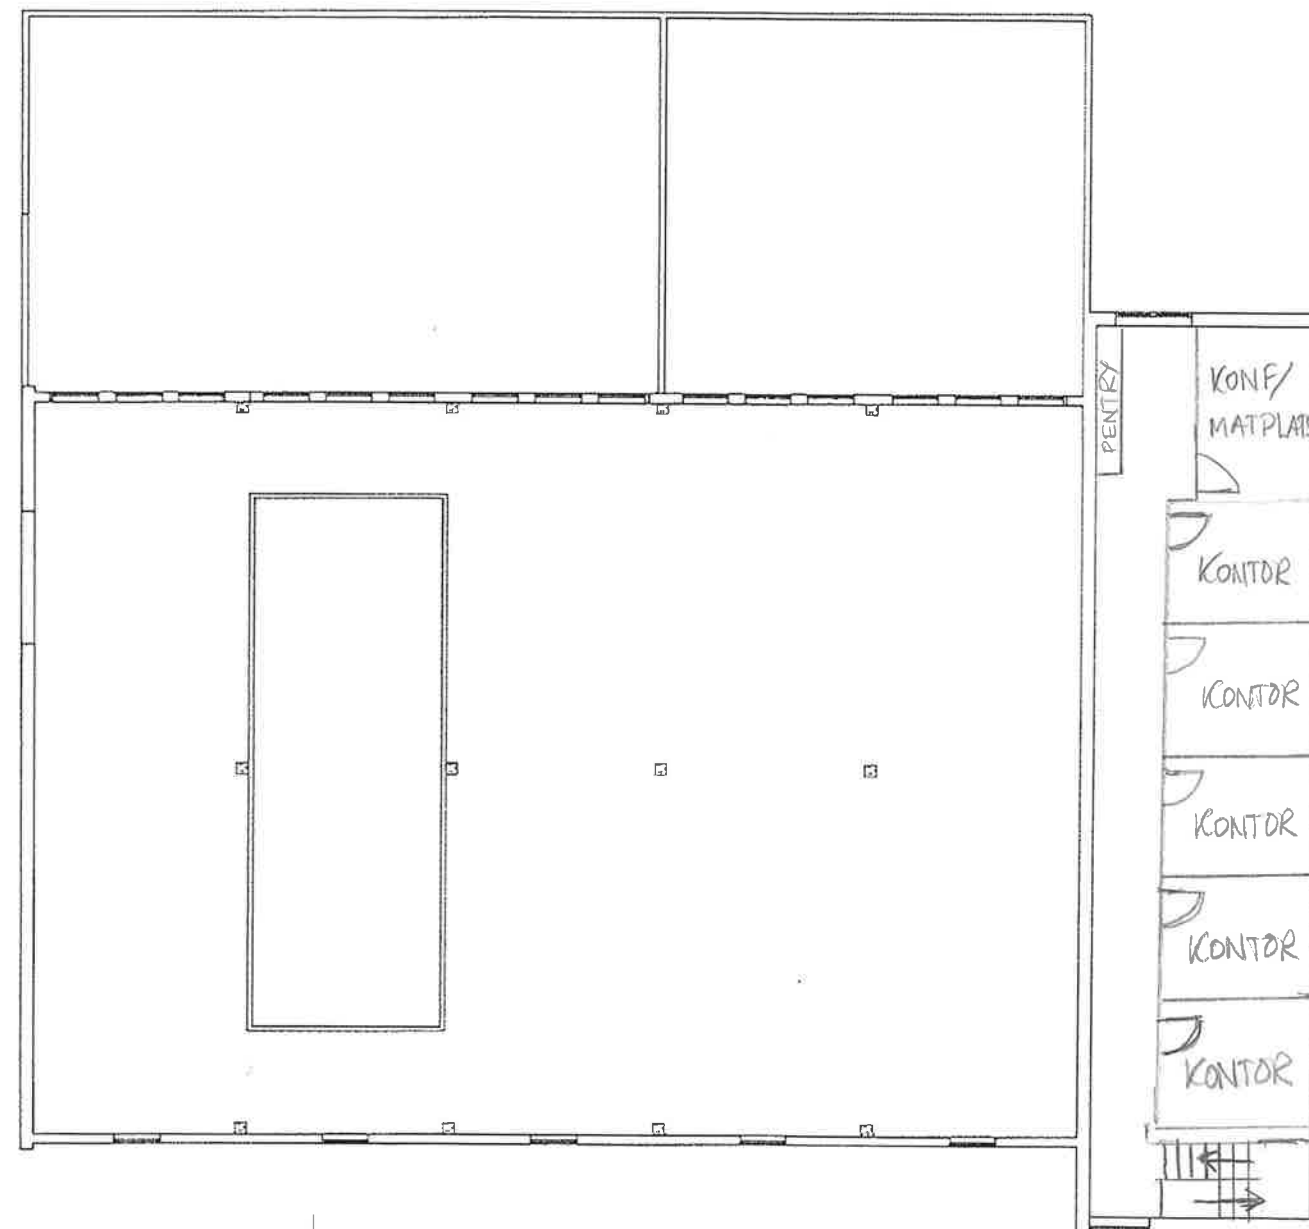

Loket 1
137m²
Kontor

SKALA 1:100
0 1 2 5 10
METER

ORIGINALRITNING FRAMTAGEN AV
YNGVE LUNDH ARKITEKT AB
ÄNDRINGAR TILL RELATIONSHANDLING
GJORDA AV TENGBOM MED
BIBEHÅLLNA STÄMPLAR I SAMRÅD
MED YLA SAMT BYGGFRAM
ENTREPRENAD AB

BCT	ÄNDRING AVSER	DATUM	Sign.
RELATIONSHANDLING			
HANGARVÄGEN 12			
		Box 45, S-432 21 MÖLNDALE Tel: 031-7083770 e-mail: a.hjortqvist@yngve.se	
A	☒ YNGVE LUNDH ARKITEKT AB	031-7083770	
AK			
B			
E			
K			
M			
V			
UPPDRAG NR	MITTAD AV	HANDLINGSBIL	
20049	CF/BM	BG	
DATUM	ÄNDRINGAR		
2021-05-28	BG		
PLAN 2 BEFINTLIGT UTSEENDE			
SKALA A1=1:100 A3=1:200	NUMMER A-40-1-A201	BLT	