


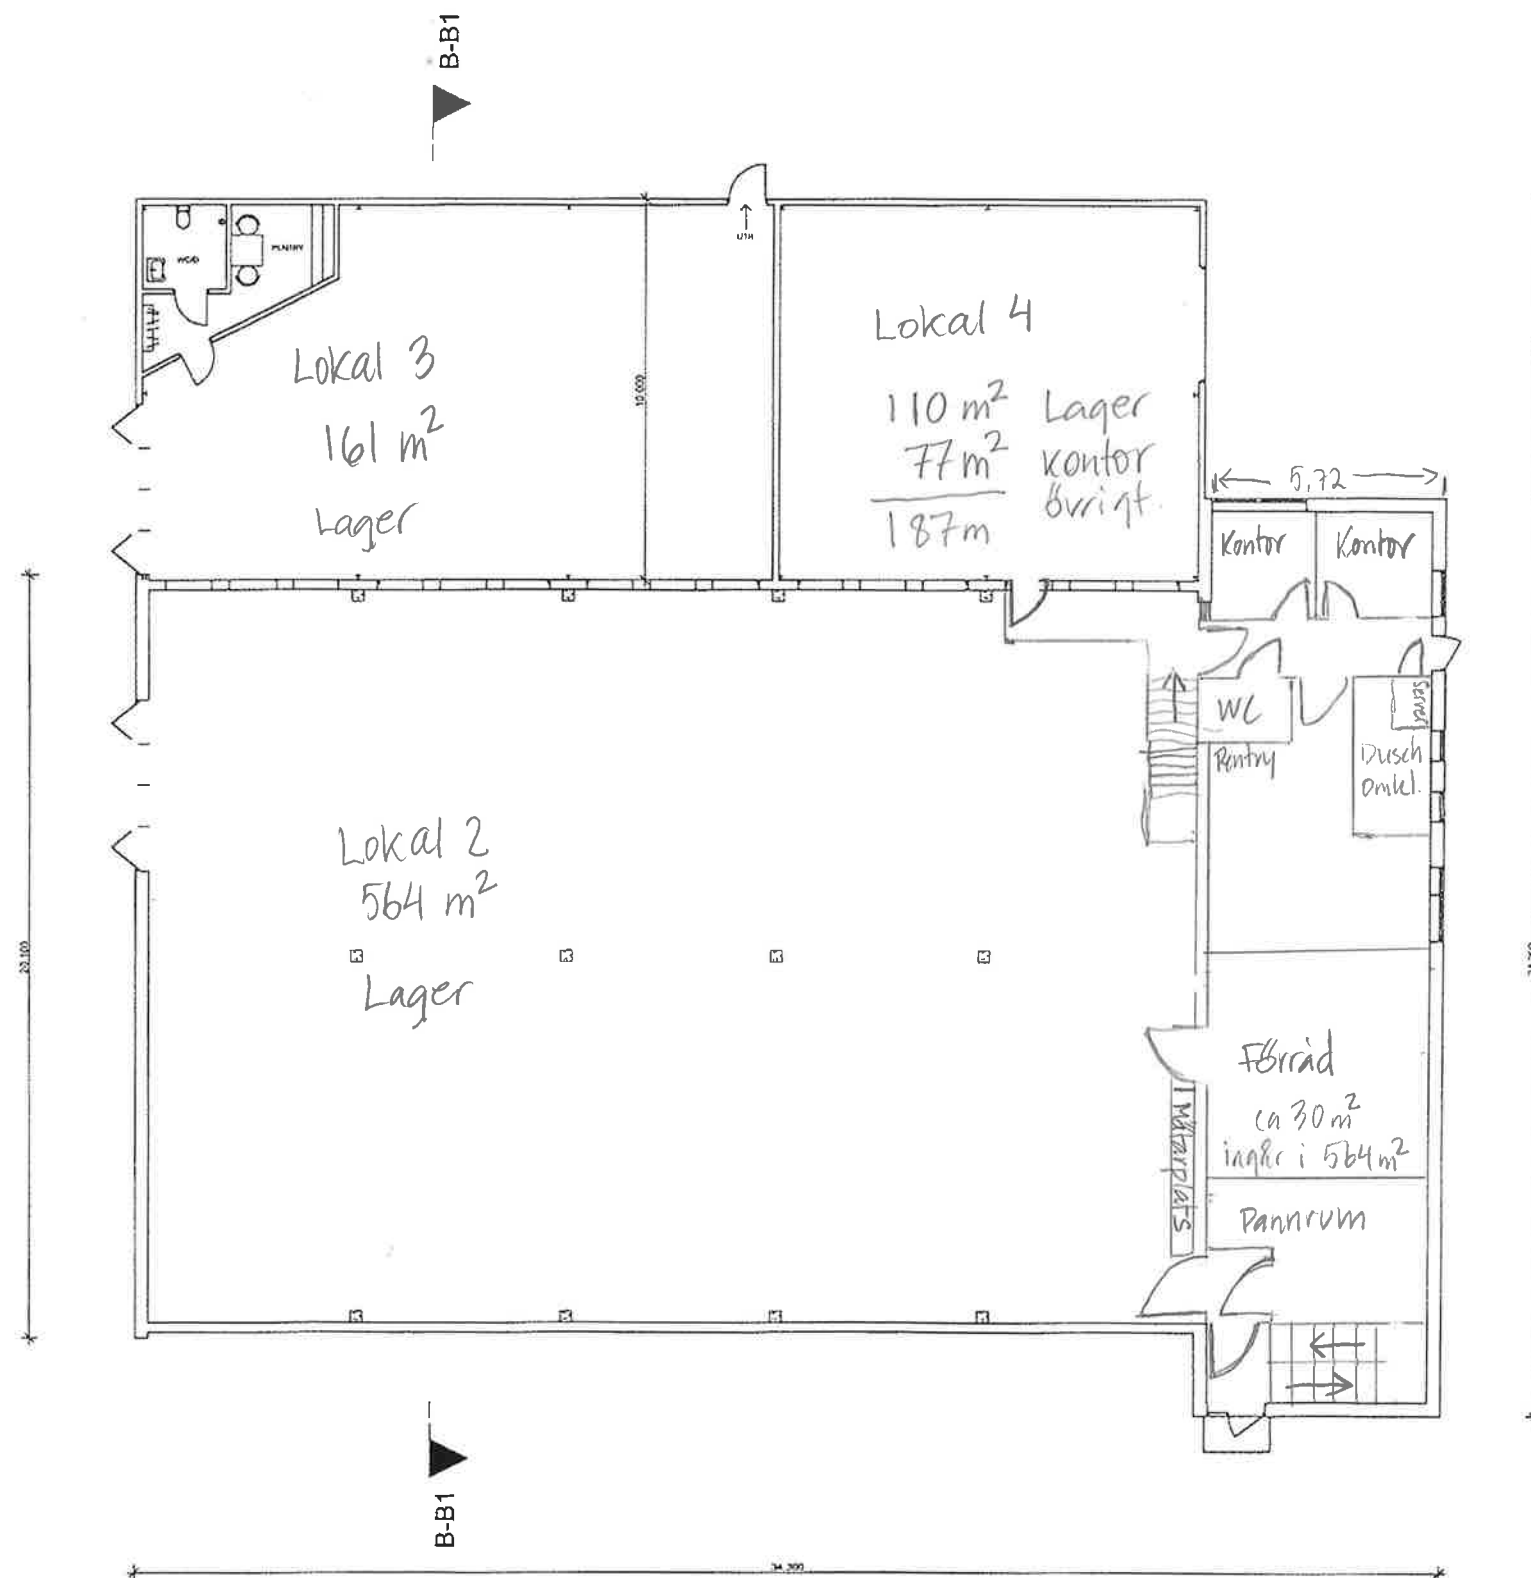

SKALA 1:100
0 1 2 5 10
METER

ORIGINALRITNING FRAMTAGEN AV
YNGVE LUNDH ARKITEKT AB
ÄNDRINGAR TILL RELATIONSHANDLING
GJORDA AV TENGBOH MED
BIBEHÅLLNA STÄMPLAR I SAMRÅD
MED YLA SAMT BYGGFRAM
ENTREPRENAD AB

OBJ	ÄNDRING AVSER	DATUM	Sign.
RELATIONSHANDLING			
HANGARVÄGEN 12			
 Box 45, S-43 21 MÖLNDALE Tel: 031-700 37 70 E-mail: arkitekt@ylab.se			
A	☒ YNGVE LUNDH ARKITEKT AB	031-7003770	
AK			
B			
C			
K			
M			
V			
UPPDRAG NR	UTFÖRD AV	HANDLAGGARE	
20049	CF/EM	BG	
DATUM	ANSVARIG		
2021-05-28	BG		
PLAN 1 BEFINTLIGT UTSEENDE			
SKALA A1=1:100 A3=1:200	NUMMER A-40-1-A101	OBJ	