



FÖRKLARINGAR

MÅTT ANGES I MILLIMETER.

--- BRANDCELLSGRÄNS EI30

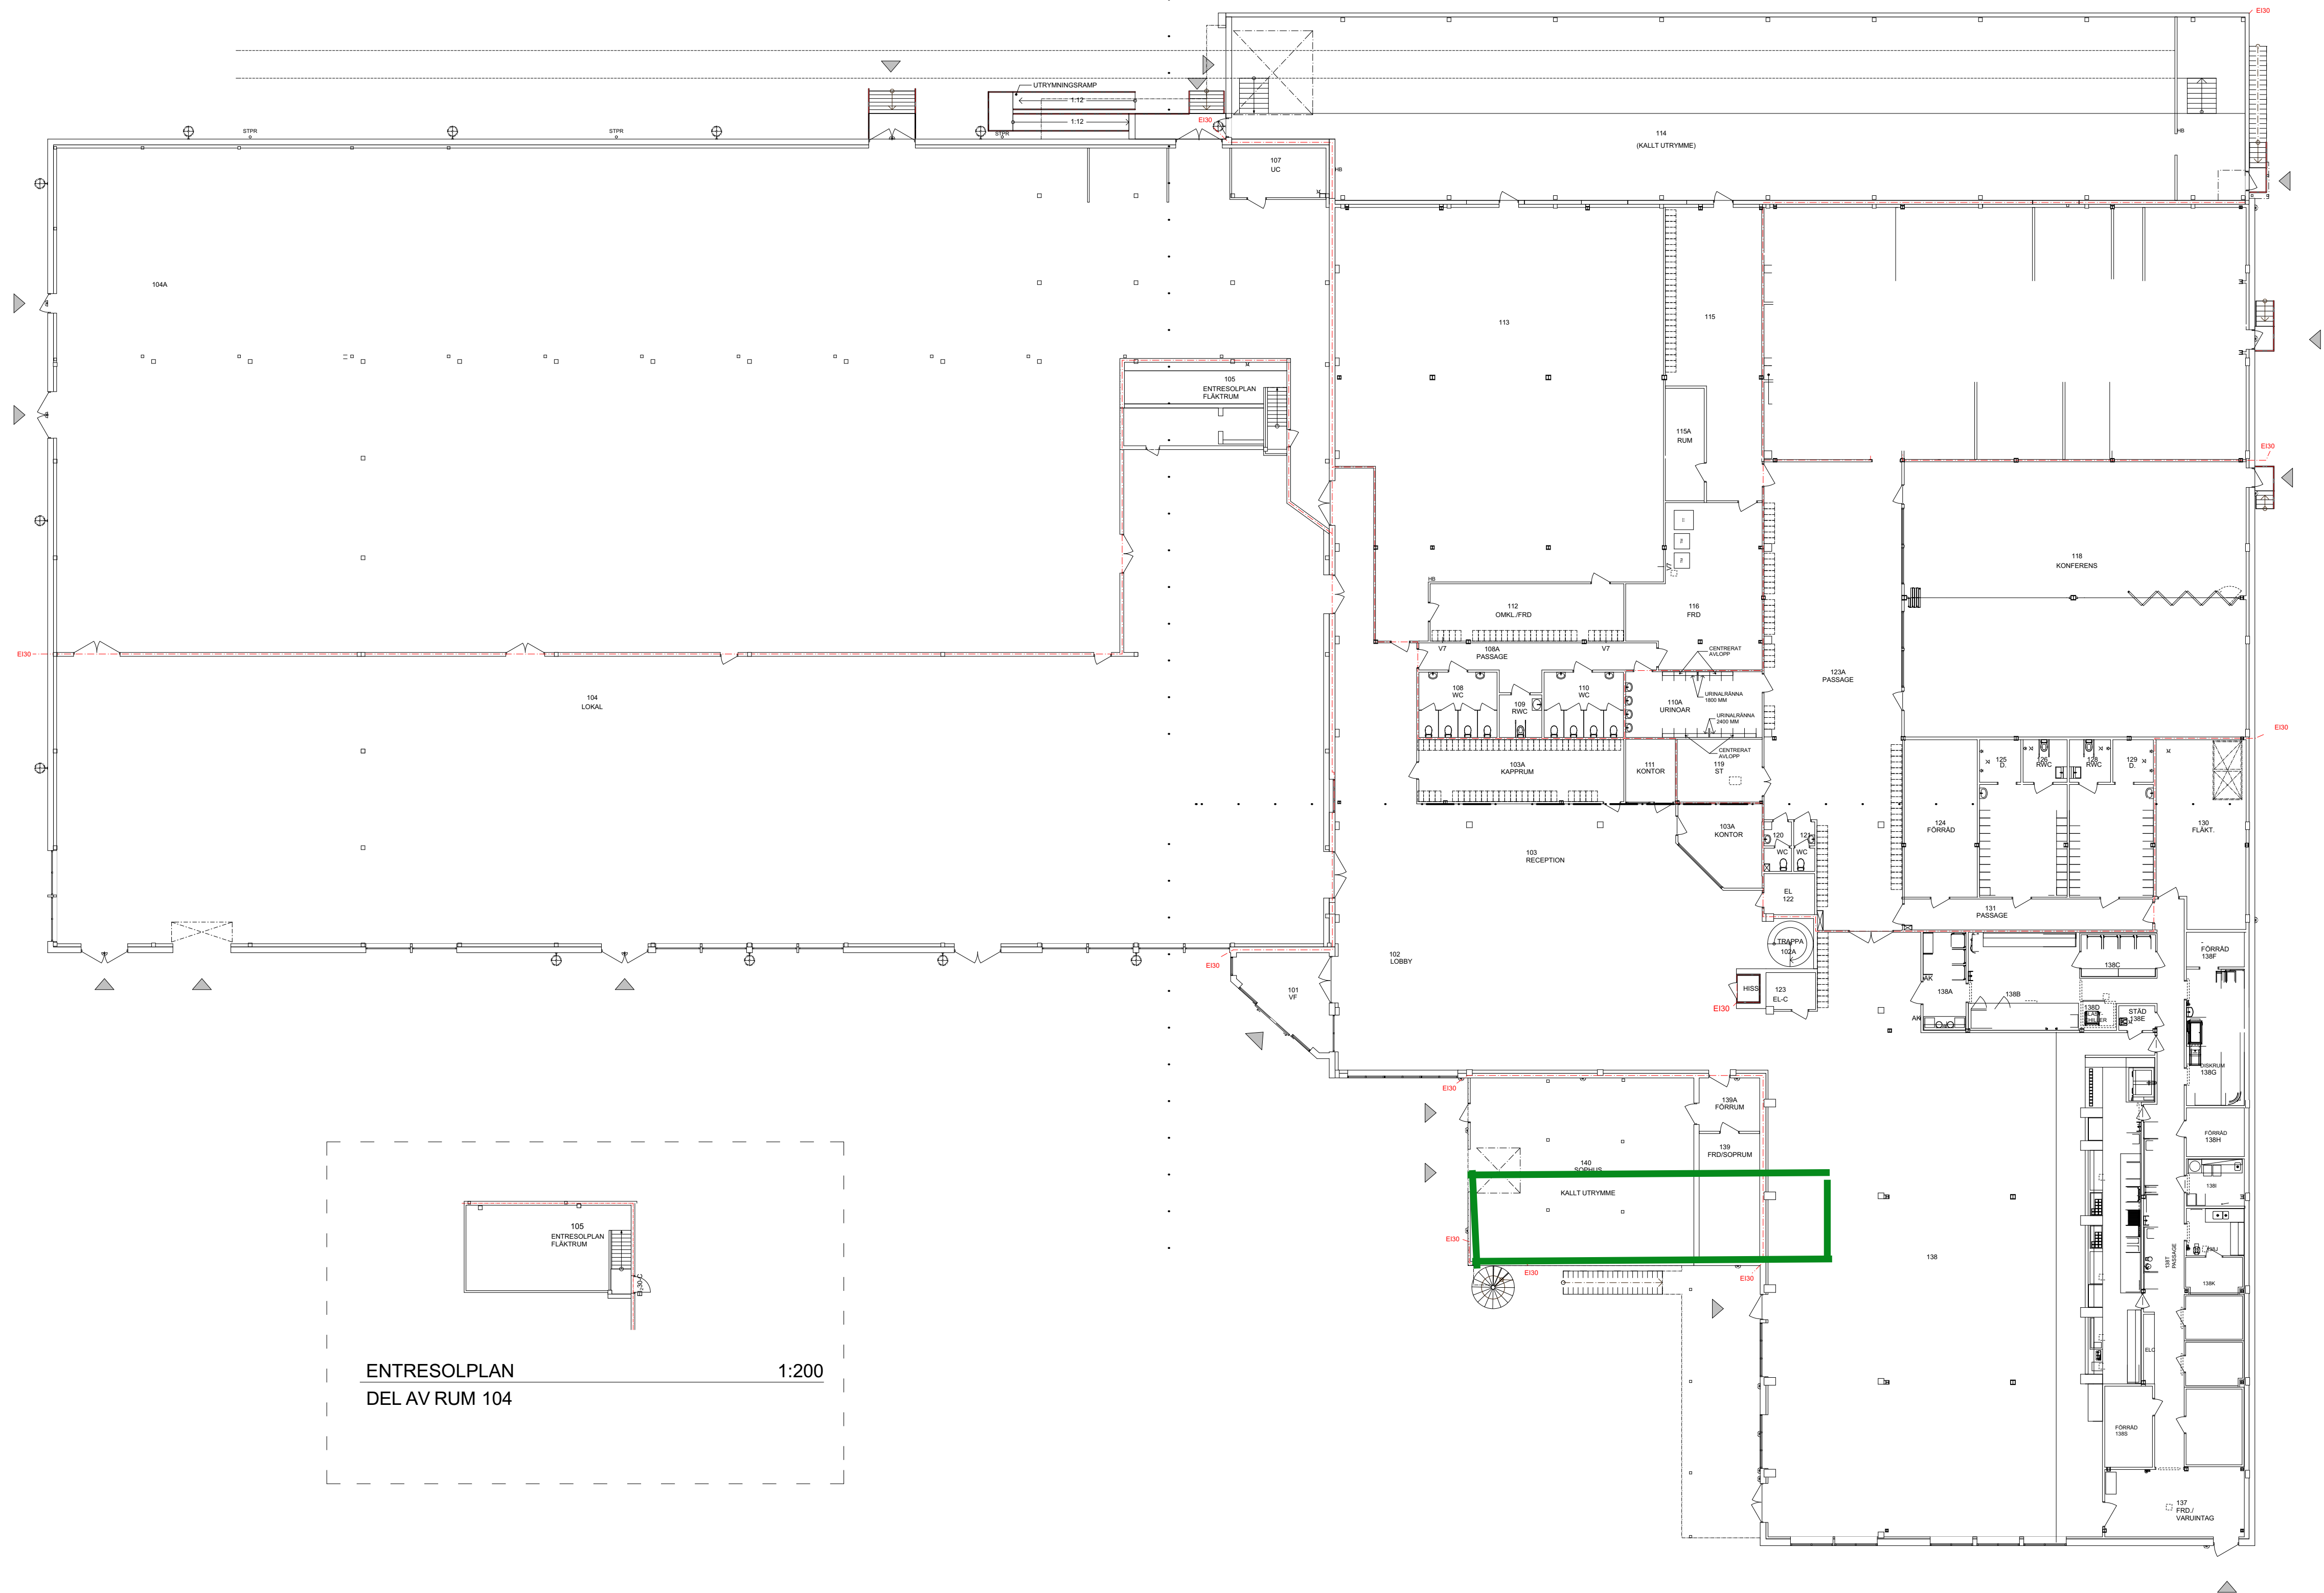

VÅNING 1, ÖVERSIKT 1:200

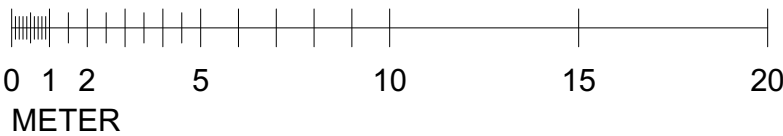

BET	ANT	ÄNDRINGEN AVISER	DATUM	SIGN
RELATIONSHANDLING				
Kv. STAGET 8 ALCATRAZ SPANTGATAN 12, LULEÅ				
				
				
X	A	STARK ARKITEKTER	0920-20 31 60	
	K	-	-	
	V	-	-	
	E	-	-	
	M	-	-	
	B	-	-	
UPPDRAV NR		RITAD/KONSTR AV	HANDLÄGGARE	
5847.12-22		FEM	FRANK EDSTRÖM	
DATUM		ANSVARIG		
2022-02-18		PETTER LARSSON		
VÅNING 1, ÖVERSIKT, BRAND				
RELATION				
SKALA	A1 1:200 A3 1:400	NUMMER	A-90.1-01	BET -