


FÖRKLARINGAR

MÄTT ANGES I MILLIMETER.



KÄLLARVÅNING 1:100

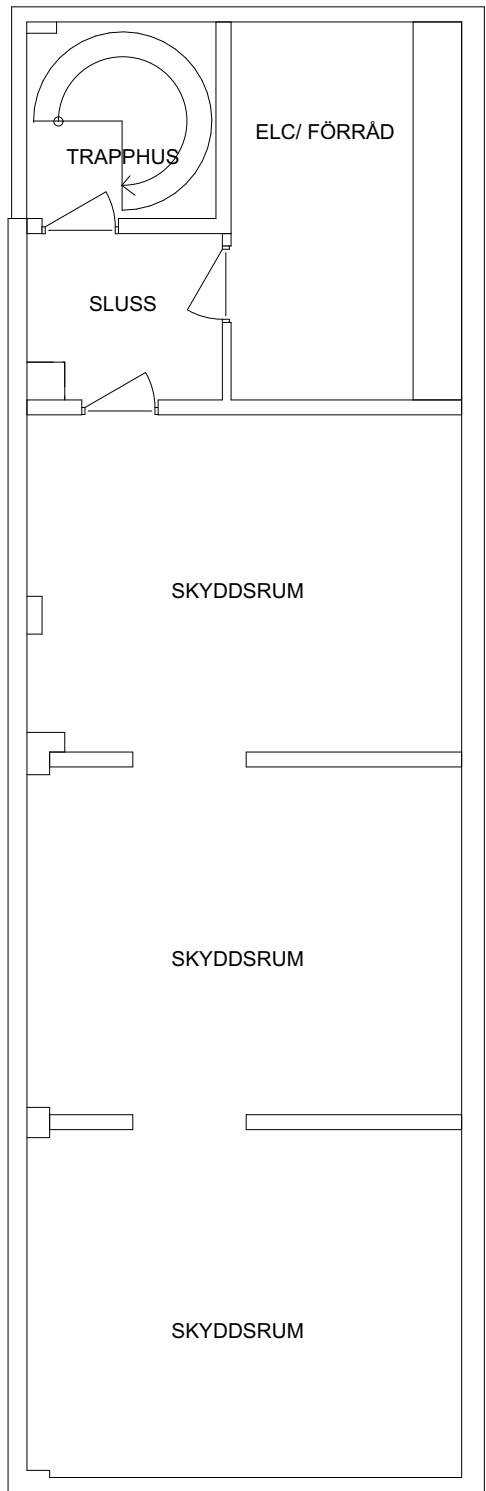

BET	ANT	ÄNDRINGEN AVISER	DATUM	SIGN
RELATIONSHANDLING				
Kv. STAGET 8 ALCATRAZ SPANTGATAN 12, LULEÅ				
				
				
X	A	STARK ARKITEKTER	0920-20 31 60	
	K	-	-	
	V	-	-	
	E	-	-	
	M	-	-	
	B	-	-	
UPPDRAG NR 5847.12-22		RITAD/KONSTR AV FEM	HANDLÄGGARE FRANK EDSTRÖM	
DATUM 2022-02-18		ANSVARIG PETTER LARSSON		
KÄLLARVÅNING RELATION				
SKALA	A1 1:100 A3 1:200	NUMMER	A-90.1-00 -	
			BET	