


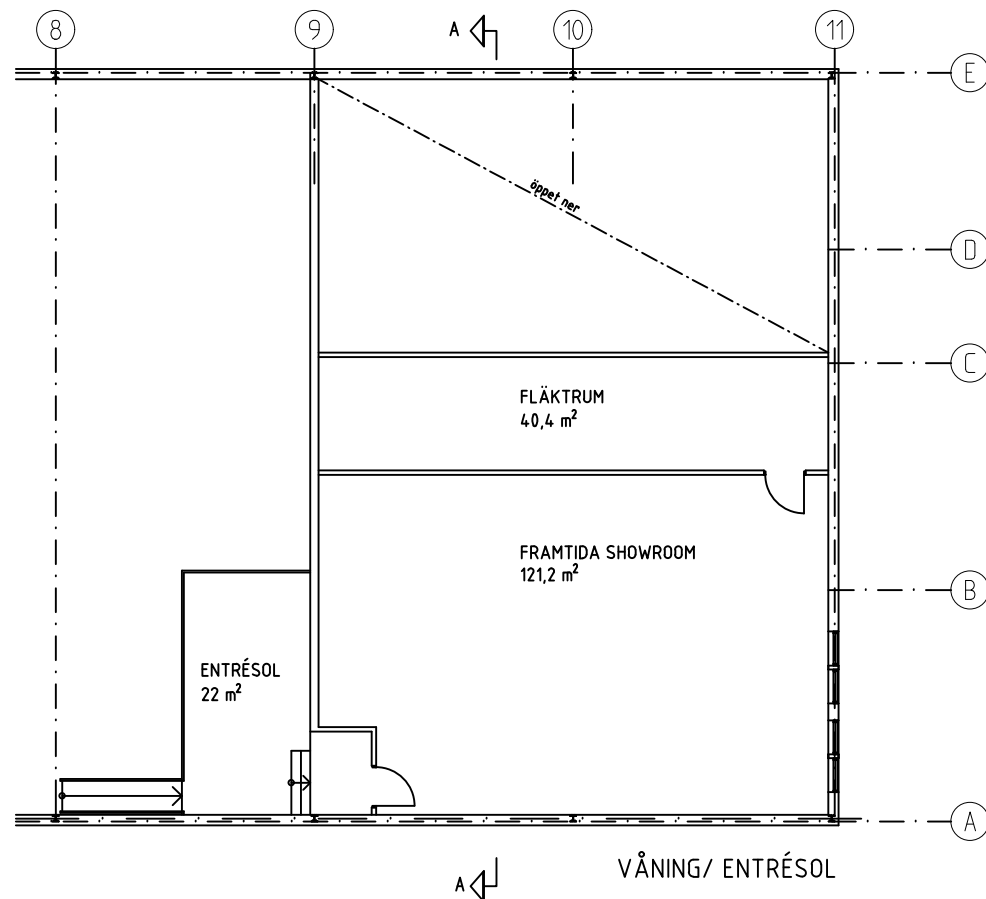
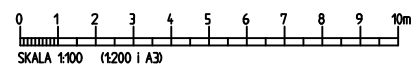
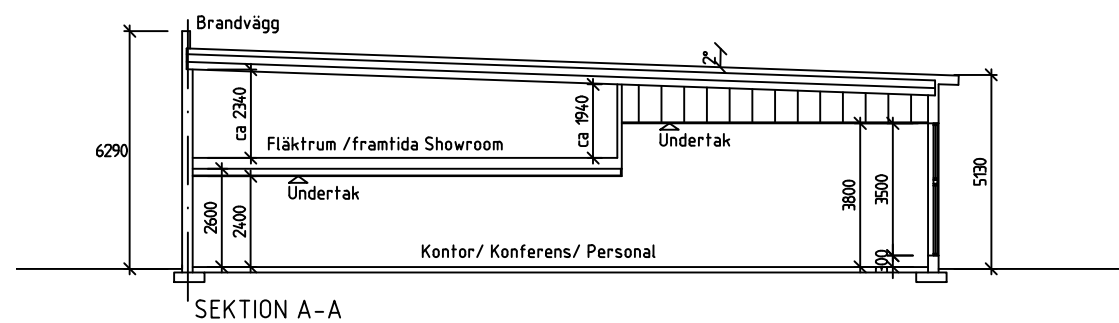


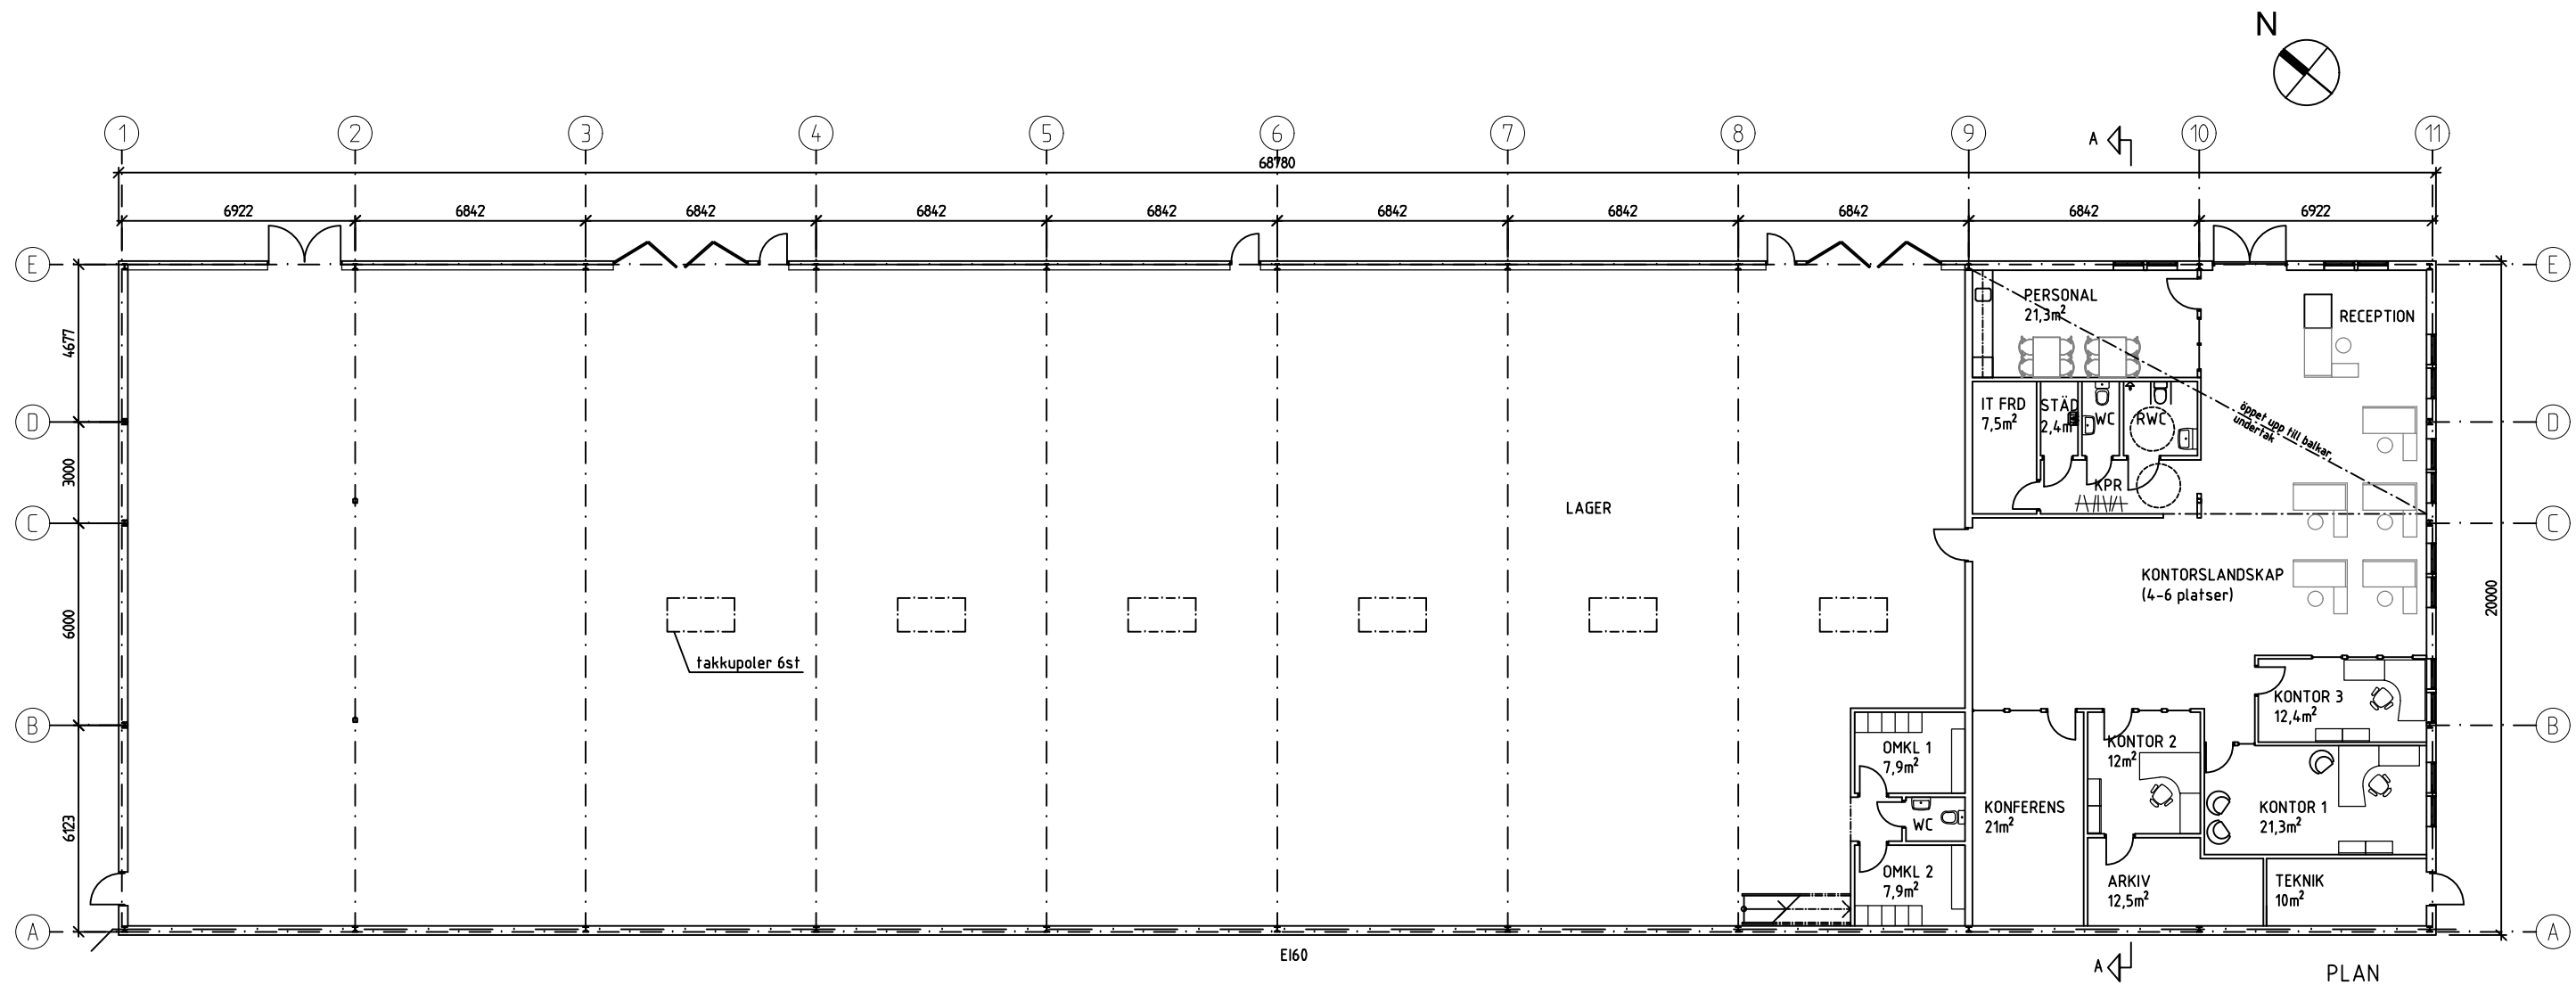


BET	ANT	ÄNDRINGEN AVSER	SIGN	DATUM
RELATIONSHANDLING				
del av Svärmen 12				
TikiUna Arkitektkontor AB Norrgratan 16, 432 41 Varberg 0735 09 77 36, halldza@tikiuna.se				
UPPDRAG NR 19-133	RITAD AV HB	HANDLÄGGARE HB		
DATUM 19-12-10	ANSVARIG			
NYBYGGNAD AV LAGER/KONTORSLOKAL VARBERGS KOMMUN				
PLANER, SEKTION				A1
SKALA A1 1:100 A3 1:200	NUMMER A40:01			I BET

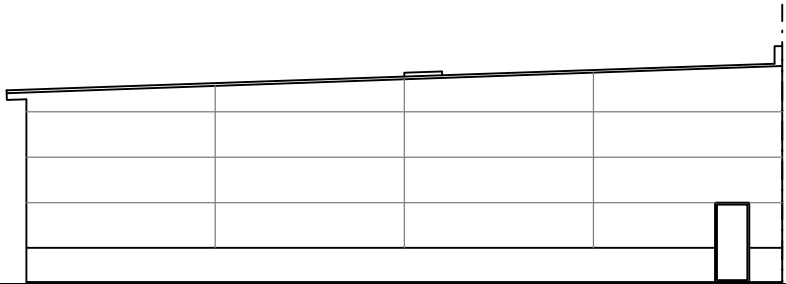


NORDVÄST FASAD

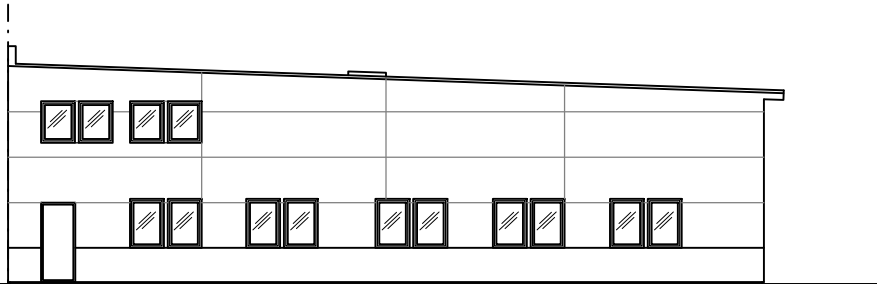

SYDÖST FASAD

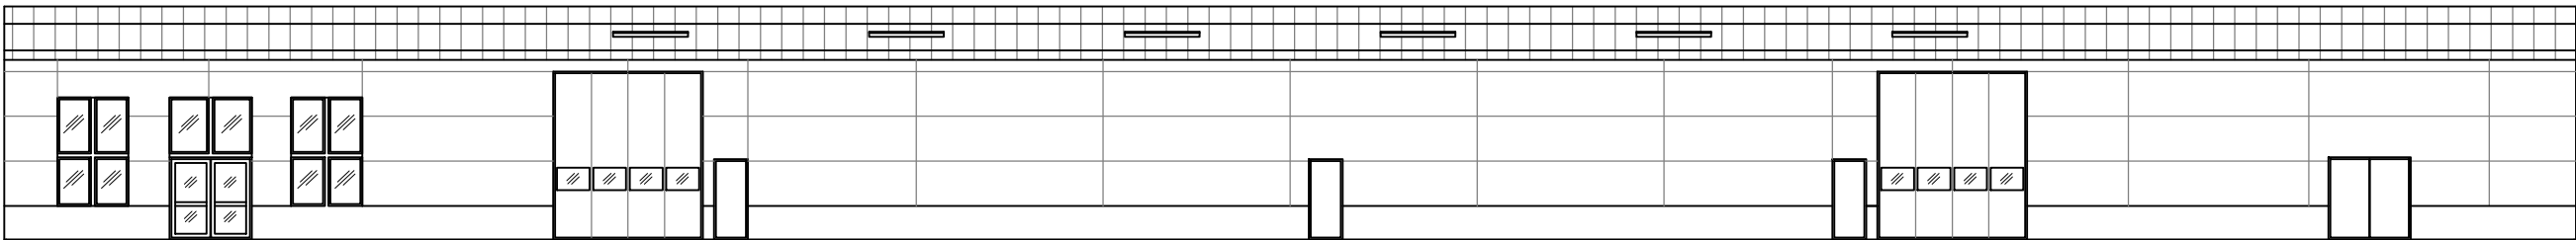

NORDÖST FASAD

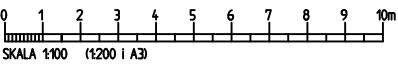

BET	ANT	ÄNDRINGEN AVSER	SIGN	DATUM
RELATIONSHANDLING				
del av Svärmen 12				
TikiUna Arkitektkontor AB Norrgratan 16, 432 41 Varberg 0735 09 77 36, halidza@tikiuna.se				
UPPDRAG NR 095-16		RITAD AV HB		HANDLÄGGARE HB
DATUM 19-12-10		ANSVARIG		
NYBYGGNAD AV LAGER/KONTORSLOKAL VARBERGS KOMMUN				
FASADER				A1
SKALA	A1 1:100 A3 1:200	NUMMER	A40:02	BET A