


10,65 x 1385 = 147 m²



PLAN BÅTHUS

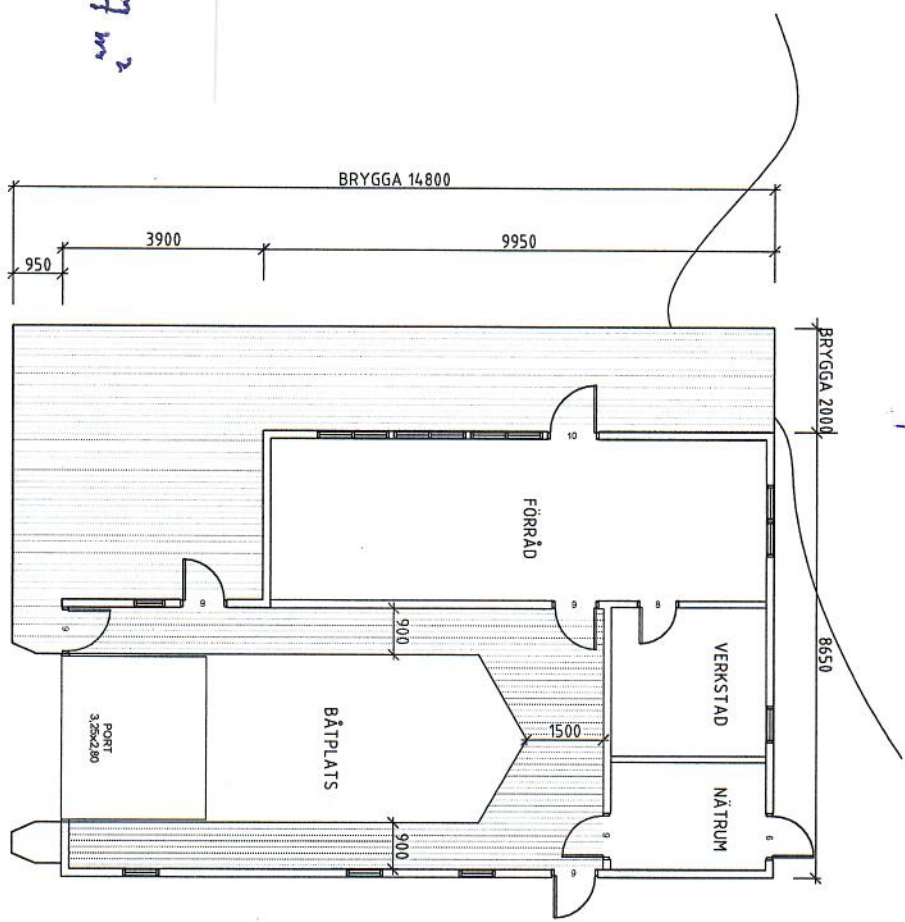

BETÄNKTA ÄNDRINGEN AVSER		DATUM	SIGN
RELATIONSHANDLING			
STUVERUM 1:7			
PLAN			
SKALA: A3	RITNINGSNUMMER	BET	
1:100	A-01	E	
NYBYGGNAD AV BÅTHUS			
DATUM	RITNINGSRÄTT AV	HANDSKRIFTER	
2014-05-13	M.A.	2020-02-17	
			
