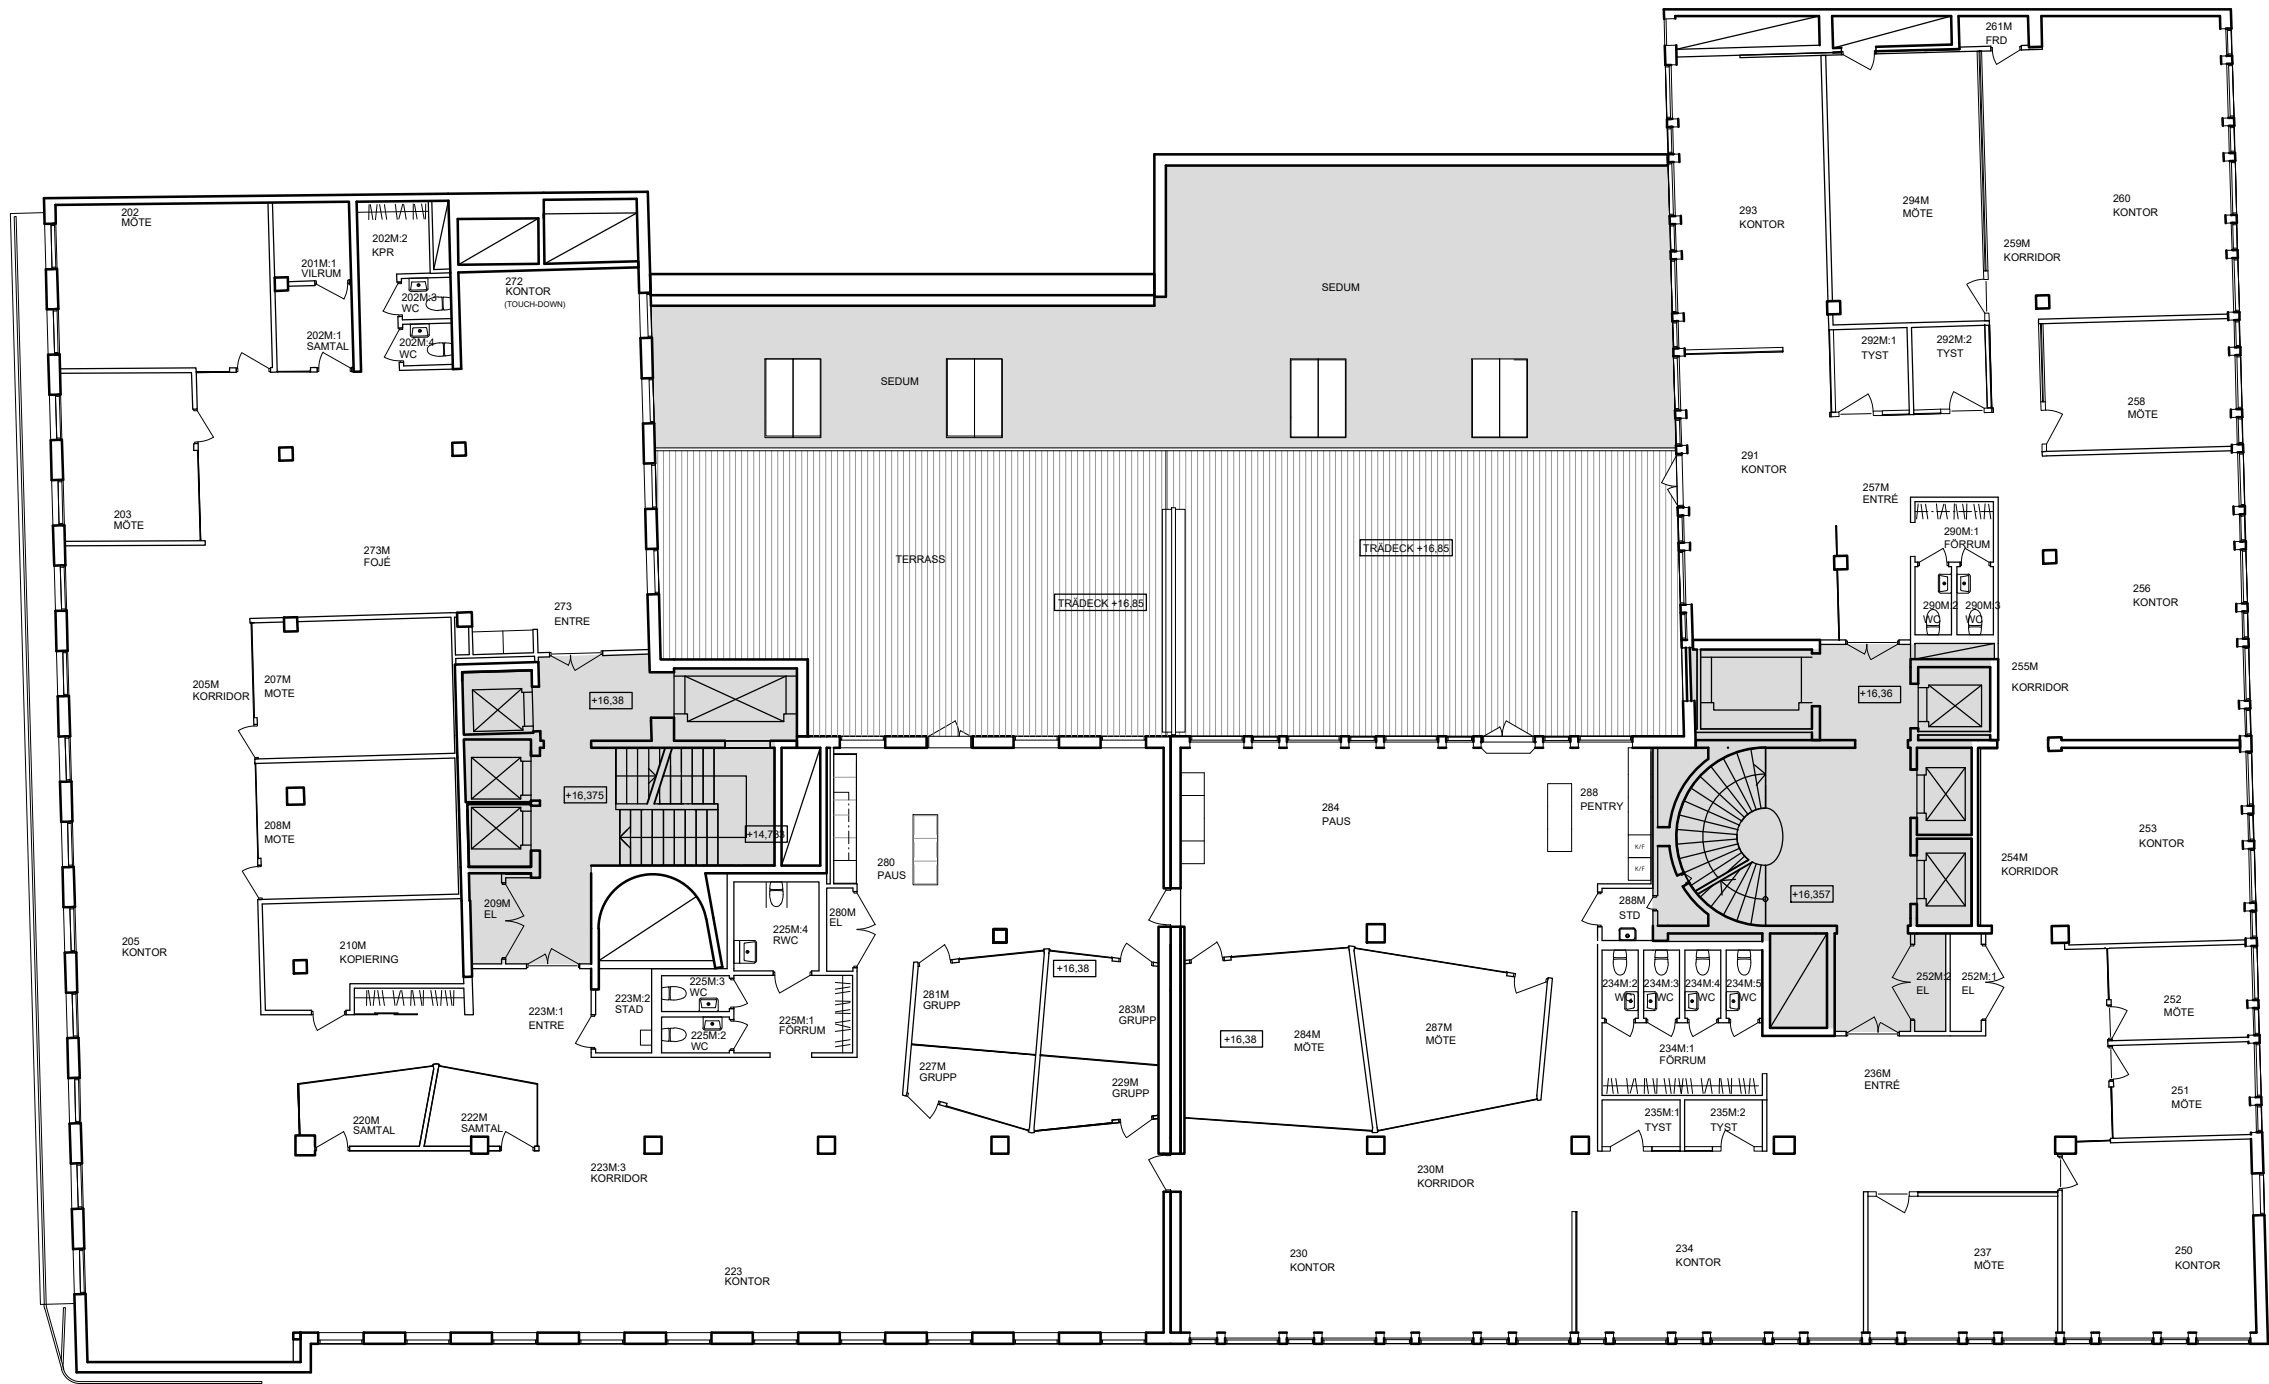


KLARABERGSGATAN

BET	ANT	ÄNDRINGEN AVSER	DATUM	SIGN
RELATIONSHANDLING				
afa FASTIGHETER				
FASTIGHET			KOORDINATSYSTEM	
KV. HÄGERN STÖRRE 14				
ADRESS				
A Afa Fastigheter			www.afafastigheter.se	
UPPDRAGSNUMMER		RITAD AV	HANDLÄGGARE	
		MK	MK	
DATUM		REV. DATUM	ANSVARIG	
2026.10.02				
PLAN 7 (2TR)				
MÖBLERING				
BYGGNAD	PLAN	VÄNING		DEL
01	7	2TR		
SKALA	RITNINGNUMMER			BET
1:200 (A3)	A-40.1-01-060-414			