



30180

18870

YTA FÖR  

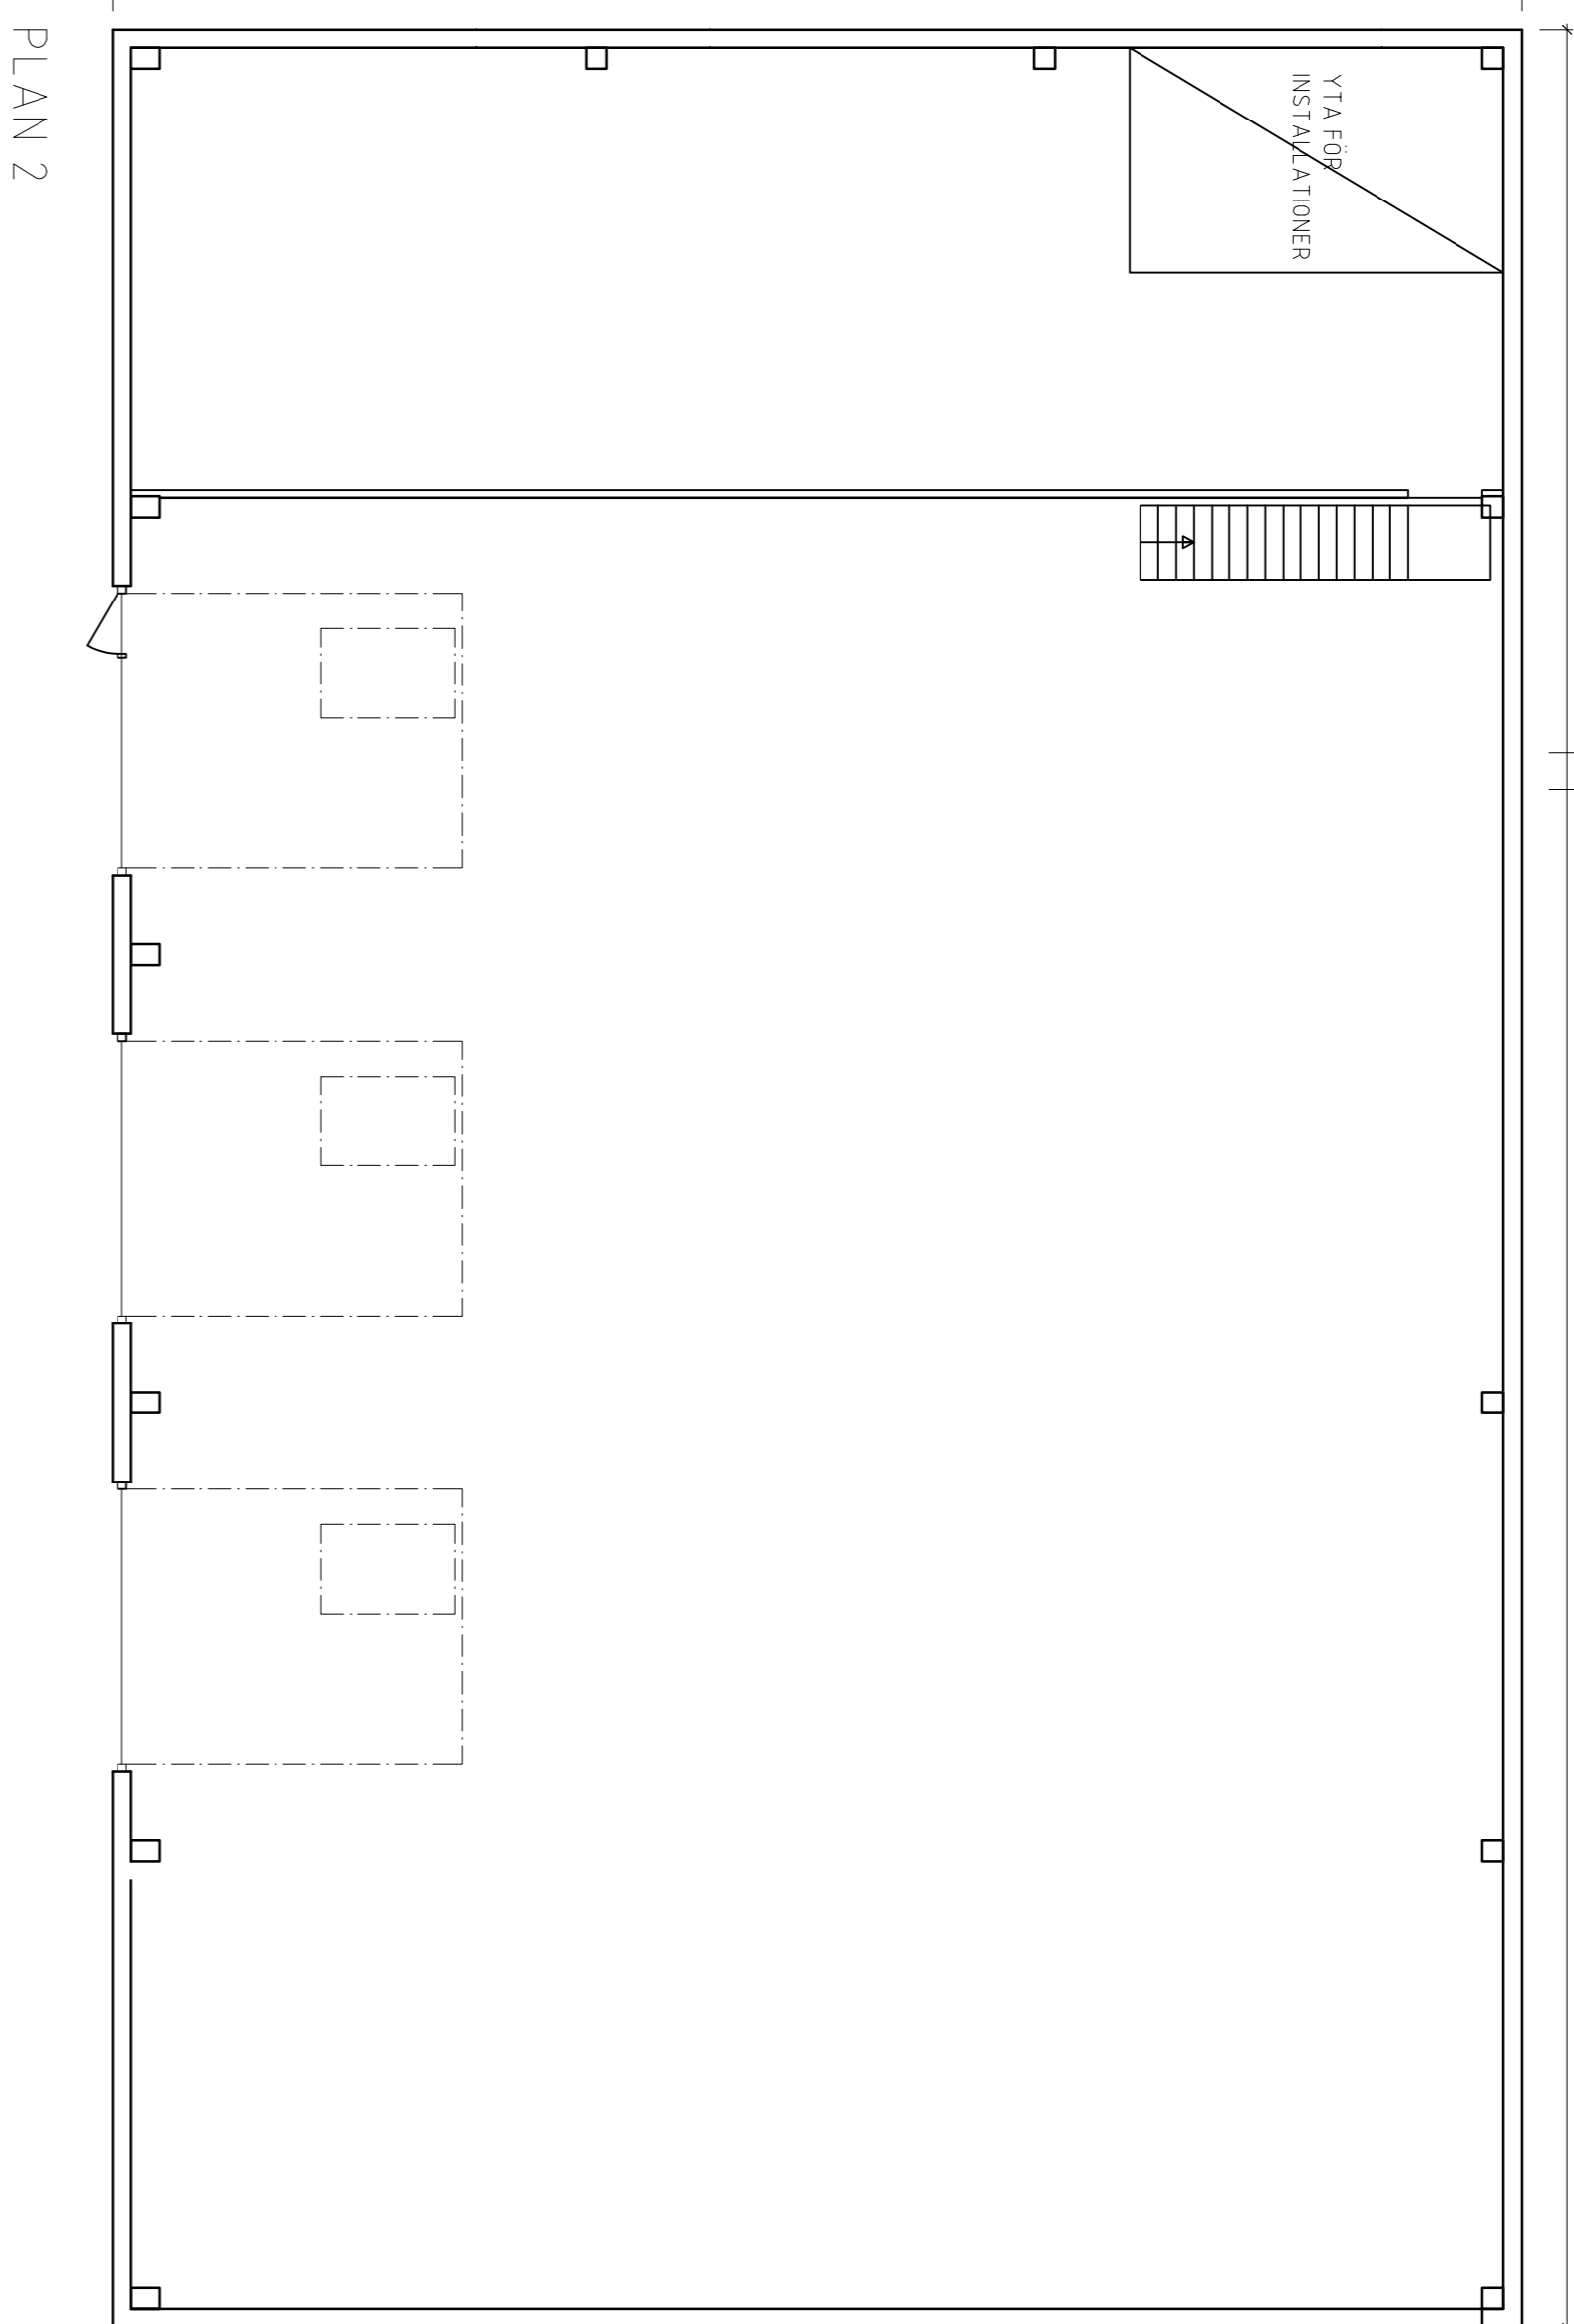

PLAN 2

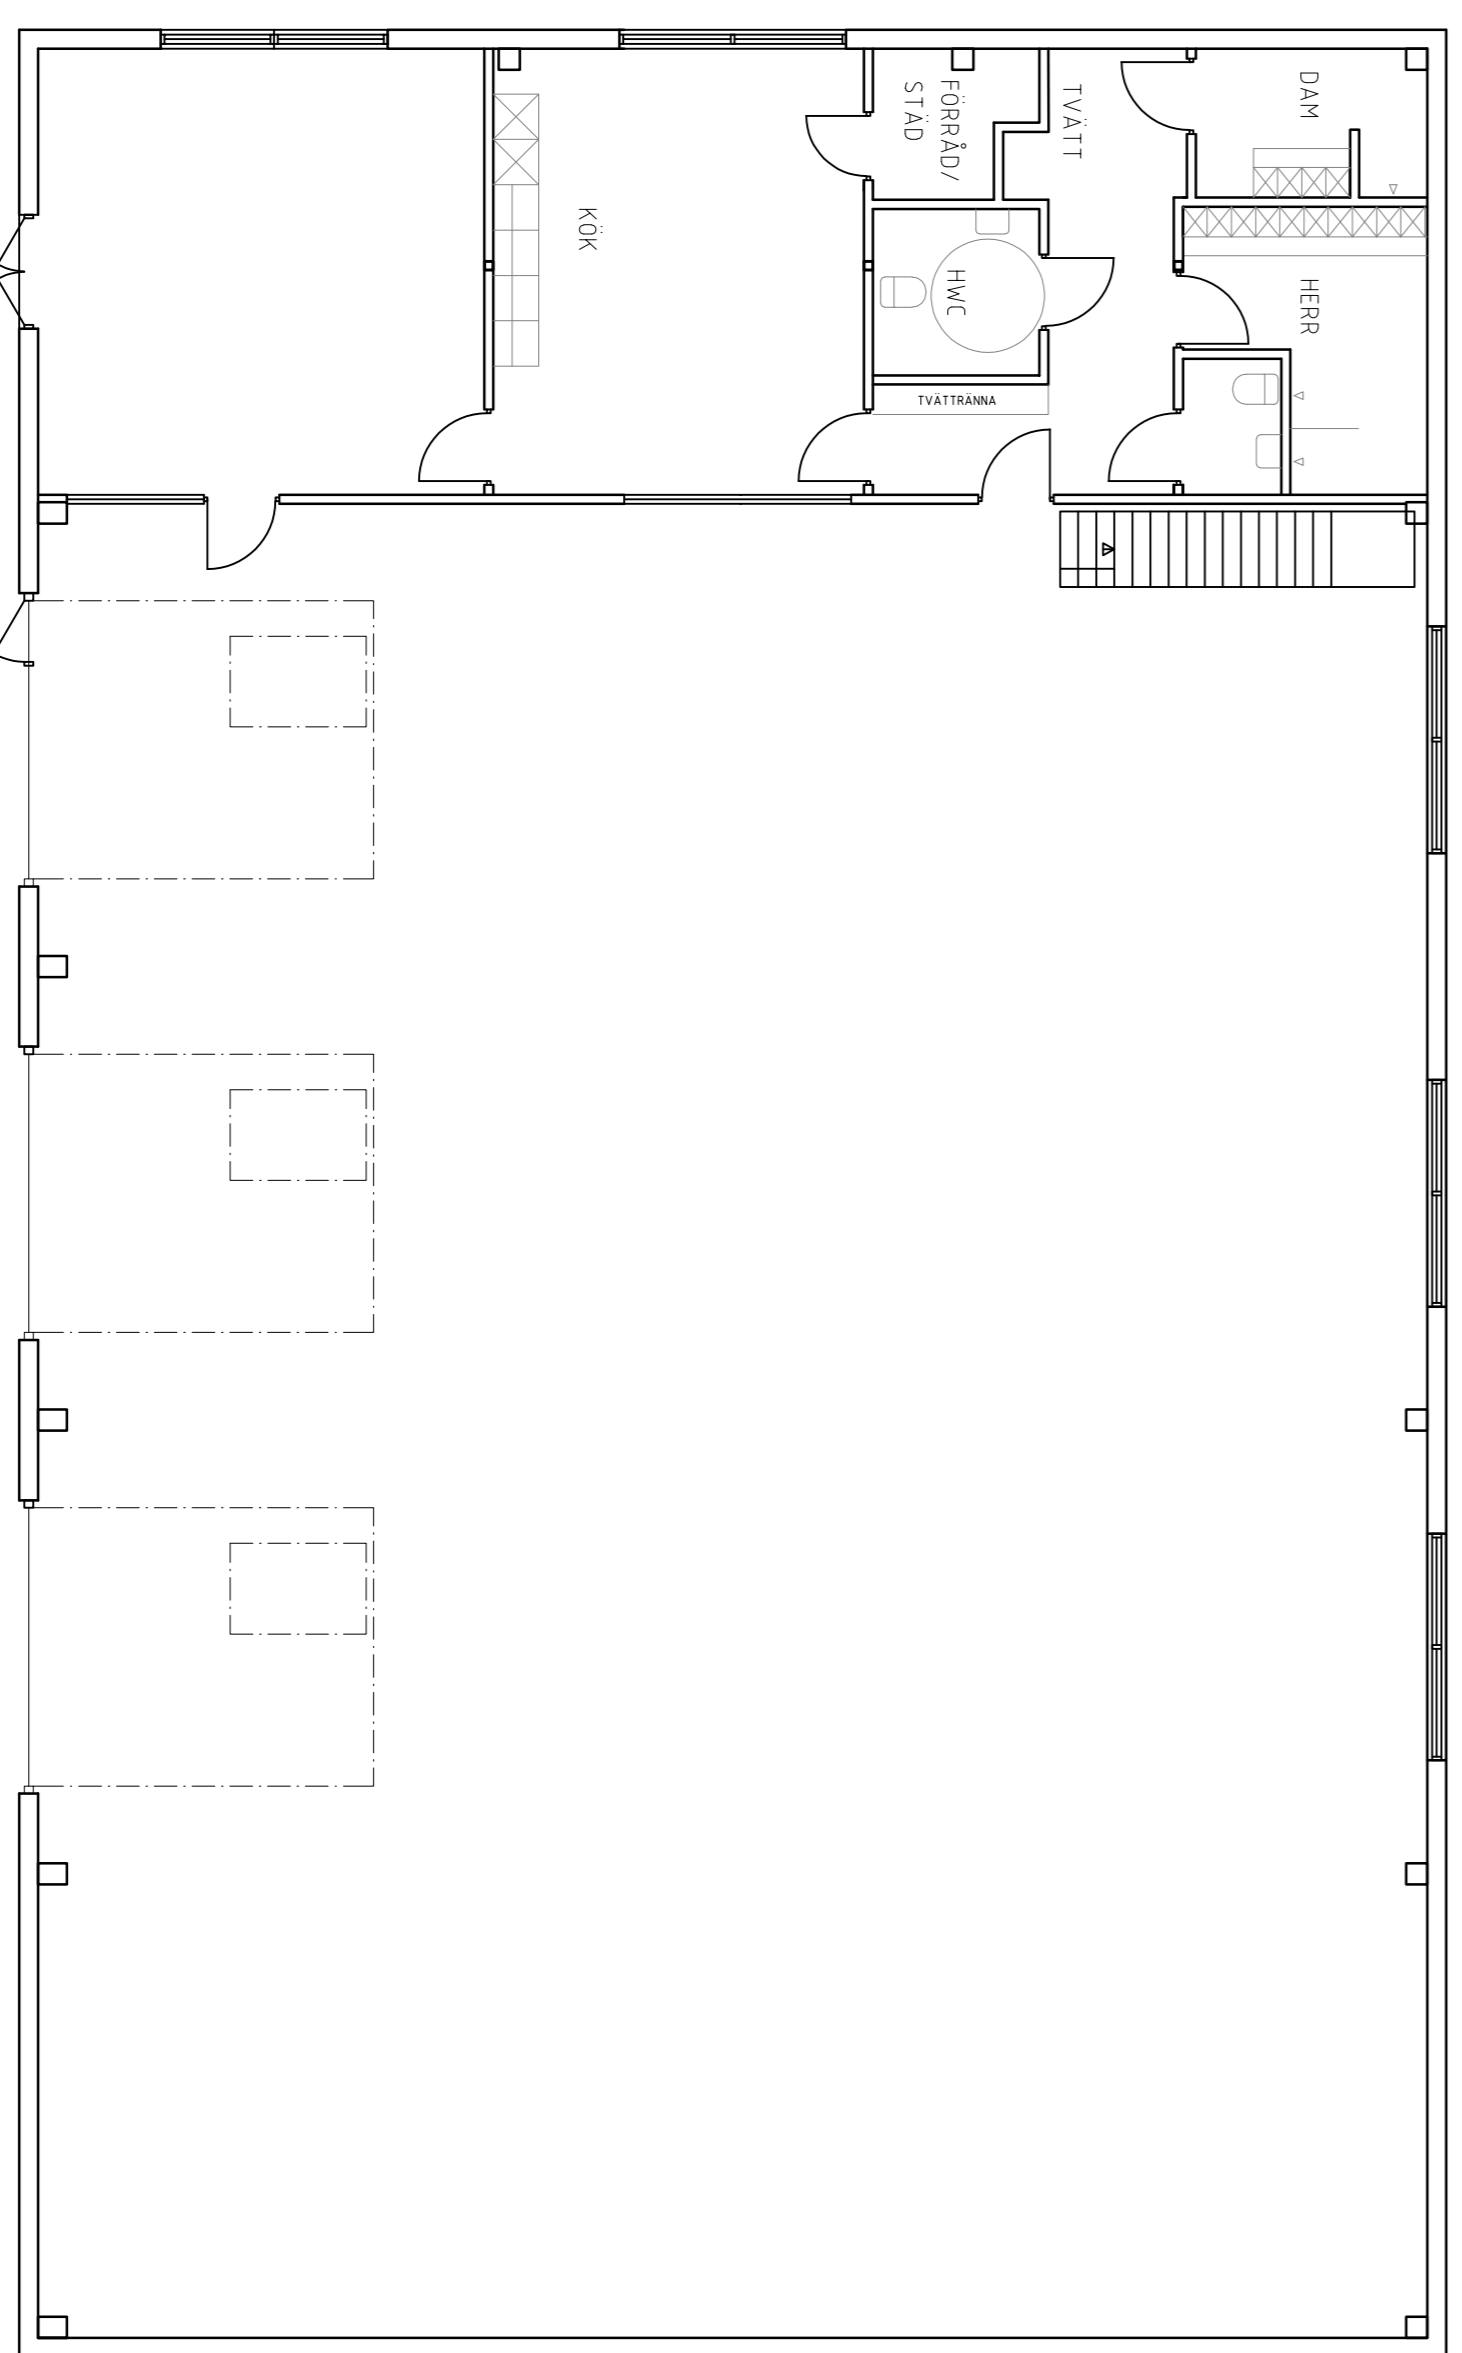

PLAN 1

BET	ANT	ÄNDRINGEN AVSER	DATUM	SIGN
<b>RELATIONSHANDLING</b>				

ÅTERBRUK AV BYGGNAD  
 JUHLAB  
 DEL AV MÅNSARP 1186  
 INDUSTRIVÄGEN 24A, 562 41 TABERG



PROJEKTÖR

PROJEKTID	RITAD/KONSTR AV	HANDLAGARE
2025-11-21	22-28	PAD

PLANRITNING  
 PLAN 1 & 2

SKALA	NUMMER	BET
A1 1:100	A-4-0-1-01	