
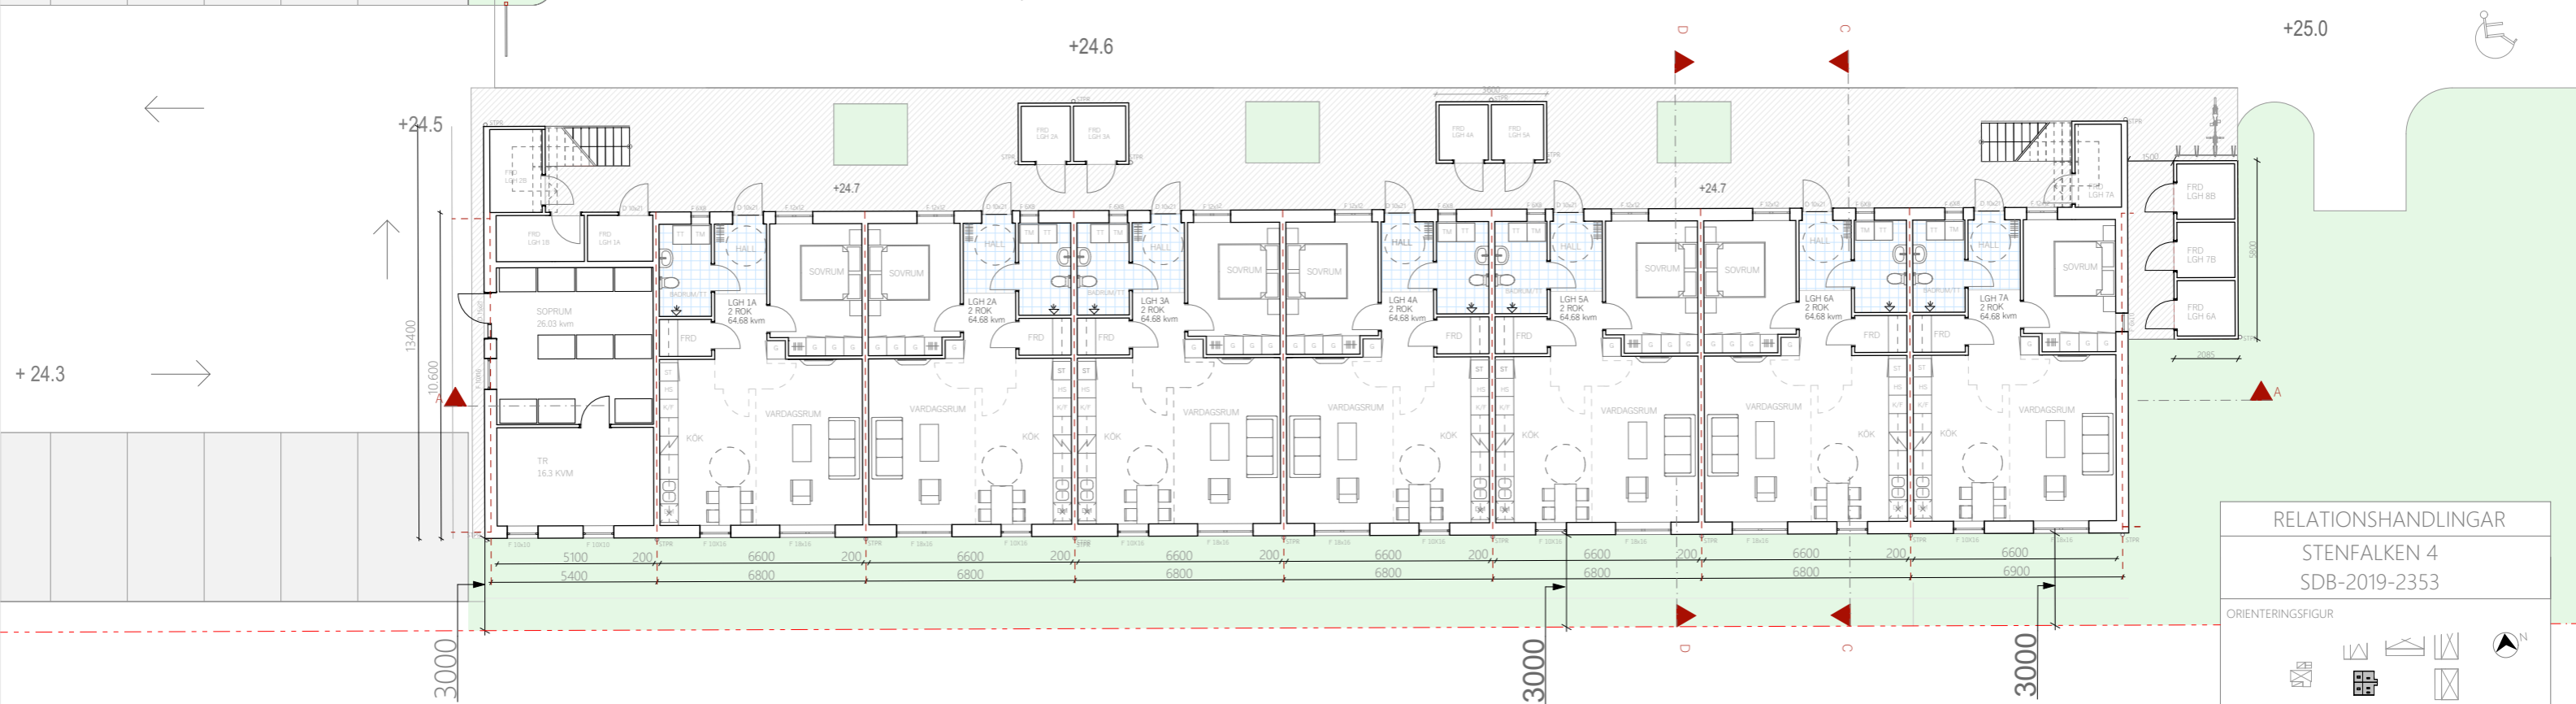


FÖRKLARINGAR

-  Dörr
-  Fönster
-  Väggar
-  Kyl / Frys
-  Garderob
-  Städ
-  Teknik Rum
-  Stuprör

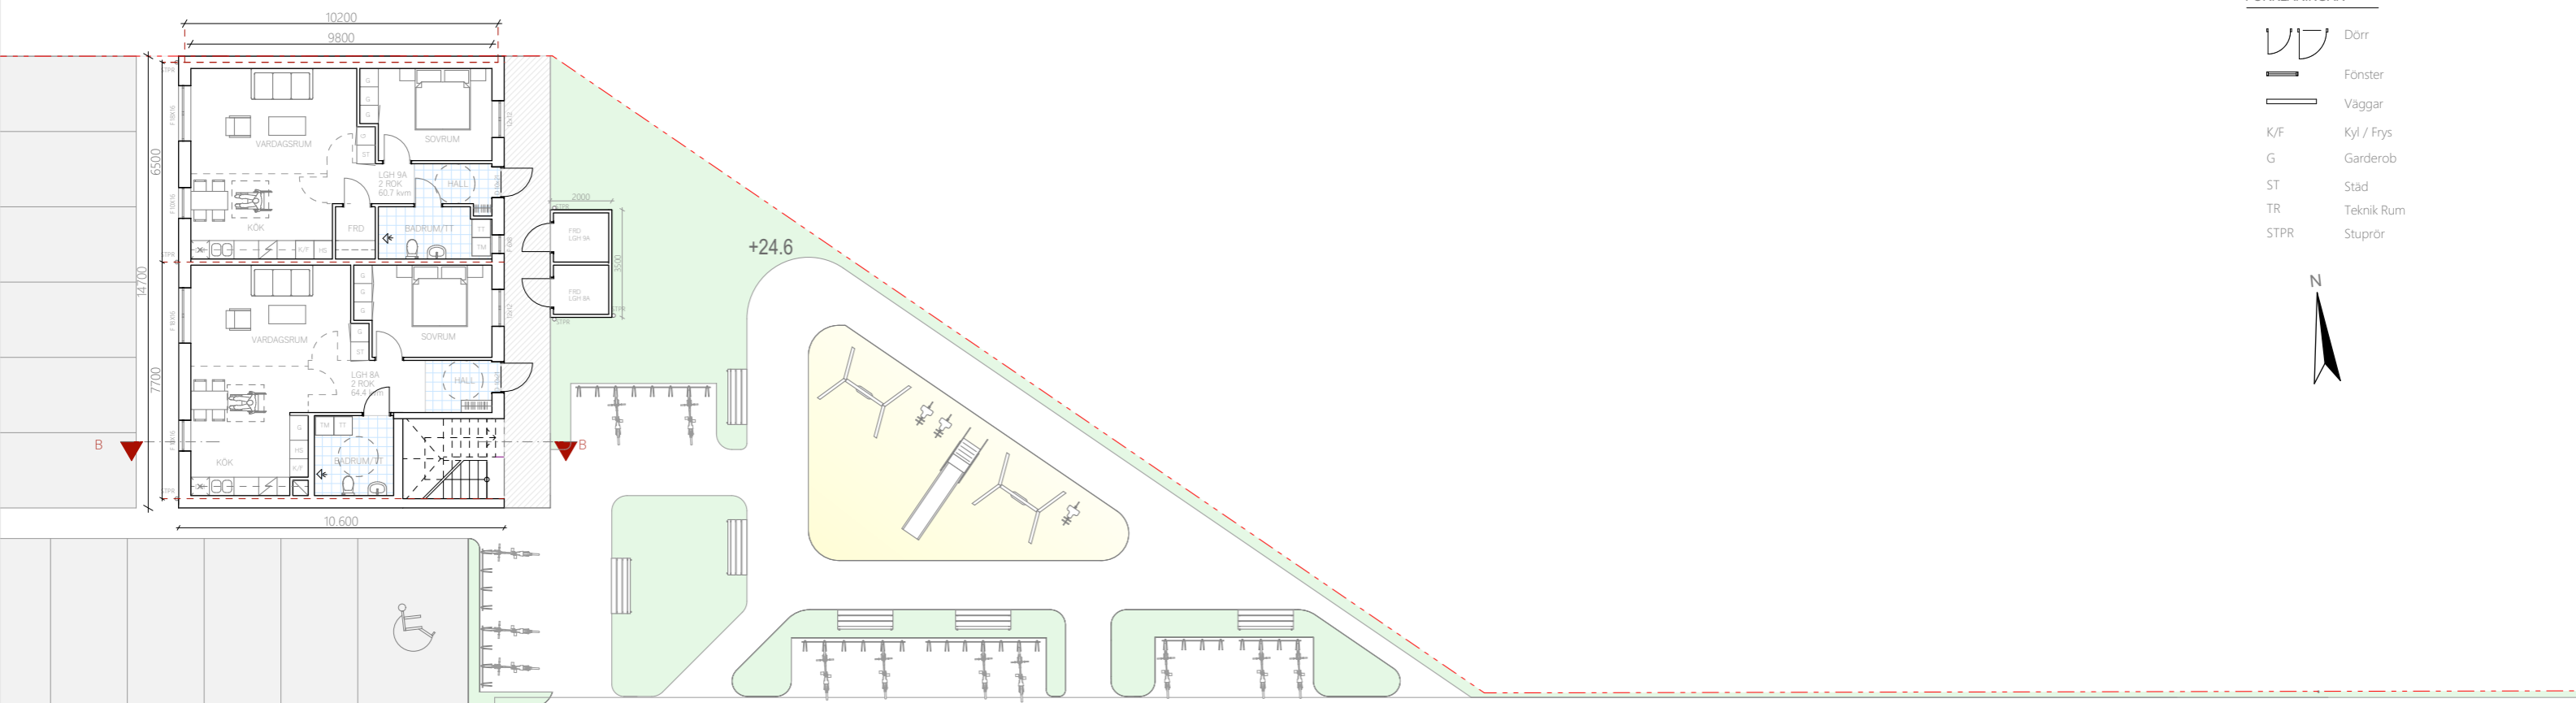

RELATIONSHANDLINGAR

STENFALKEN 4  
SDB-2019-2353

ORIENTERINGSFIGUR

UPPDRAG NR	RITAD AV	HANDLÄGGARE
DATUM	ANSVARIG	Z.K
2022-01-12	ZAMIR KRASNIQI	
PLAN 1		
SKALA (A1) 1:100	NUMBER:	BET
SKALA (A3) 1:200	A- 40.1-101	A

