


FASAD MOT NORR



SEKTION D-D

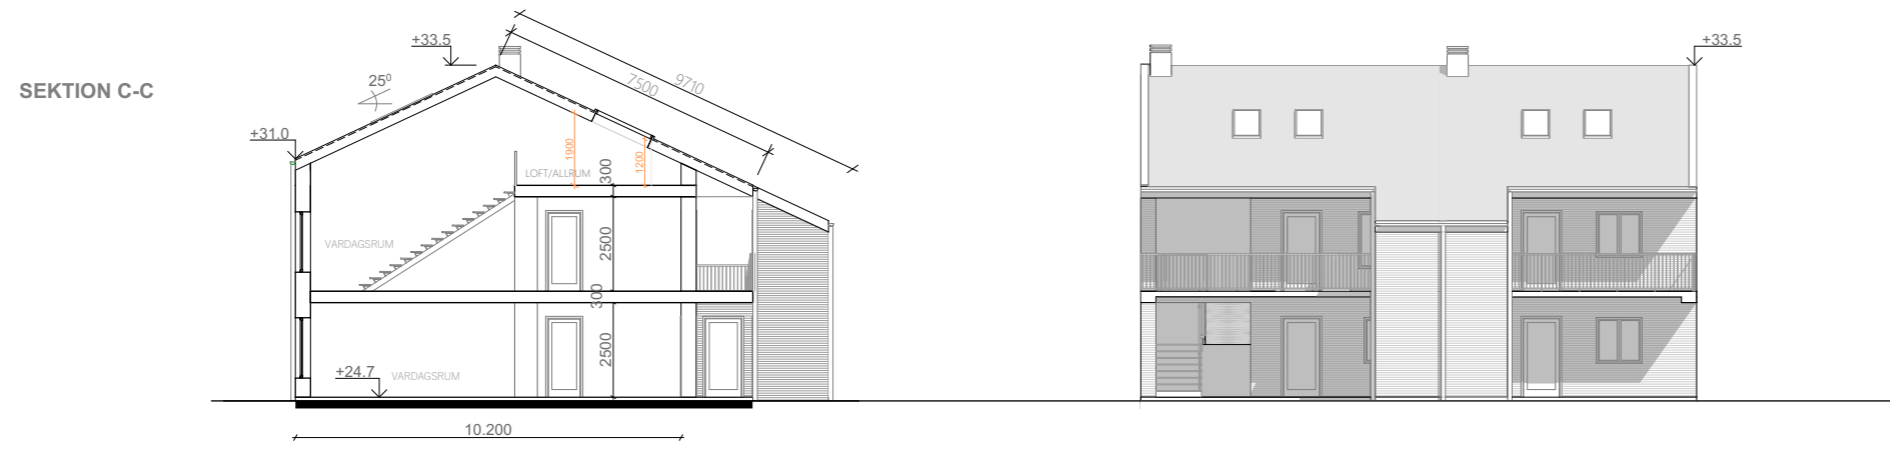

RELATIONSHANDLINGAR		
STENFALKEN 4 SDB-2019-2353		
ORIENTERINGSFIGUR		
UPPDRAG NR 2022-01-12	RITAD AV Z.K	HANDLÄGGARE Z.K
ANSVARIG ZAMIR KRASNIQI		
SEKTIONER		
SKALA (A1) 1:100 SKALA (A3) 1:200	NUMBER A- 40.2-100	BET A