

FÖRKLARINGAR

Fasad: Entresida Teglefasad med 3 olika tegletyper

- ① Typ 1 Vitgrå Tegel (Antibes 2165)
- ② Typ 2 Gulröd Tegel (Sunset 2283)
- ③ Typ 3 Mörkgrå/Svart Tegel (forest 2448)

④ Fasad: Baksida, Förråd och gavel puts Vitt/Grå lika Tegel Typ 1

⑤ Fönsterram(Baksida) puts kulör-Mörkgrå

Tak: Betongpannor antracitgrå

Takavvatning och plåtdetaljer kulör mörkgrå


Fönster: Kulör NCS S 7500-N

Dörrar: Kulör NCS S 7500-N


Förråd i Byggnad lika anslutande fasad




FASAD MOT NORR

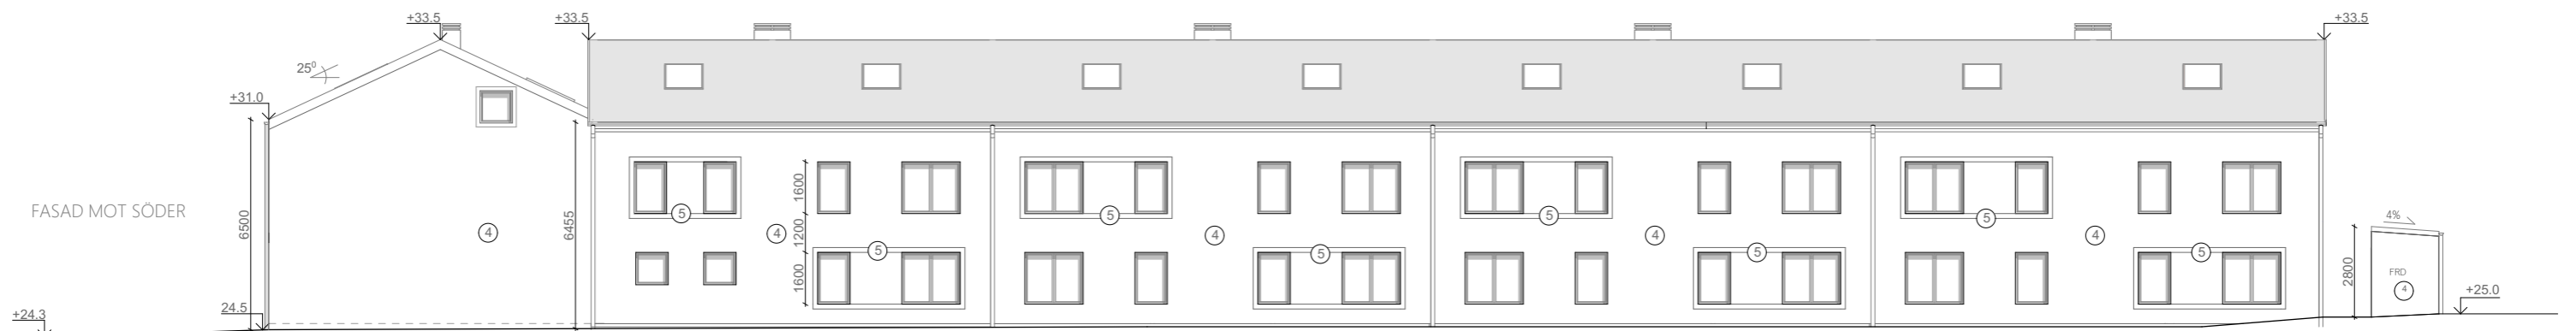

FASAD MOT SÖDER

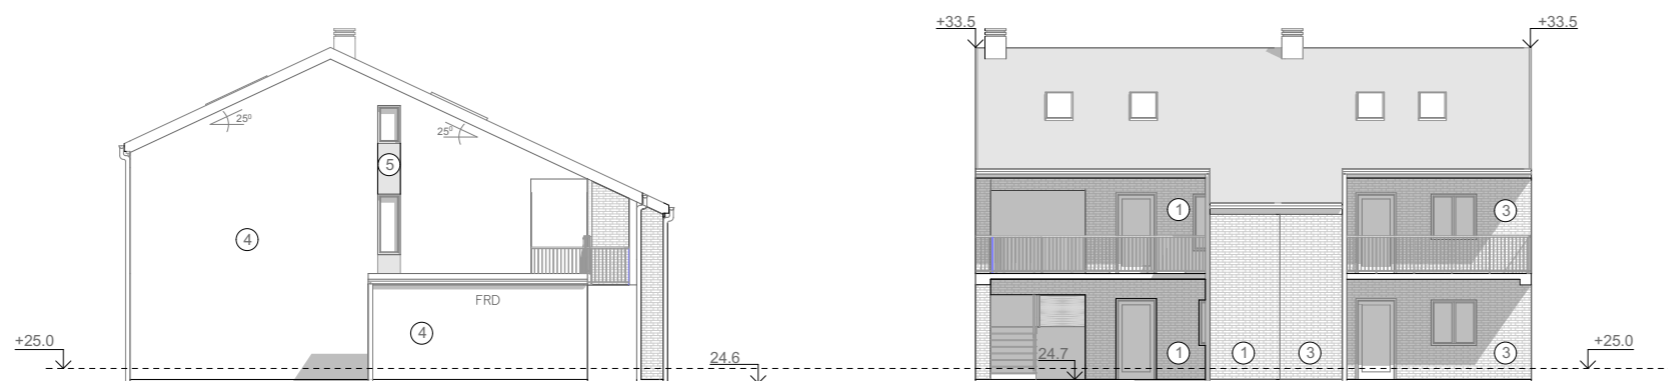

FASAD MOT ÖST

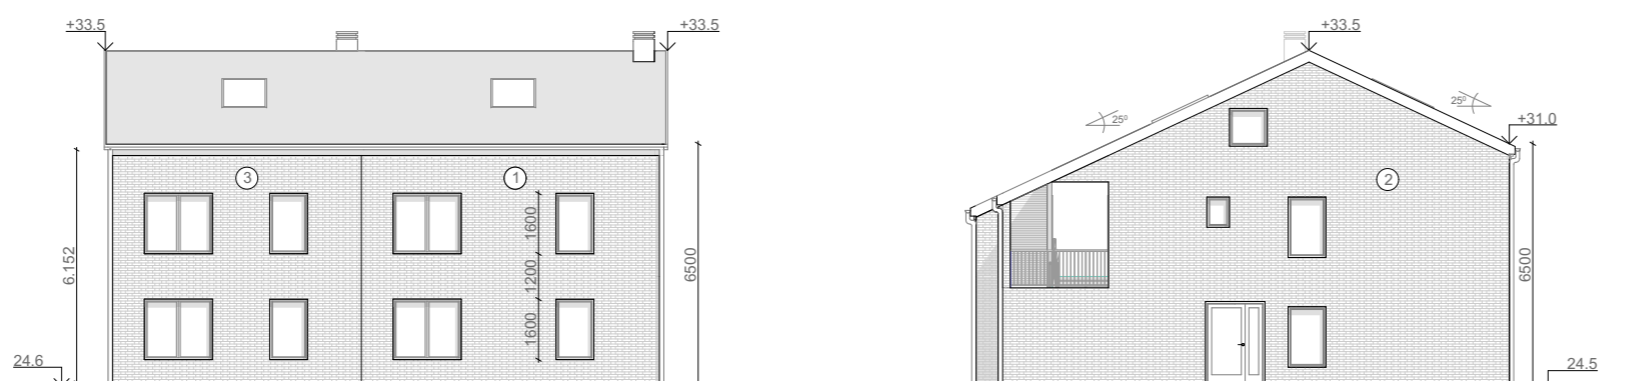


FASAD MOT VÄST

RELATIONSHANDLINGAR

STENFALKEN 4  
SDB-2019-2353

ORIENTERINGSFIGUR

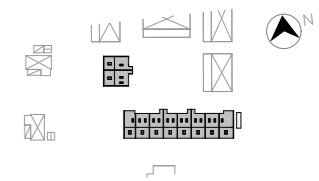

UPPDRAG NR 2022-01-12	RITAD AV Z.K	HANDLÄGGARE Z.K
DATUM	ANSVARIG ZAMIR KRASNIQI	

FASADER

SKALA (A1) 1:100	NUMBER	BET
SKALA (A3) 1:200	A- 40.3-100	A

