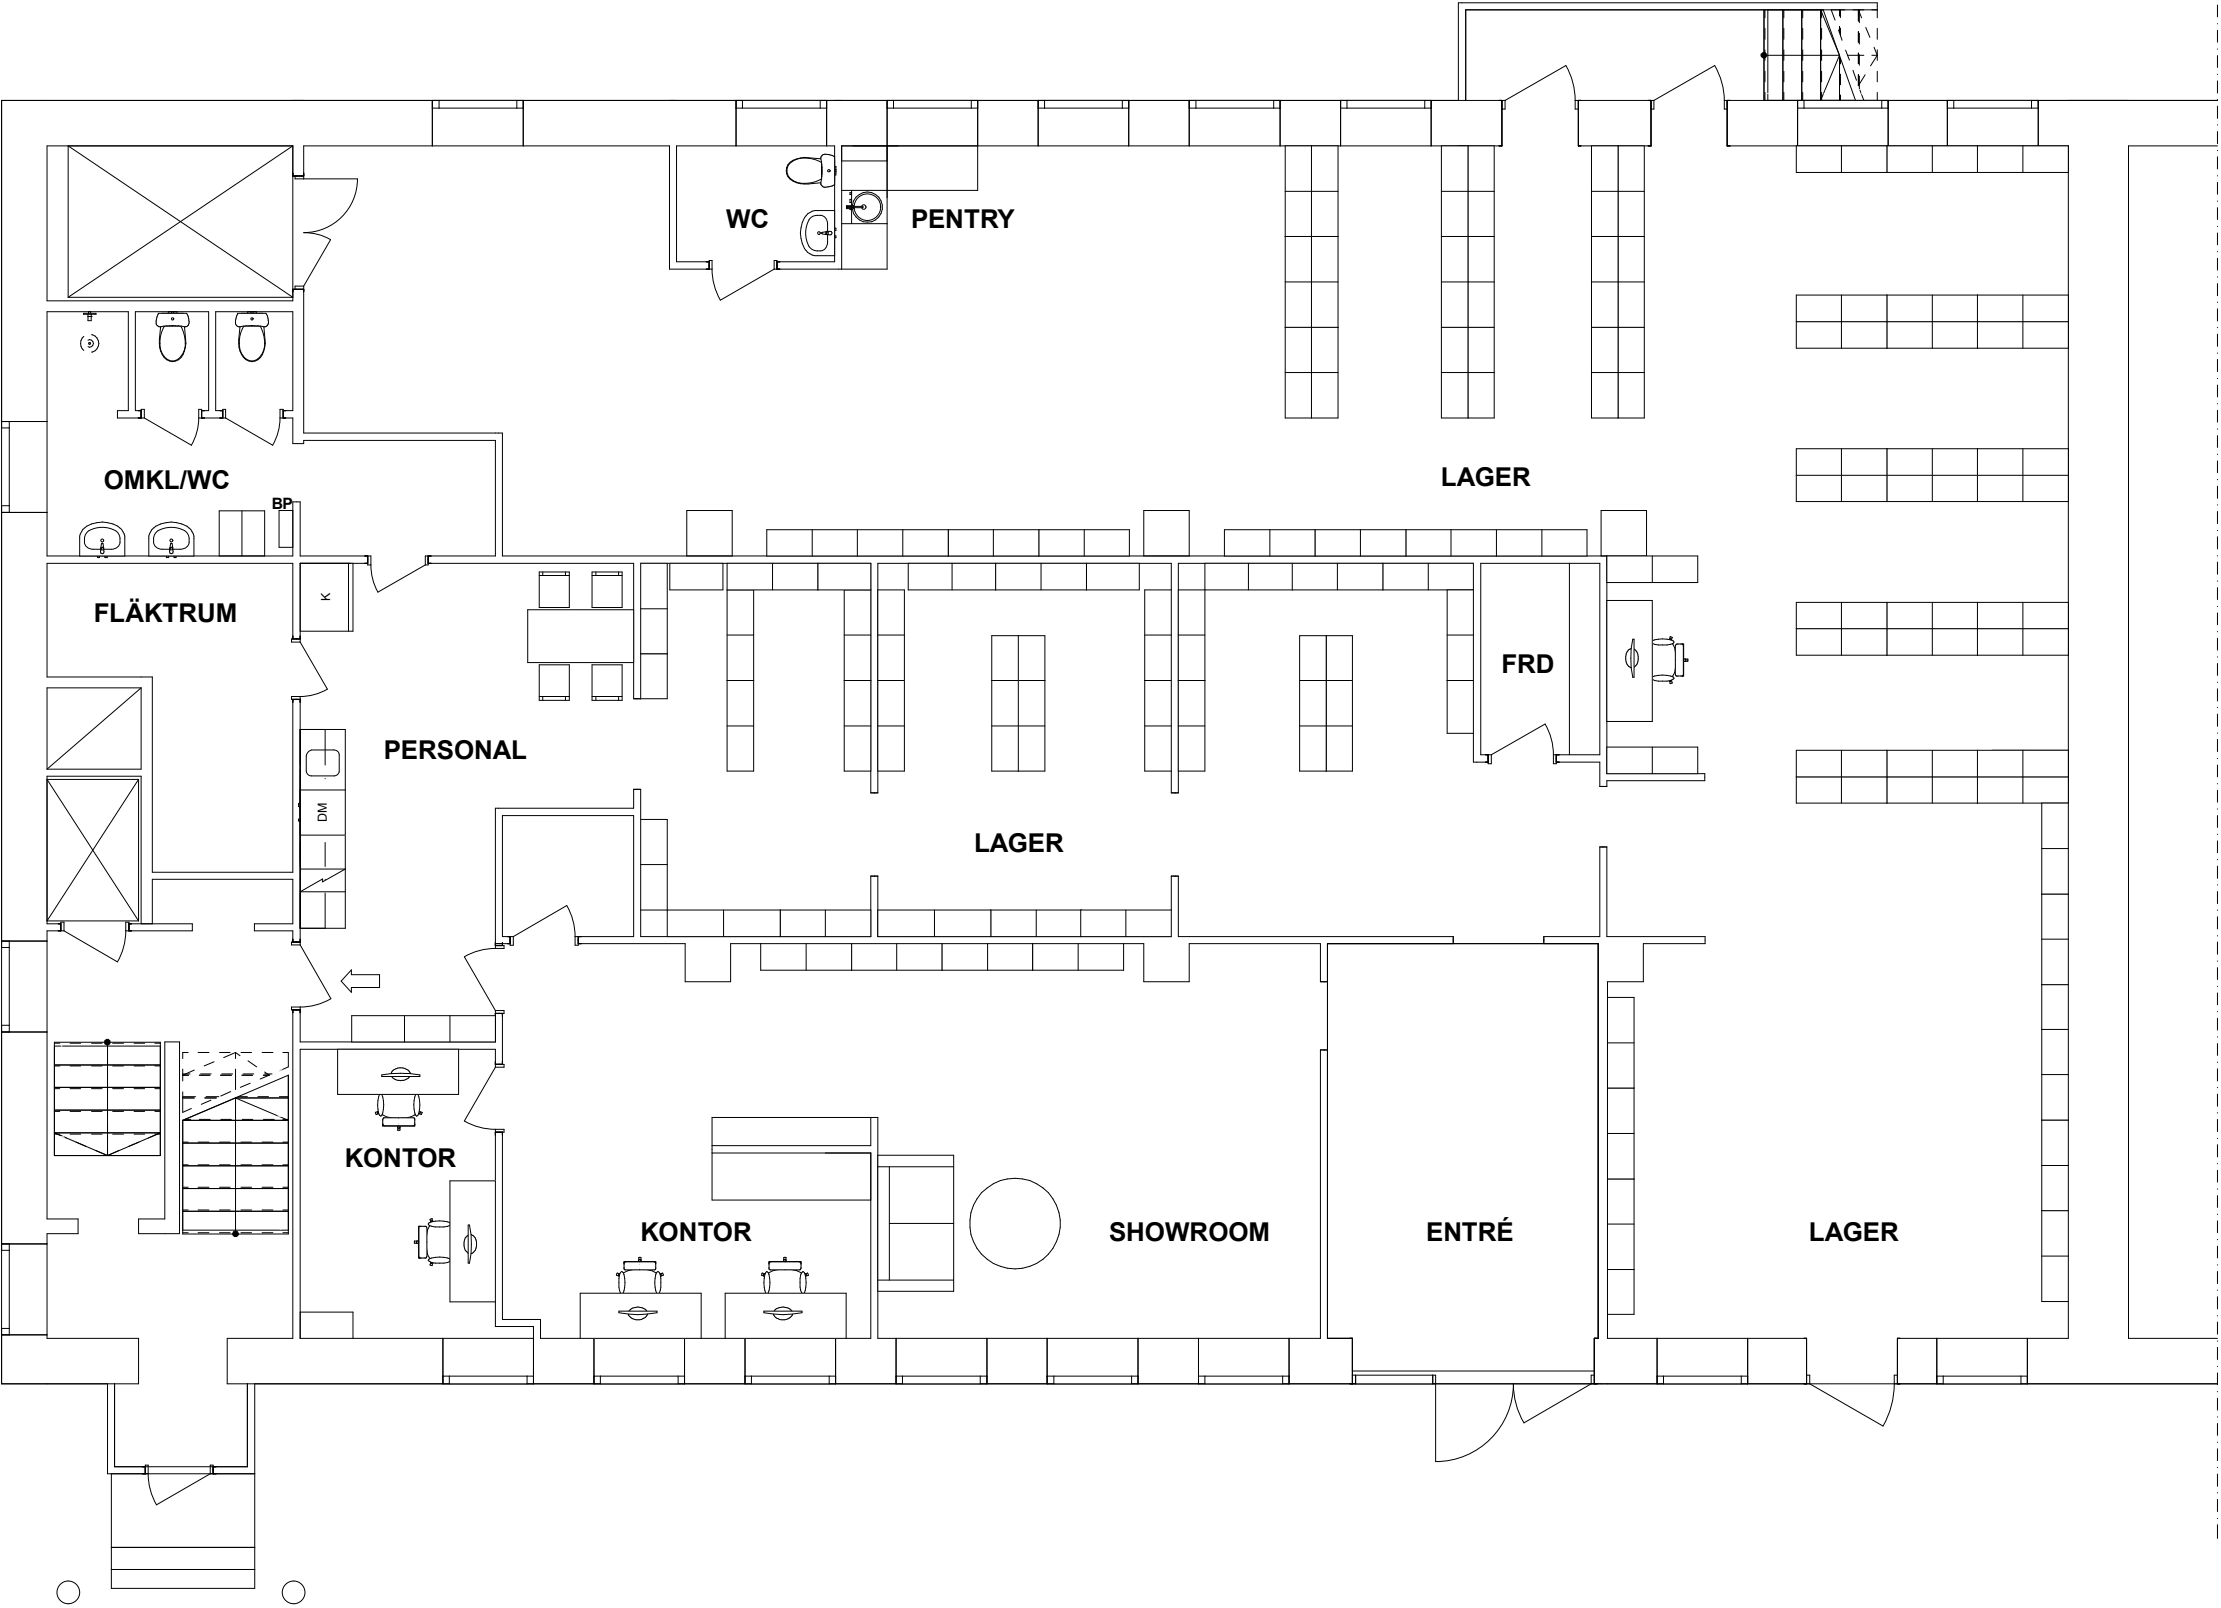


BET	ANT	ÄNDRING AV/SE	DATUM	Sign.
RELATIONSHANDLING				
LAGERLOKAL				
HIT Arkitektur				
UPPDRAG NR		RTTAD AV	HANDLAGGARE	
		Mattias Jonsson	OJ	
DATUM		ANSVARIG		
2026.07.25		Mattias Jonsson		
SKALA		NUMMER		BET
1:50 (A1) 1:100 (A3)				