
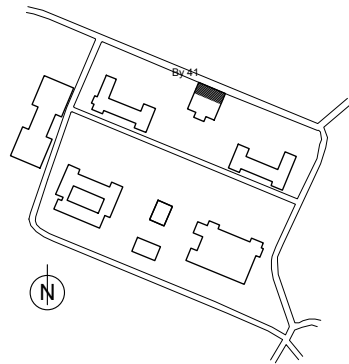


XREF: ../Model/Dwg/Bj 41/A-PL-41-1.dwg

LAGER: SB11

PLAN AV VÅNING 3, DEL 2

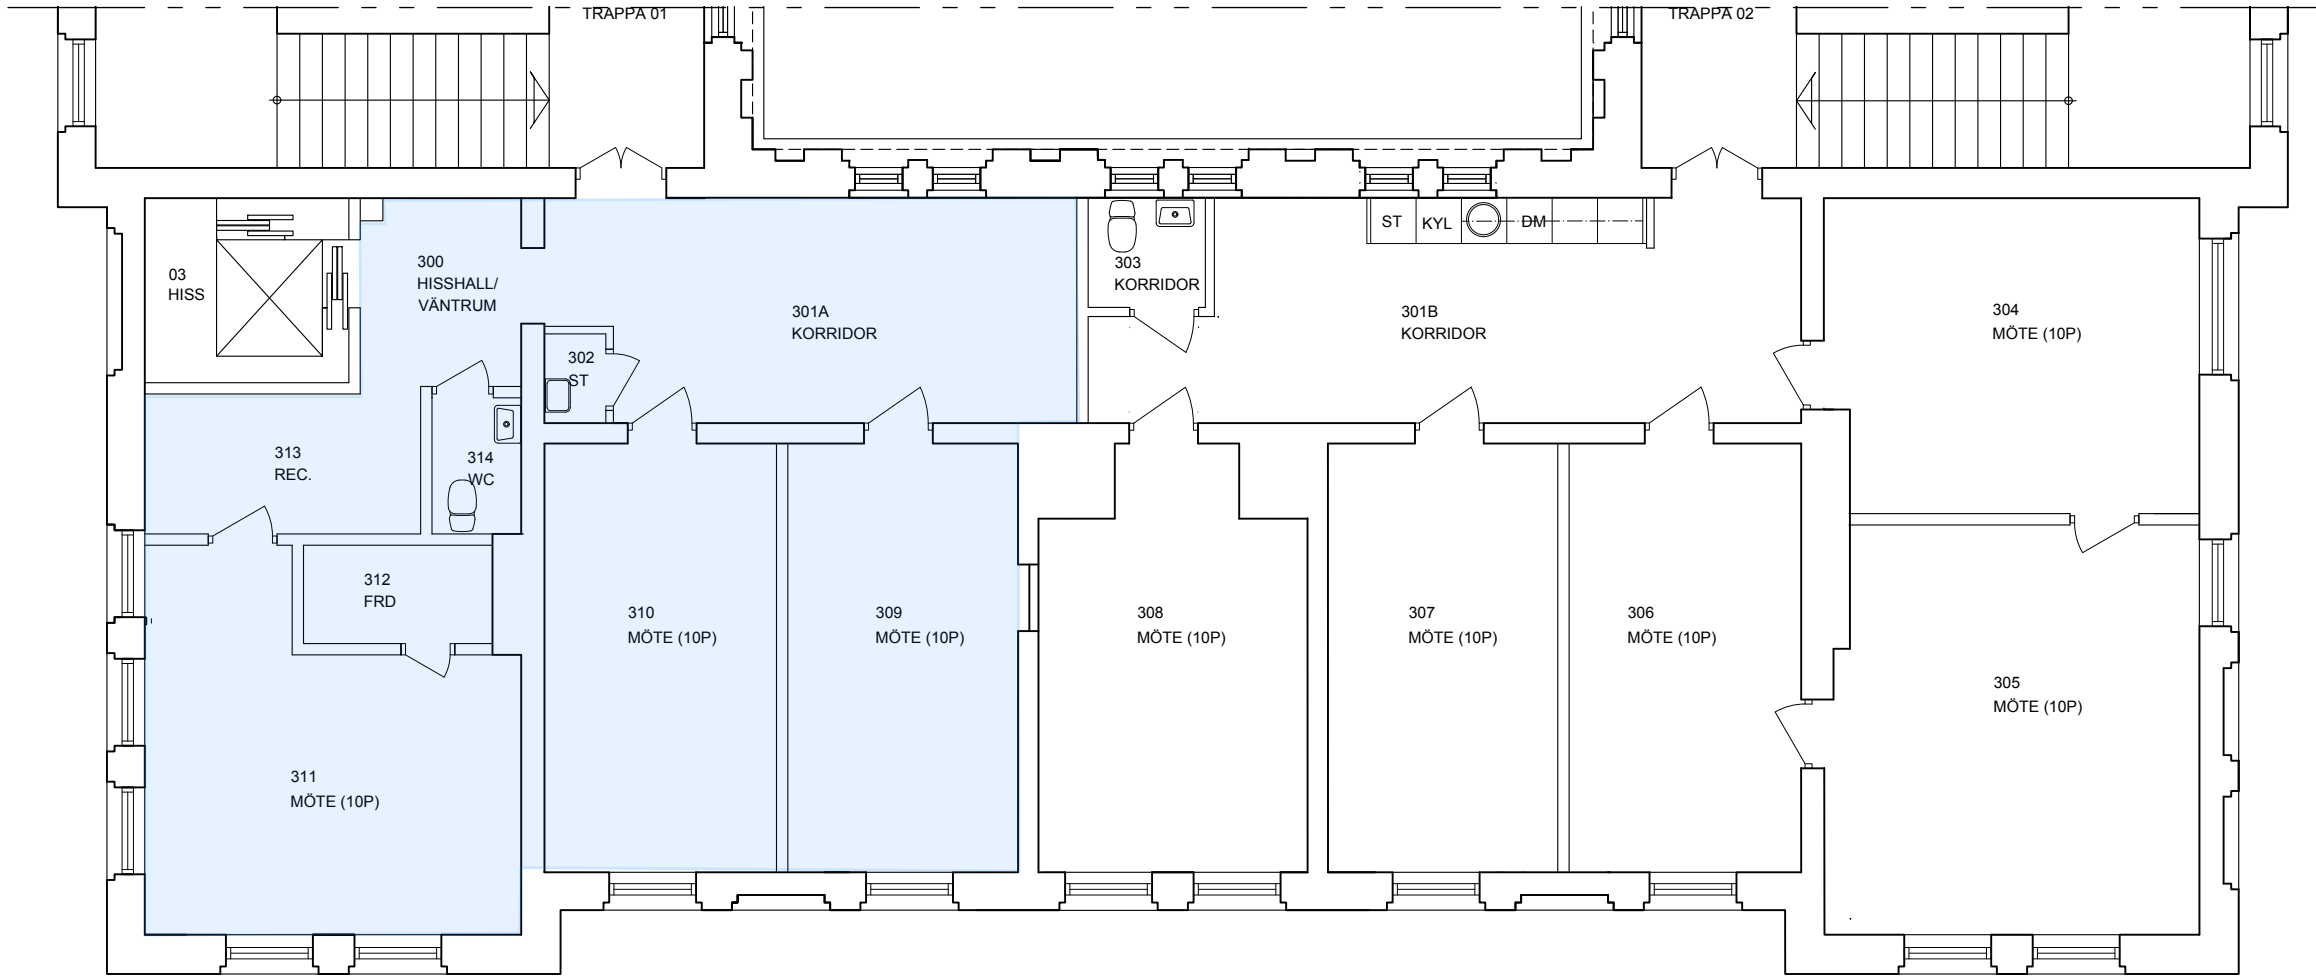

BET	ANT	ÄNDRINGEN AVSER	DATUM	SIGN
RELATIONSHANDLING				
KV HUNNERUP 1				
LUNDS KOMMUN				
G E N O V A				
UPPDRAG NR		RITADKONSTR AV	HANDLAGGARE	
		JB		
DATUM		ANSVARIG		
2026-03-12				
BYGGNAD 41				
PLAN AV VÅNING 3				
DEL 2				
SKALA		NUMMER		BET
A1	A1: 1:50	A-40-1-4132		
A3	A3: 1:100			

PLO: 2026-03-26 16:34 /USERS/JOHANNA/LIBRARY/CLOUDSTORAGE/ONEDRIVE-SANDINBRANDT.COM/01 SANDINBRANDT - PROJ.MAPP/30 KV HUNNERUP LUND/06 ARBETSFLER/RITNINGAR (CAD)/A/RITDEF/BY 41/A-40-X-41X.DWG JOHANNA SANDIN BRANDT