


|                      |
|----------------------|
| RELATIONSRITNING     |
| ARBETSRITNING        |
| FÖRFRÅGNINGSUNDERLAG |
| BYGGLOVSRITNING      |
| FÖRHANDSKOPIA        |

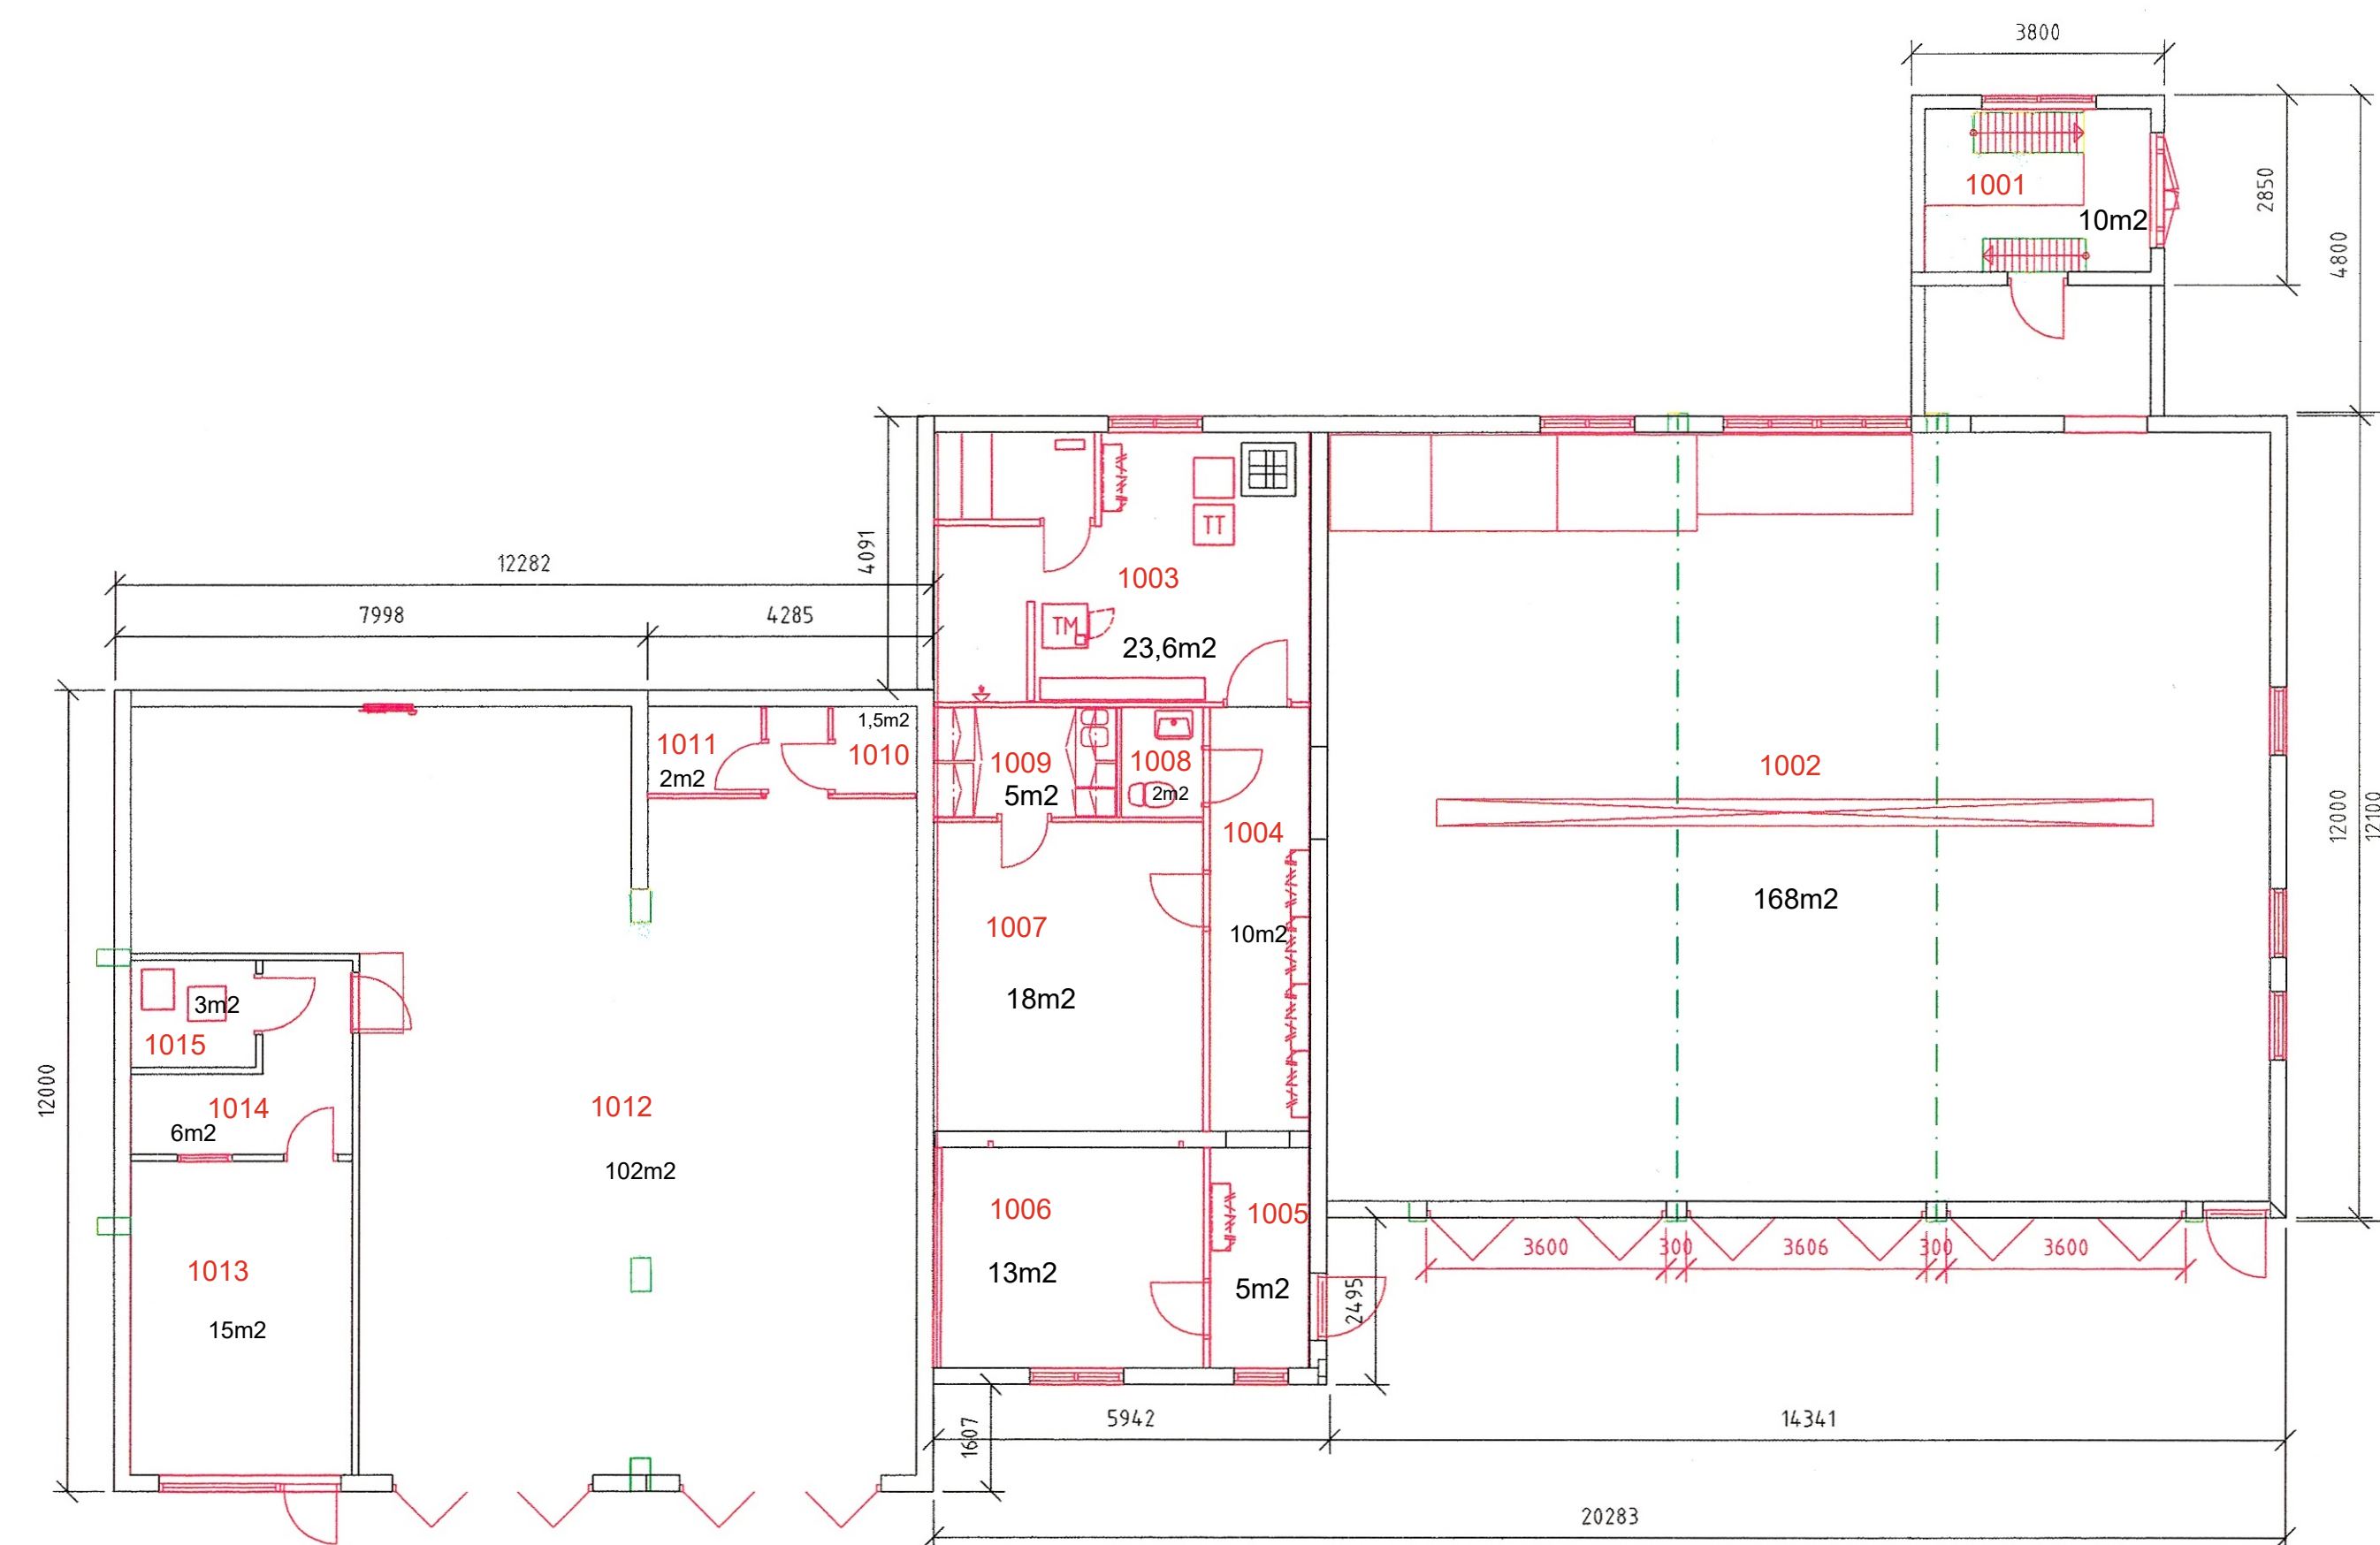

|                 |     |                 |      |       |
|-----------------|-----|-----------------|------|-------|
| BET             | ANT | ÄNDRINGEN AVSER | SIGN | DATUM |
| RELATIONSRTNING |     |                 |      |       |

| ORIENTERINGSPLAN |              |
|------------------|--------------|
| A                | TEL:<br>FAX: |
| K                | TEL:<br>FAX: |
| V                | TEL:<br>FAX: |
| E                | TEL:<br>FAX: |

|                     |                           |                                      |
|---------------------|---------------------------|--------------------------------------|
| UPPDRAG NR<br>----  | RITAD AV<br>Veikko Virkki | FAX:<br>HÄNDLÄGGARE<br>Hakan Franzén |
| DATUM<br>2000-08-07 | ANSVARIG<br>Lar-Göran Elm | GÅ RITNUMRET                         |



UPPVIDINGE KOMMUN, TEKNISKA KONTORET  
Olufsgatan 4  
Box 59, 360 70 ÅSEDA  
Tel: 0474 - 470 00, Fax: 0474-470 60  
E-post: [tekniska.kontoret@uppvidinge.se](mailto:tekniska.kontoret@uppvidinge.se)

|          |  |
|----------|--|
| SKÅPSNR: |  |
| FILNAMN: |  |

HOHULT 1:16

## PLAN BRANDSTATION OCH TILLKÖPTA BIUTRYMMEN

AutoCAD 2000, POINT 5.5

|        |       |               |      |
|--------|-------|---------------|------|
| FORMAT | SKALA | RITINGSNUMMER | REV. |
| A1     | 1:100 | 1184          | A    |

|          |             |
|----------|-------------|
| Skåpsnr: | 1184        |
| Filnamn: | HOHULT_1-16 |

