


Adress: Topplocksgatan 6
 Område: Malmö
 Fastighetsbeteckning: Ventilen 3
 Plan: Bottenplan
 Lokaltyp: Kontor



- Kontorsyta
- Möte/Konferens/Samtal
- Pentry
- Allmänna ytor
- WC/RWC/Städ/Dusch
- Förråd/Teknik

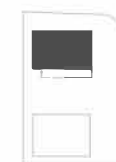

0 5m




Med reservation för avvikelser.
 Eventuell möblering är endast ett förslag och
 kanske inte är genomförbar i verkligheten.

INFORMATION

Alla mått skall undersökas på plats



PLAN 1, BOTTENPLAN
1:100

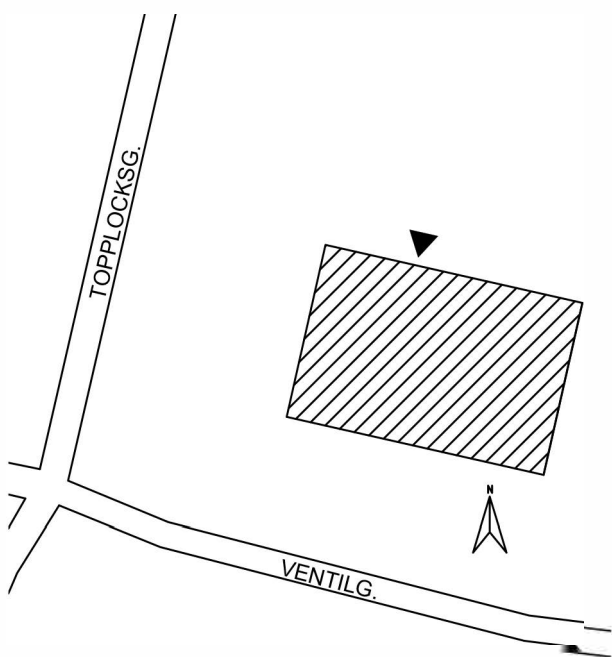

ORIENTERINGSPLAN

RITNINGEN ÄR BASERAD PÅ ALDRE RITNINGSUNDERLAG
OCH GÖR INGA ANSPRÅK PÅ ATT VARA FULLSTÄNDIG.
ALLA MÅTT SKALL UNDERSÖKAS PÅ PLATS.

BET	ANT	ÄNDRINGEN AVSER	SIGN	DATUM
-----	-----	-----------------	------	-------

RELATIONSHANDLING

KV.VENTILEN 3

AB 05

ARKITEKTUR & BYGGLEDNING

Beritta Gurrisgatan 13 217 74 Malmö www.ab05.se

ARBETSNUMMER 2331	RITAD AV GJ	HANDLÄGGARE GK
DATUM 2022-04-26	ANSVARIG Gisli Kristjansson	

VENTILGATAN 6, MALMÖ

PLAN 1, BOTTENPLAN

SKALA [A1] 1:100 [A3] 1:200	RITNINGSNUMMER A-40.1-01	BET
-----------------------------------	-----------------------------	-----

