


Plan 10  
1:200

Gemensam yta för utrymning  
för personer med särskilda behov.  
Ytan delas med lokalen intill.

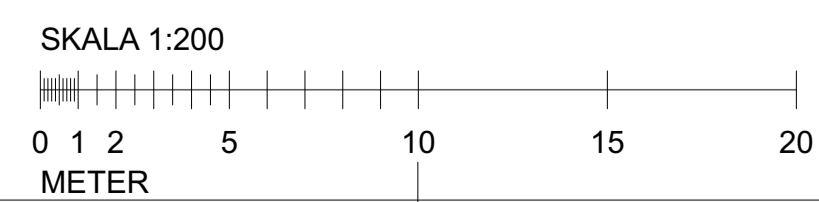

RELATIONSHANDLING			
2025-02-10	ANDRING		ANDRING
Malmkrossen 13			
Formfastigheter AB			
Sara Lundquist	KONTAKTPERSON	FE	SKAPAD AV
Sara Lundquist	GODKÄND AV	2022-03	UPPDRAGSNUMMER
RITNINGSKATEGORI			
Kv. Malmkrossen 13, Malmö	INNEHÅLL	A1	FORMAT
Plan 10		1:200	SKALA
A-40-1-100	NUMBER		BET