
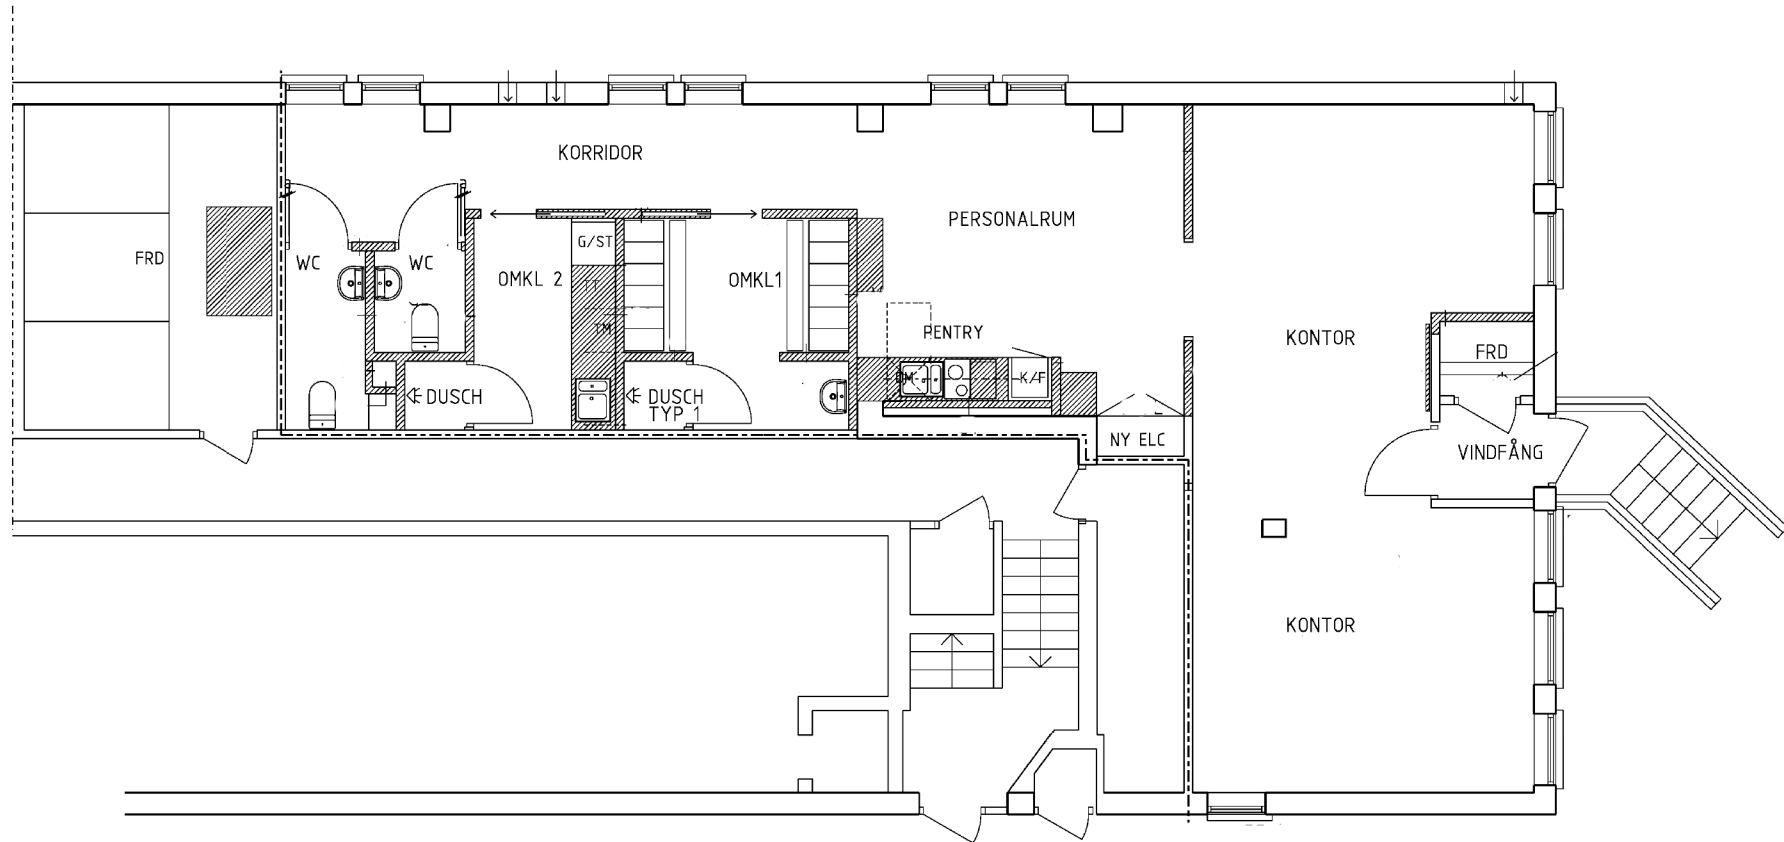


XREF: R:\PROJEKT\Bilddärpan\A-40.1-01.dgn

CadSystem JLStation v8

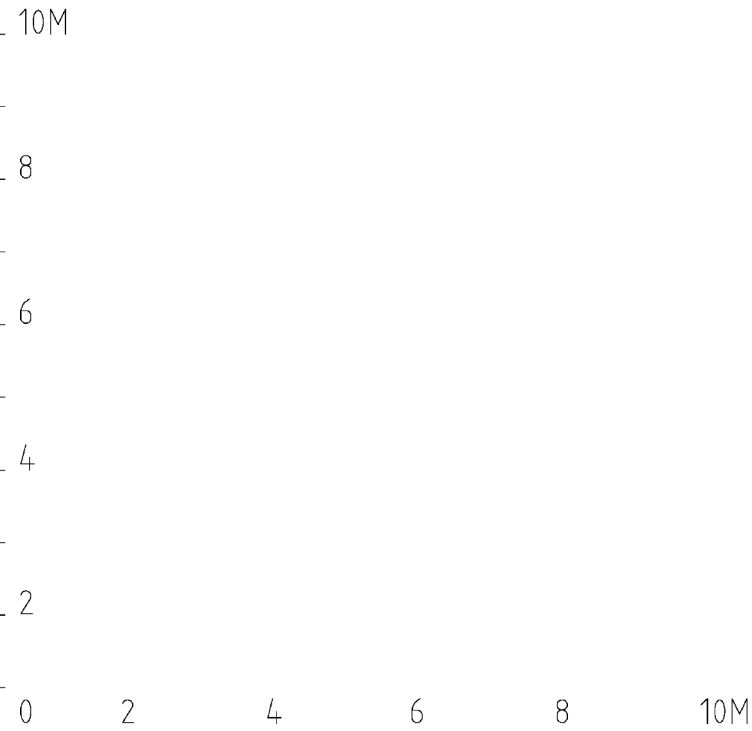

FÖRKLARINGAR

ALLA MÅTT ANGES I MM
MÅTT KONTROLLERAS PÅ
PLATS AV ENTREPRENÖREN.

- VÄGG RIVS
// NY VÄGG
= NY DÖRR
= BEF DÖRR
= EFTERLAGNING VID RIVEN BYGGNADSEDEL
- - - - - BRANDCELLSGRÄNS EI 60

V1 VÄGGTYP

- AT ANSLAGSTAVLA TYP FORBO BULLETIN-BOARO 2185 MONTAGE: LIMAS PÅ VÄGG FRÅN GOLV TILL TAK. B:1220 H:ca 2300
IL INPEKTIONSLUCKA TYP HILA 150x150 OM EJ ANNAT ANGES PÅ RITNING MONTERAS UK 100MM OFG
FG INBROTTSKLASSADE FÖNSTERGALLER I SMIDE CA B:1100 H:850 MODELL STANDARD. KULÖR VIT MONTERAS PÅ UTSIDA OM FÖNSTER ÖPPNAS INÅT
FG-1 INBROTTSKLASSADE FÖNSTERGALLER I SMIDE CA B:900 H:850 ÖVRIGT LIKA FG

VÄGGTYPER

V1 = E MR450 70/70 AP/PA M0 S
VÄGGTJOCKLEK 120 MM HÖJD TILL BJÄLKLAG
13 MM GIPS OCH 12 MM PLYFA PÅ BÅDA SIDORNA
40 dB

V2 = E MR450 70/70 QQ/QQ M4.5 S (VÅTRUMSKRAV)
VÄGGTJOCKLEK 120 MM
HÖJD TILL BJÄLKLAG 25 MM AQUAPANEL
PÅ BÅDA SIDOR.
45 dB

S1 = E MR450 70/70 -/AA M0
VÄGGTJOCKLEK 95 MM.
HÖJD TILL BJÄLKLAG

GOLVTYPER

G1: LINOLEUM
TYP FORBO MARMOLEUM REAL 2795 "BUTTER"

G2: KLINKERPLATTOR
TYP HÖGANÄS BYGGKERAMIK,
SERIE "GRYNNA", FORMAT 96x96x8,
1:a SORTERING, KULÖR G11 15.

FÄRGSÄTTNING

VÄGGAR
SÄMTLIGA VÄGGAR MÅLAS I
KULÖR, "NORDSJÖ VIT" GLANSVÄRDE 7

TAK
SYNLIGA TAK MÅLAS I KULÖR
NCS S 0500

SNICKERIER, SOCKLAR BEF DÖRRAR
"NORDSJÖVIT" GLANSVÄRDE 40

BEF. DÖRR TILL FRD
MÅLAS KULÖR LIKA NYA DÖRRAR
SE RITNING A-43.4-01

HANVISNING
A-43.1-01 UNDERTAK
A-43.4-01 INNERDÖRRAR TRÄ
A-46.4-01 OMKL 1&2, WC & DUSCH
A-46.4-02 PENTRY

REV	ÄMT	REVIDERINGEN AVSER	SIGN	DATUM
-----	-----	--------------------	------	-------

RELATIONSHANDLING



☒ A JAN LUNDQVIST ARKITEKTER AB 08-4424750

☐ E JAN FRANSON ELKONSULT AB 08-10 39 05

☐ V REIBO INGENJÖRSFIRMA AB 08-556 117 70

☐ K KÄVER & MELLIN AB 08-714 51 60

UPPRING NR	RITAD AV	HANDLÄGGARE
FB proj. 50168	JS	JS
DATUM	ANSVARIG	
2011-09-15	JAN LUNDQVIST	

Kv BILDSKÄRPAN 1,
Harpsundsvägen 7, Högdalen
HYRESGÄSTANPASSNING
KALLARVÅNING

SKALA	NUMMER	REV
1:50 (A1) 1:100 (A3)	A-40.1-01	