



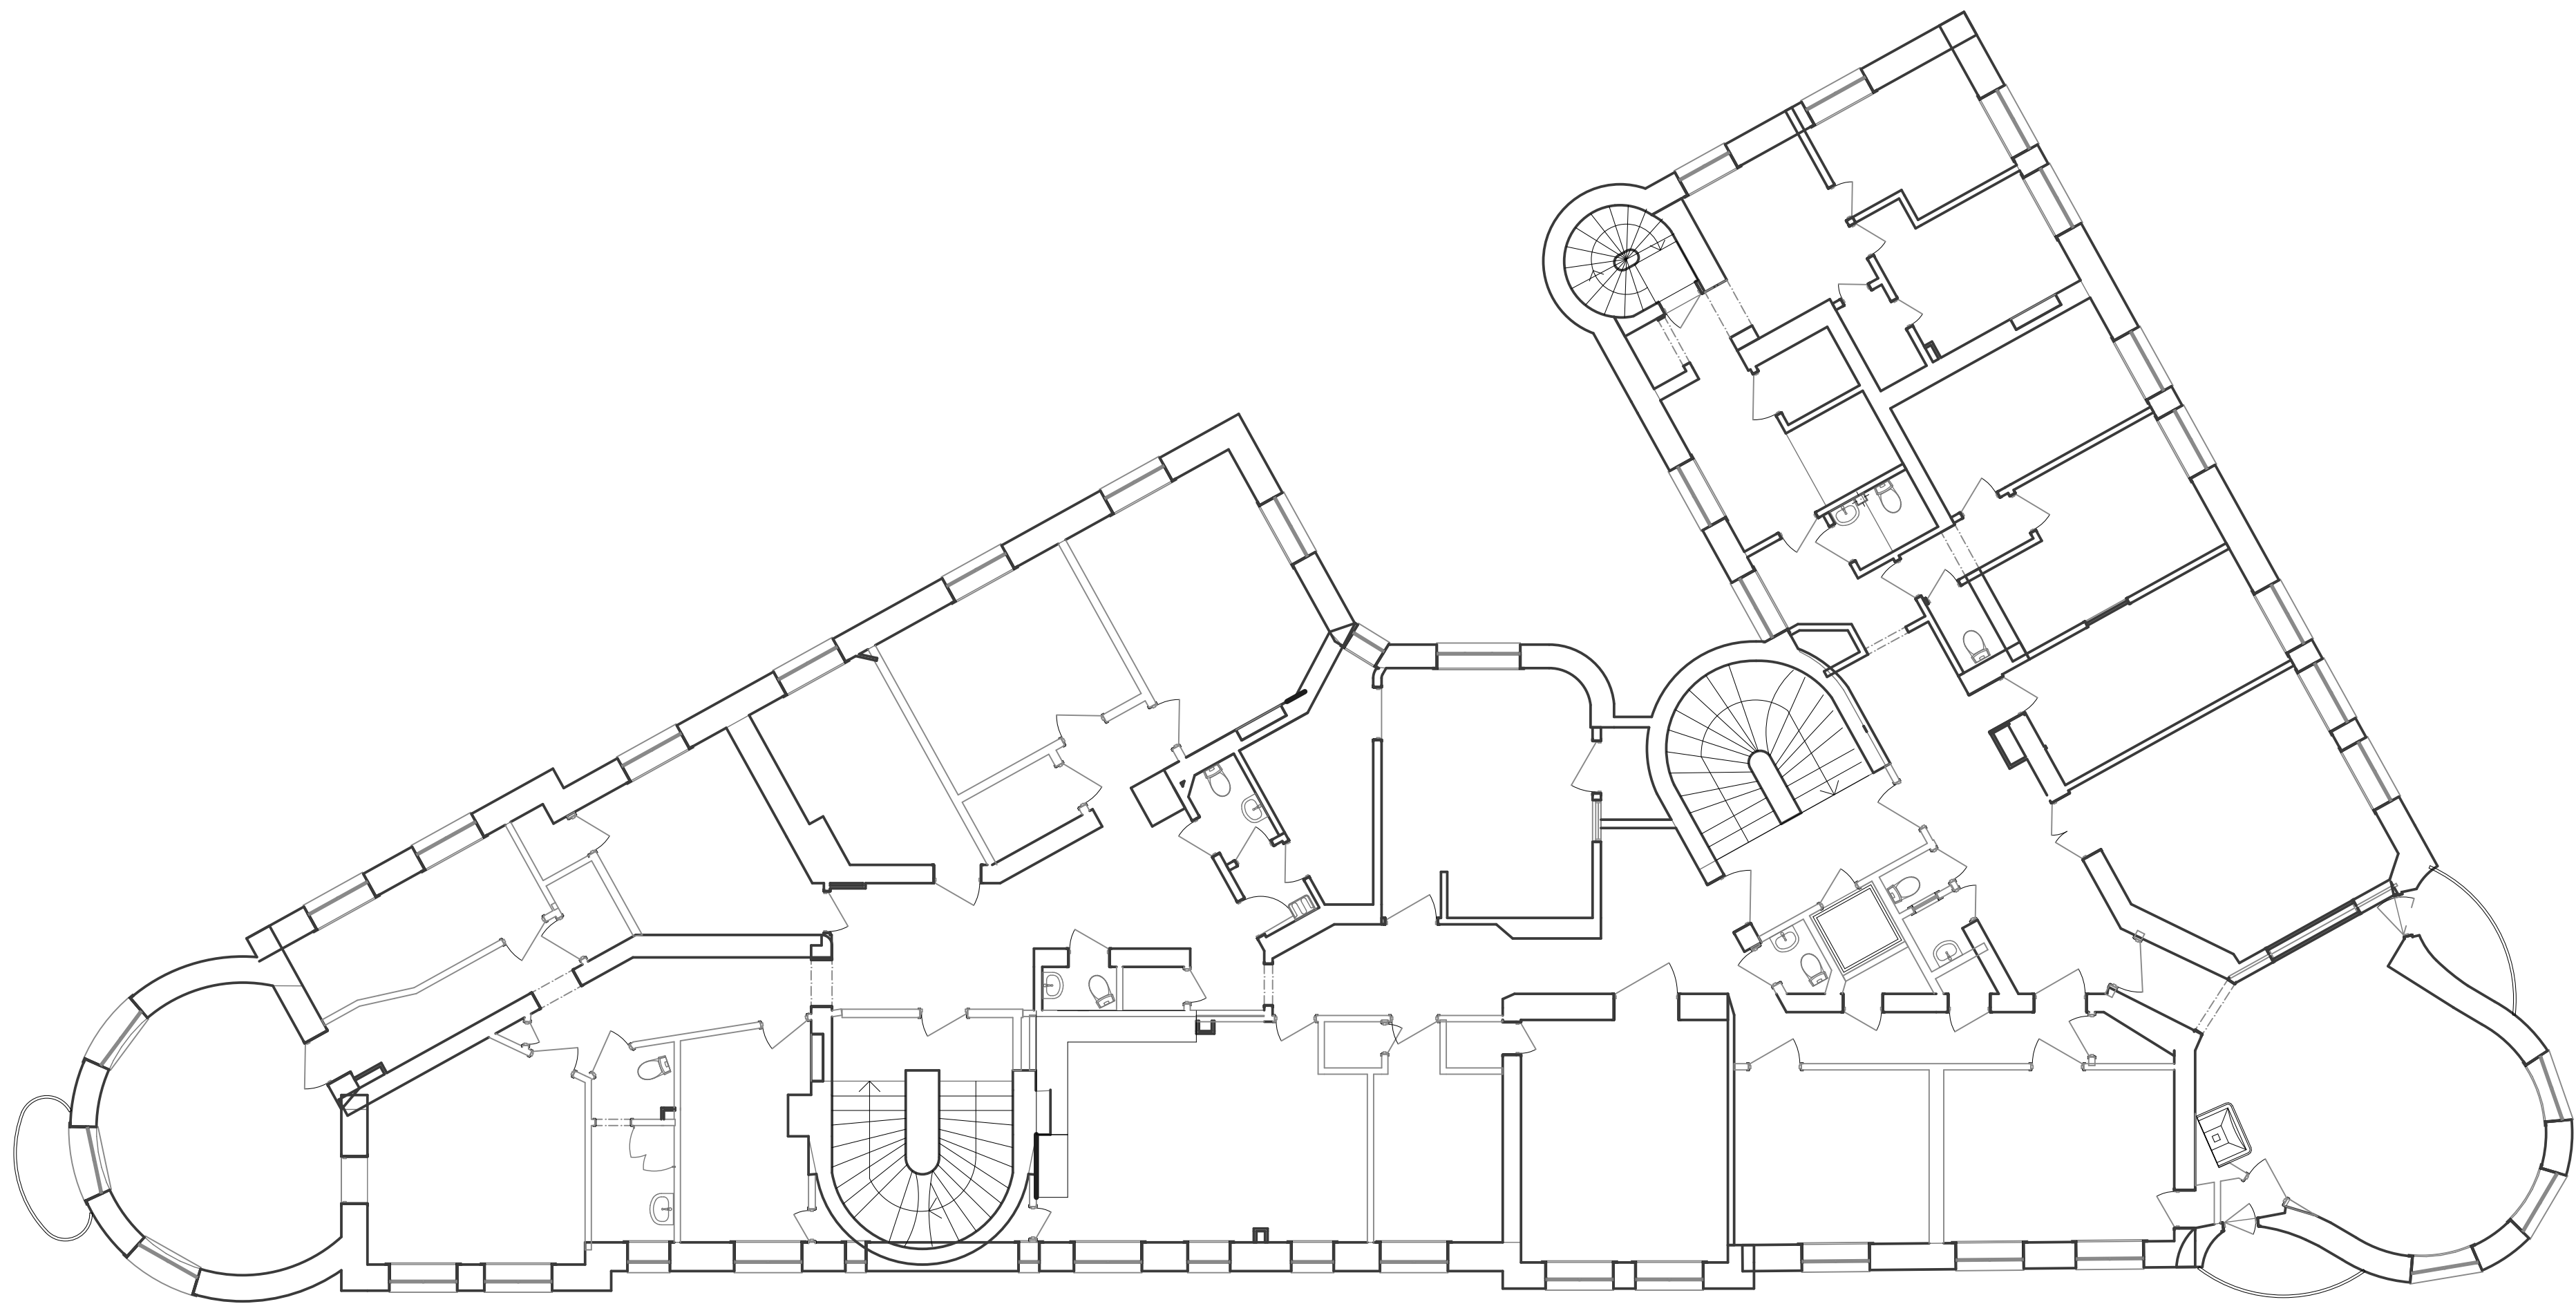


SKALA 1:100

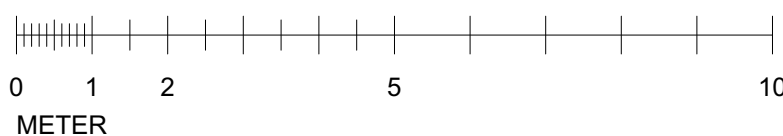

RITNINGAR SKALL, FÖR ATT VARA GÄLLANDE PÅ BYGGARBETSPLATSEN ELLER FÖR ATT ANVÄNDAS FÖR BESTÄLLNING AV SNICKERIER, INREDNING M.M. VARA FÖRSEDD MED BENÄMNING "BYGGHANDLING".

SAMTLIGA MÅTT KONTROLLERAS PÅ PLATS INNAN TILLVERKNING SKER. ENTREPRENÖREN SKALL FÖRSÄKRA SIG OM ATT HEN ERHÅLLIT DEN SENASTE VERSIONEN AV RITNINGEN INNAN ARBETE PÅBÖRJAS. VID EVENTUELLA OKLARHETER, KONTAKTA ARKITEKTEN.

ORIENTERINGSFIGUR

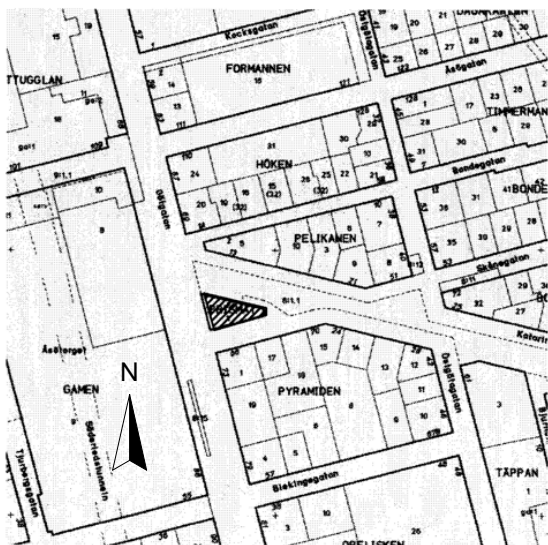

BET	ANT	ÄNDRING AVSER	DATUM	Sign.
RELATIONSHANDLING				
Kv. PRISMAT 3 STOCKHOLMS STAD				
				
BYGG- HERRE				
A	VIZ ARKITEKTKONTOR AB			
UPPDRAG NR	RITAD AV		HANDLÄGGARE	
	J. NILSSON		J. NILSSON	
DATUM	ANSVARIG			
2025-03-03	A. LINDQVIST			
RELATIONSHANDLING SAMMANSATT, PLANER VÄNING 4tr				
SKALA A1 A3	NUMMER			BET
1:100 1:200	A-40.1-040			